


Tegnforklaring:

- A1 Planlagt bygning
- Eksisterende bygninger
- Eksisterende veien
- Tilkomsvei
- Tomtegrense
- Snitthenvising

Einar Stusdal

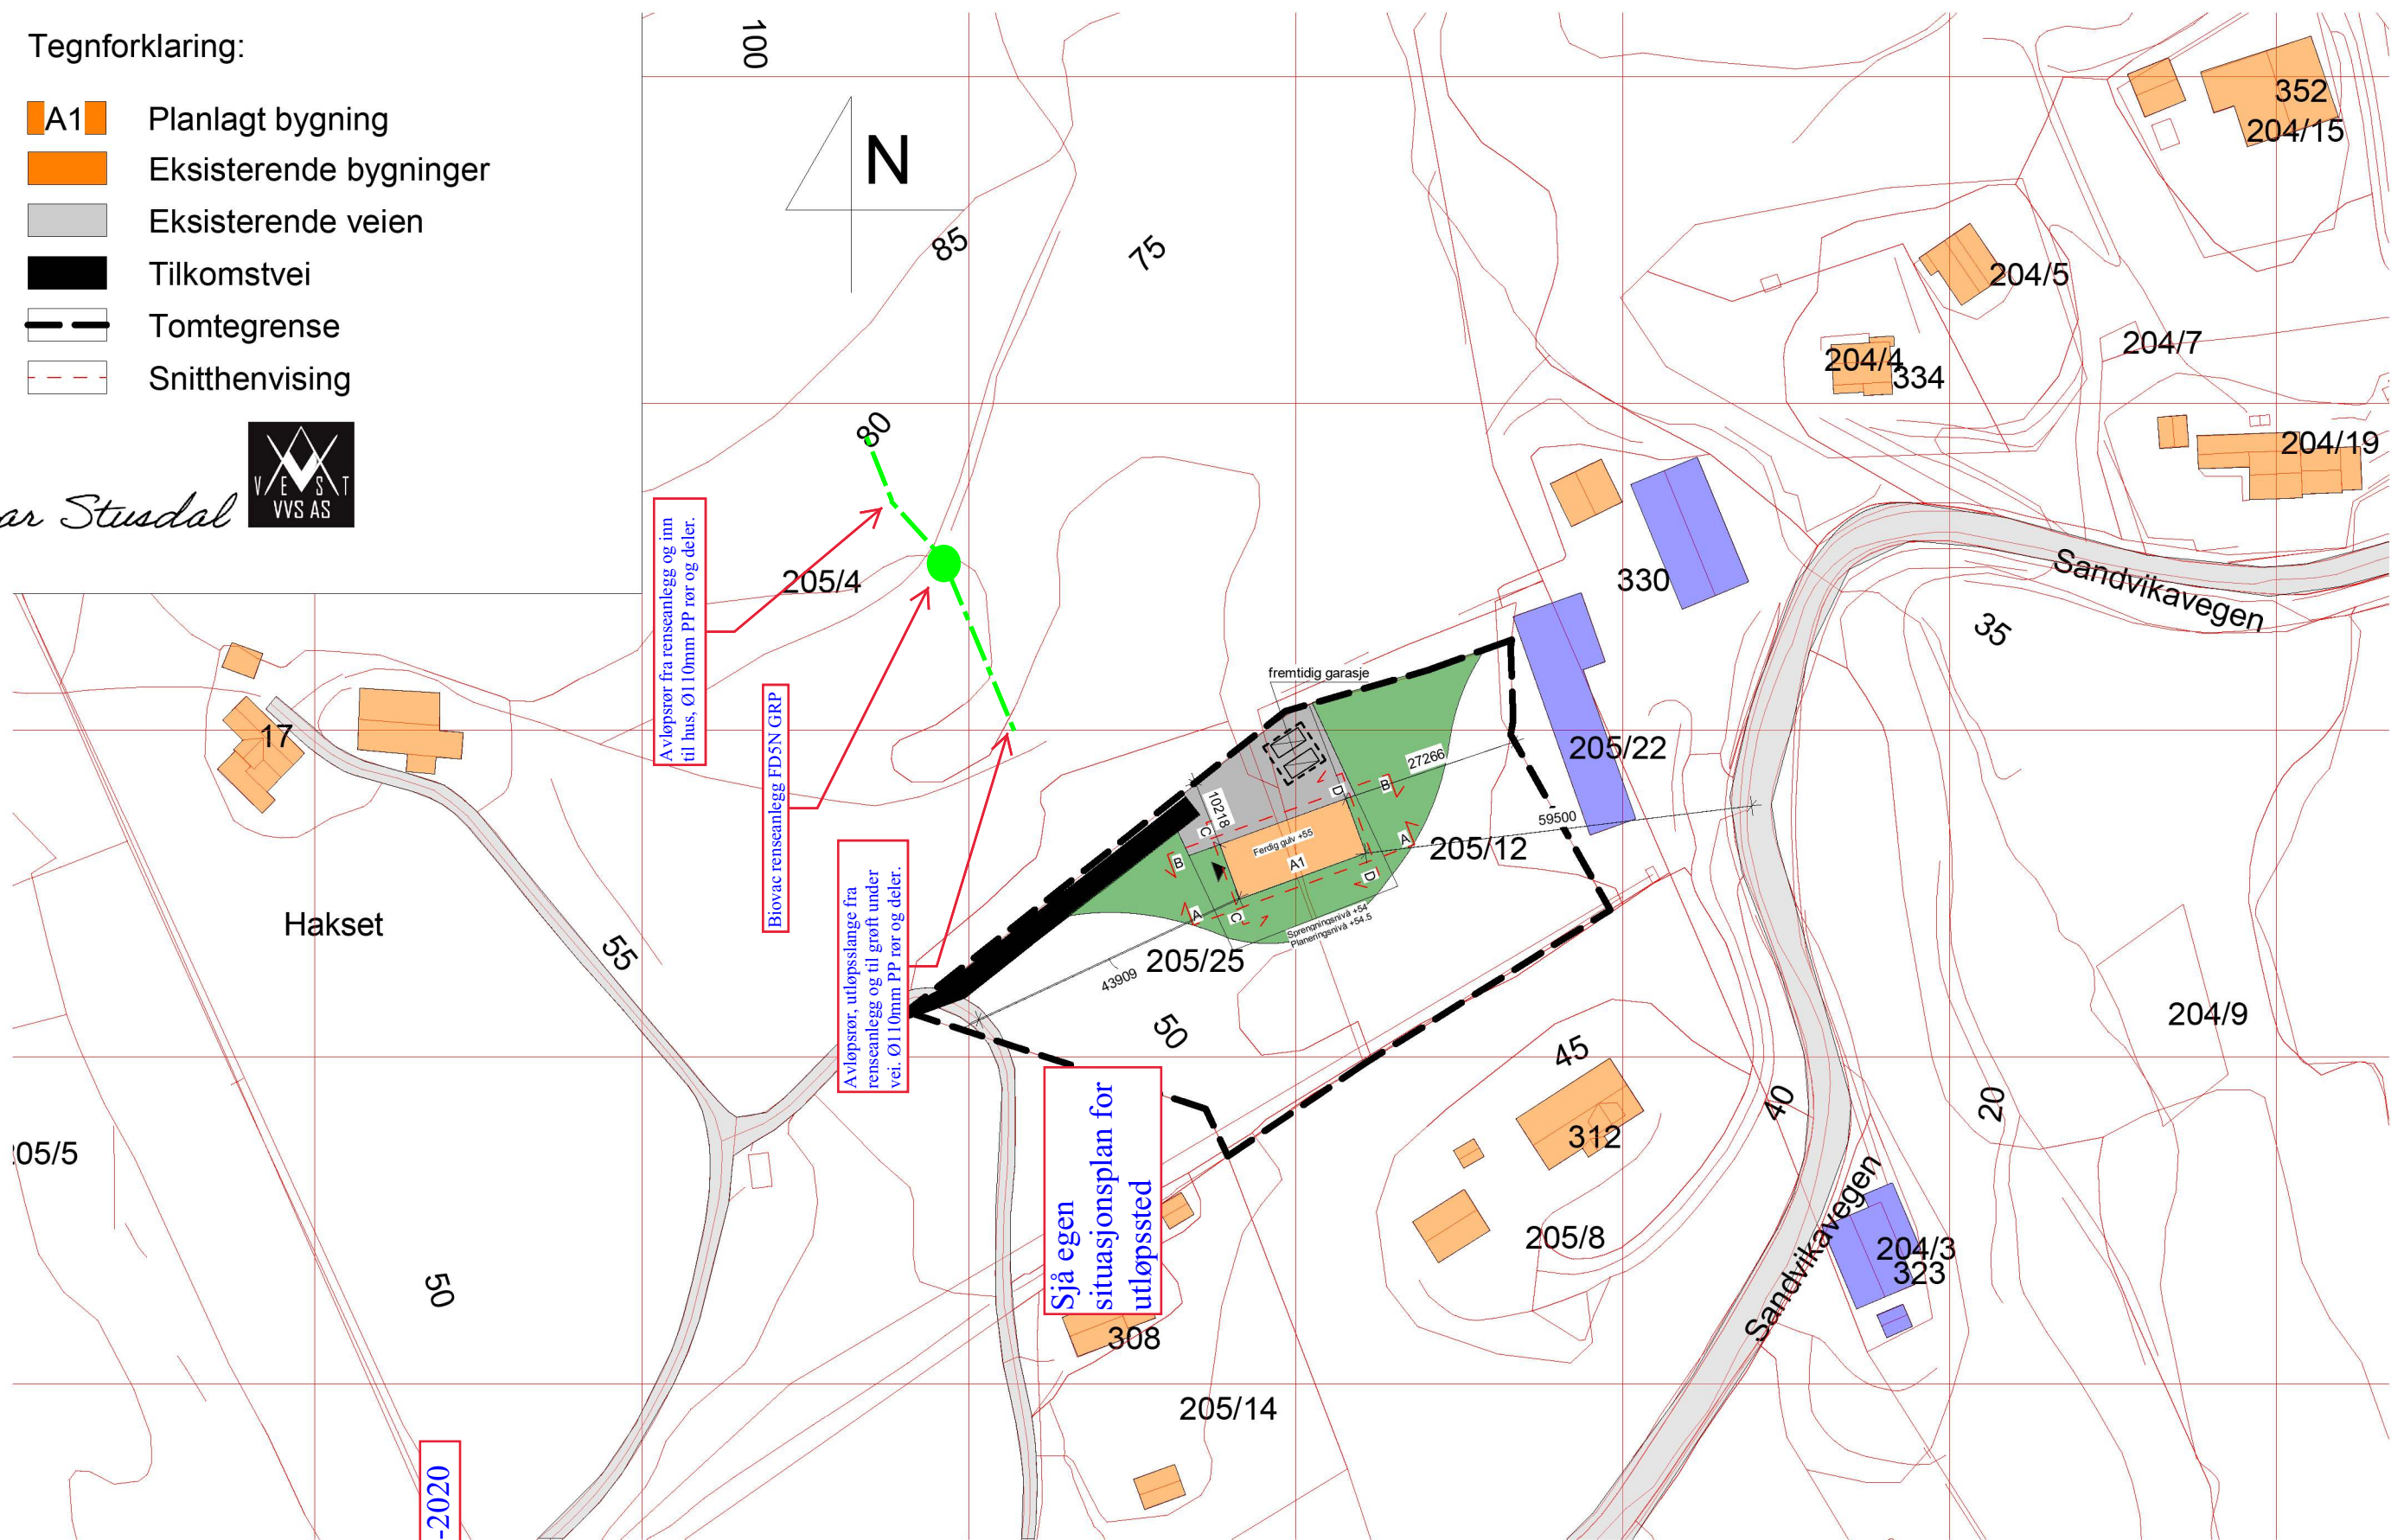

13/10-2020



UTARBEIDET AV:	DAK -PARTNER AS	
TILTAKSHAVER:	Hallfrid Andås	G.nr/B.nr: 204/12/25
BYGGEPLASS:	Sandvikavegen	KOMMUNE: Alver

DAK - PARTNER AS
Lyngvegen 2, 5914 Isdalstø

TEGN, INNHOLD:	Situasjonskart		MÅLESTOKK:	1 : 1000
PROSJEKT:	Enebolig		PROSJEKT NR:	
	DATO:	TEGN:	REV:	TEGN.NR:
	01-10-2020	1:100	B	104