


GBNR: 325/13  
 Fosse 141  
 Tomt 122113,1 m<sup>2</sup>  
 Hus: 102,9m<sup>2</sup>  
 Parkering: 36 m<sup>2</sup>  
 Totalt: 138,9 m<sup>2</sup>  
 BYA xx %  
 KPA.best. 30 %  
 Del av 3 teigar

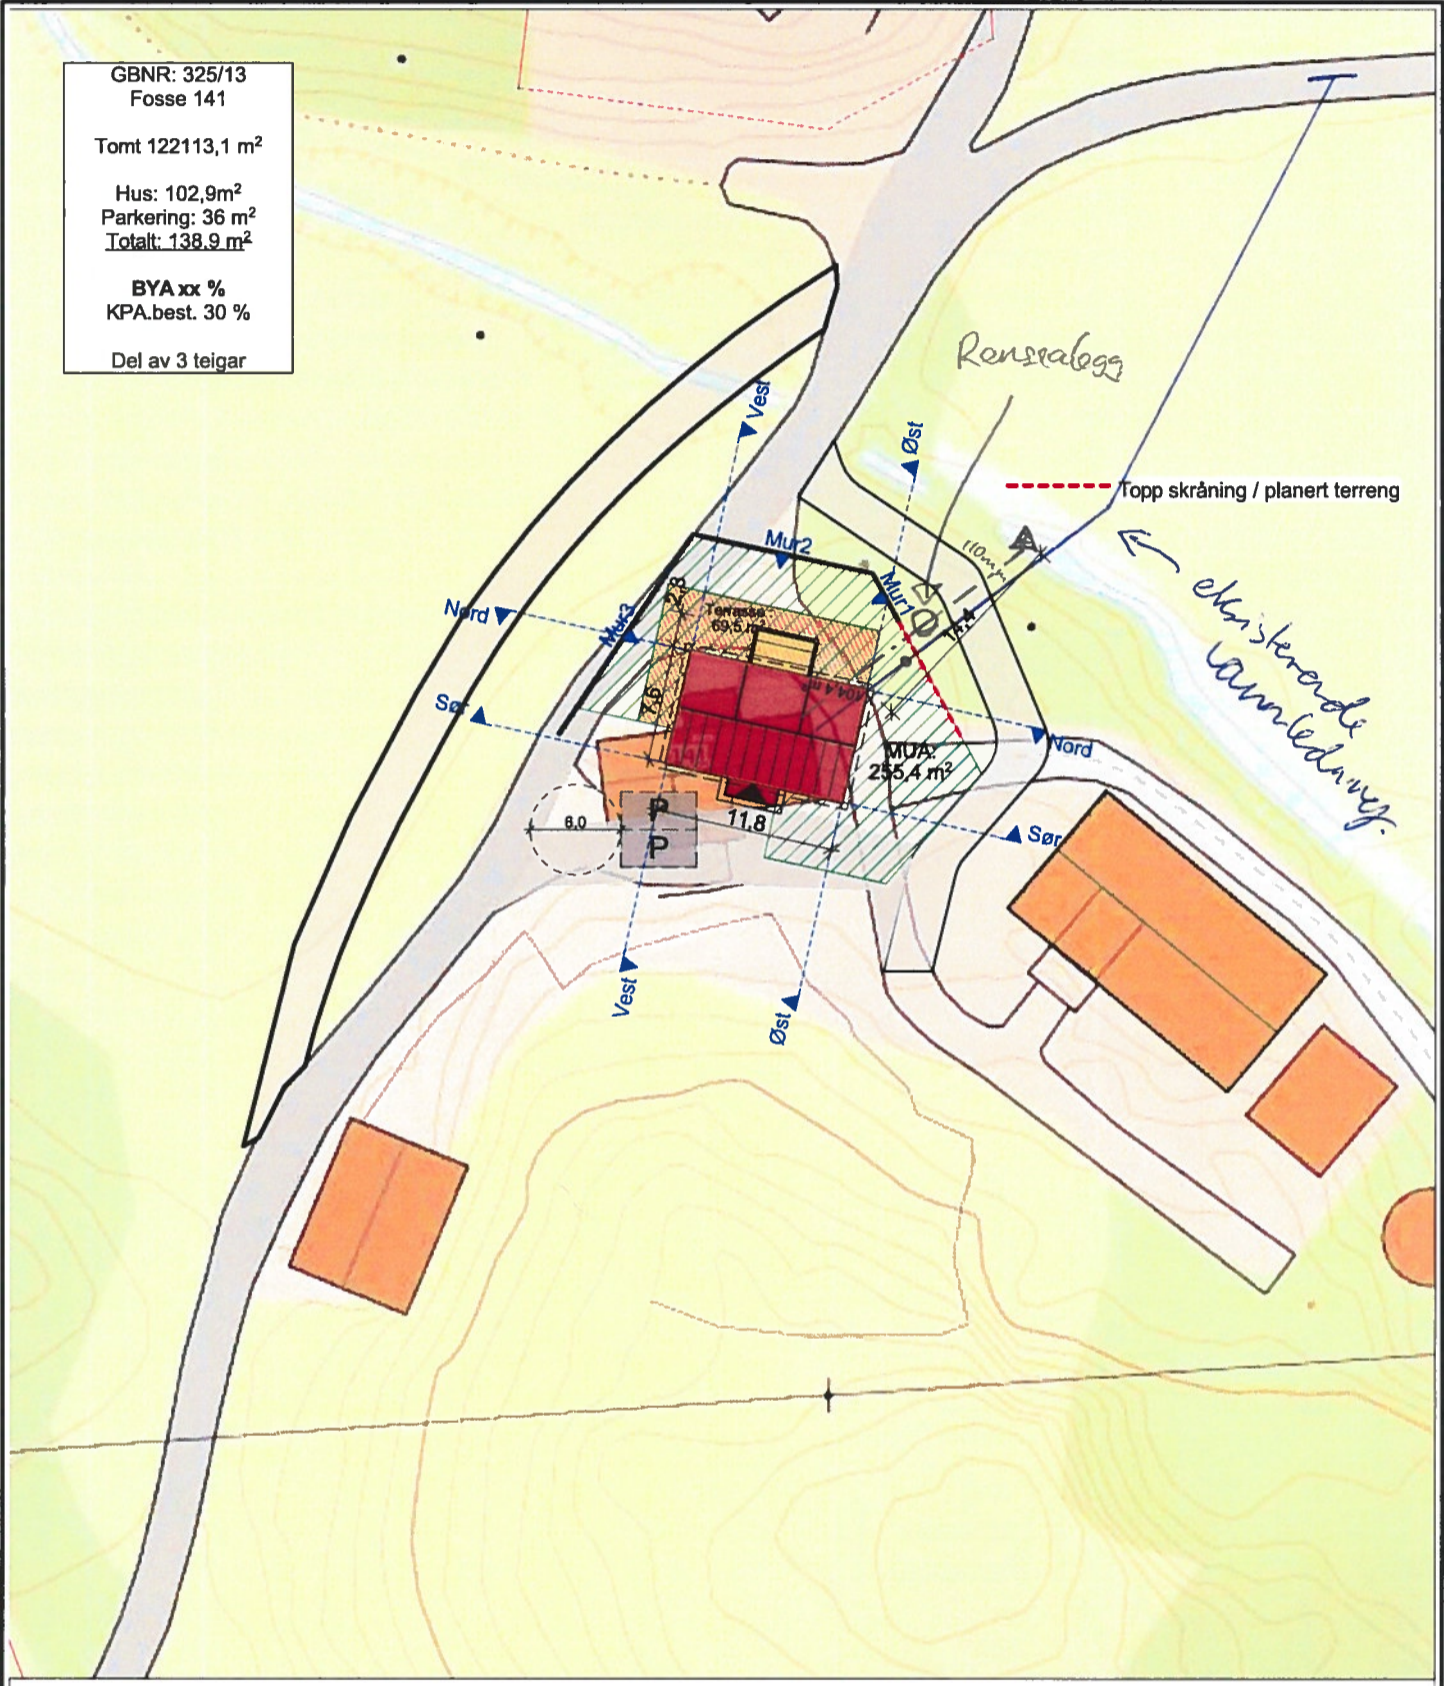

- Uteoppholdsareal
- Eksisterende kotelinjer
- Nye kotelinjer



<b>A</b>	<b>BM teikningar</b>	<b>KN</b>	<b>07.10.2020</b>
REV. NR.	BESKRIVELSE	SIGN.	REV. DATO
PROSJEKTNUMMER - PROSJEKTNAMN		<b>abc hus</b>	
<b>1170360</b>			
TILTAKSHAVER		KOMMUNE	
<b>Wilhelm Skråmestø</b>		<b>Alver</b>	
BYGGEPLASS		Grv.Nr.	
<b>Fosse 141, 5918 Frekhaug</b>		<b>325/13</b>	
TEGNINGSNAVN		SKALA	FORMAT
<b>Situasjonsplan</b>		<b>1:500</b>	<b>A4</b>
		PUBLISERING TID	TEGN.-NR.
		<b>07.10.2020 - 14.46</b>	