


E1

TYPISK
SWITT A-A

M. 1:100

27/10-20

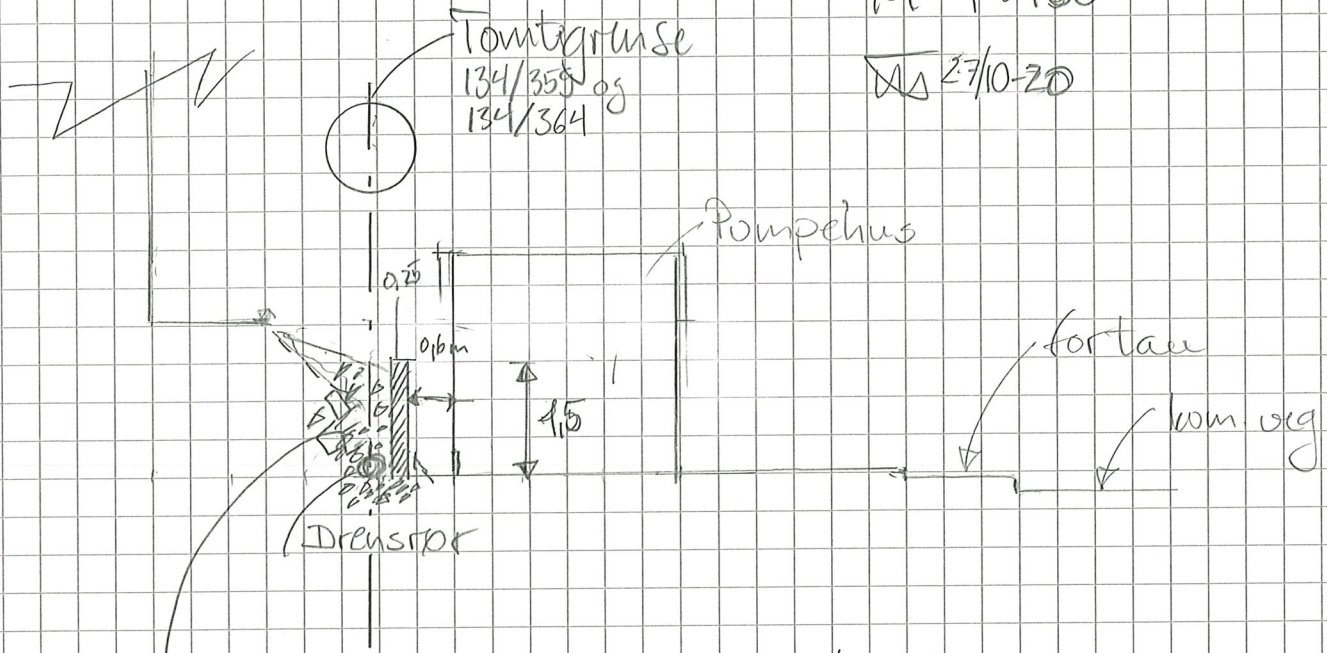

Tilbafyll med stöttemur i armerat betong.
Kanphinner uten vibrasjon.