



Fylkesmannen Vestland
Njøsavegen 2
6863 LEIKANGER

Referanser:
Dykkar:
Vår: 20/17604 - 20/70094

Saksbehandlar:
Kjartan Medaas
kjartan.medaas@alver.kommune.no

Dato:
04.11.2020


Oversender søknad om dispensasjon frå landbruksføremålet i reguleringsplan til utfale - gbnr 304/5 Leirvik

Tiltak: arealoverføring
Byggjestad: Gbnr: 304/5
Tiltakshavar: Karin Haukedal


Saka gjeld søknad om arealoverføring av eit areal på om lag 290 m² tilleggsareal til gbnr 304/27 som er bygd med bustadus og garasje. Arealet er dels teke i bruk.

Planstatus

Omsøkte areal er i reguleringsplan for Beitingen bustadfelt, planid: 125619981214, sett av til område for landbruk.

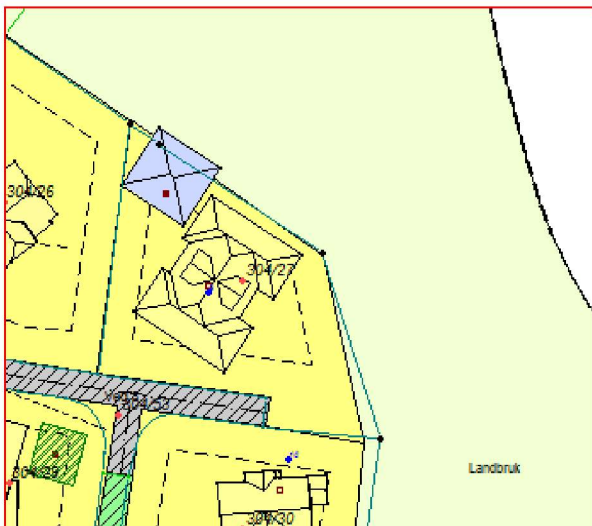

Reguleringsplan

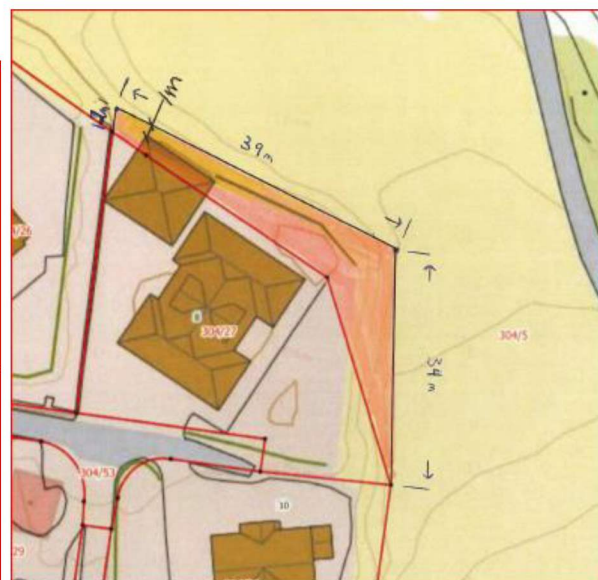

Situasjonsplan



Ortofoto 2018 m/ eigedomsgrensar

Link til plankart og føresegner:

<https://www.nordhordlandskart.no/WebServices/generic/Media.asmx/Download?&uuid=cfa8142f-d4dd-4a46-b8cc-38051ef8c0b0>

<https://www.nordhordlandskart.no/WebServices/generic/Media.asmx/Download?&uuid=9c531cba-fd52-4ac0-b90a-09b6cb5738ef>

Det er søkt om dispensasjon frå arealføremålet i reguleringsplanen.

Frist

Frist for uttale er 4 veker frå oversendinga, jf. pbl. § 21-5 (3).

Med vennleg helsing
Alver kommune, Kart og oppmåling

Tommy Veland
Avdelingsleiar

Kjartan Medaas
avdelingsingeniør

Dette dokumentet er elektronisk godkjent og har difor ingen signatur.

Vedlegg:

Søknad om arealoverføring gbnr 304/27 Leirvik
Søknad om dispensasjon
Nabovarsel
Situasjonskart
Tegning og bilder
Leieavtale om tilleggsareal

Vedlegg:

Informasjon fra Alver kommune

Mottakrarar:

Fylkesmannen Vestland
Vestland fylkeskommune

Njøsavegen 2
Postboks 7900

6863
5020

LEIKANGER
BERGEN