



Jane Feste  
Veråsvegen 117  
5955 LINDÅS

Referanser:  
Dykkar:  
Vår: 20/17713 - 20/70125


Saksbehandlar:  
Anngunn Marie Gullbrå  
anngunn.gullbra@alver.kommune.no

Dato:  
04.11.2020

## Ferdigmelding - garasje - gbnr 108/209 Lindås

Kommunen har registrert ferdig oppsatt garasje i matrikkelen etter opplysningar i innsendt melding frå deg. Det er reg 50 m<sup>2</sup> BYA og 49,6 m<sup>2</sup> BRA ( innvendig areal).

Garasjen var teikna i kartet etter sist flyfoto og bygningsopplysningane er registrert i bygningsdelen i matrikkelen.

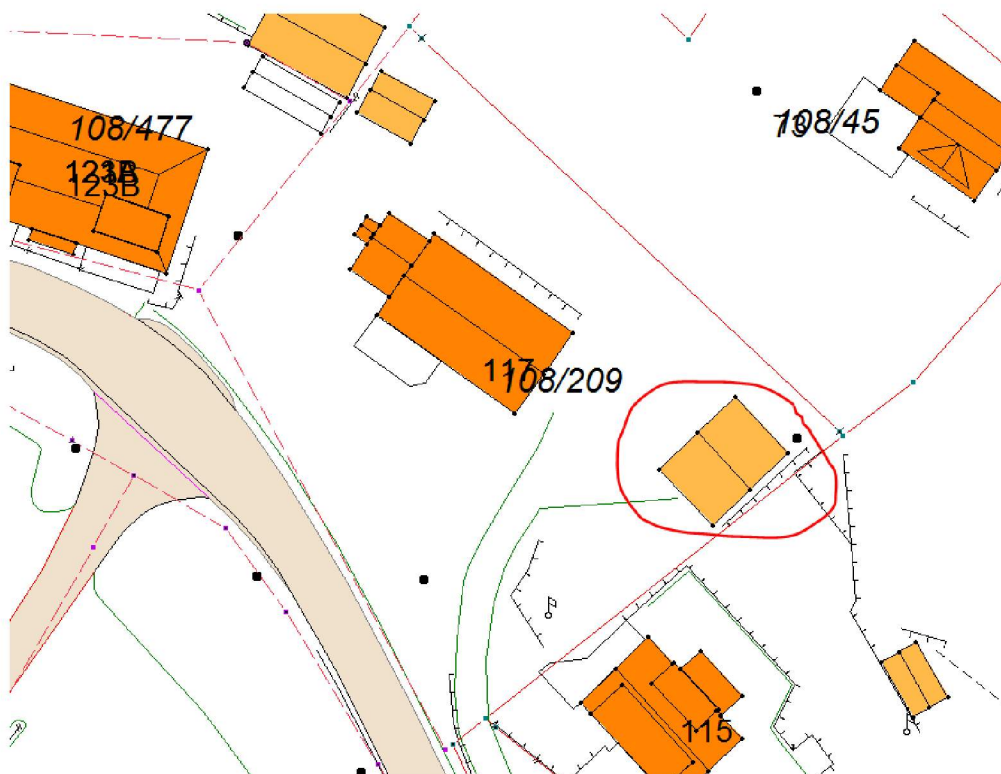

Ved denne registreringa av bygg/tilbygg utan søknadsplikt etter Pbl §20-5 i kart og matrikkel, er det ikkje vurdert om oppsett bygg/ tilbygg oppfyller vilkåra til fritak frå søknadsplikt.

Med vennleg helsing  
Alver kommune, Kart og oppmåling

Anngunn Marie Gullbrå  
avdelingsingeniør

*Dette dokumentet er elektronisk godkjent og har difor ingen signatur.*

**Mottakarar:**

Jane Feste

Veråsvegen 117

5955

LINDÅS