

SITUASJONSKART

Gnr/Bnr: 137/13

Adresse:

Eigar/søkar:

Kvalitet:

Gjeldande plan:

Planformål:

Vår referanse:

Sign.

Sara H. Sekkingstad



Målestokk: 1:2500

Dato: 01.10.2020

ALVER
KOMMUNE




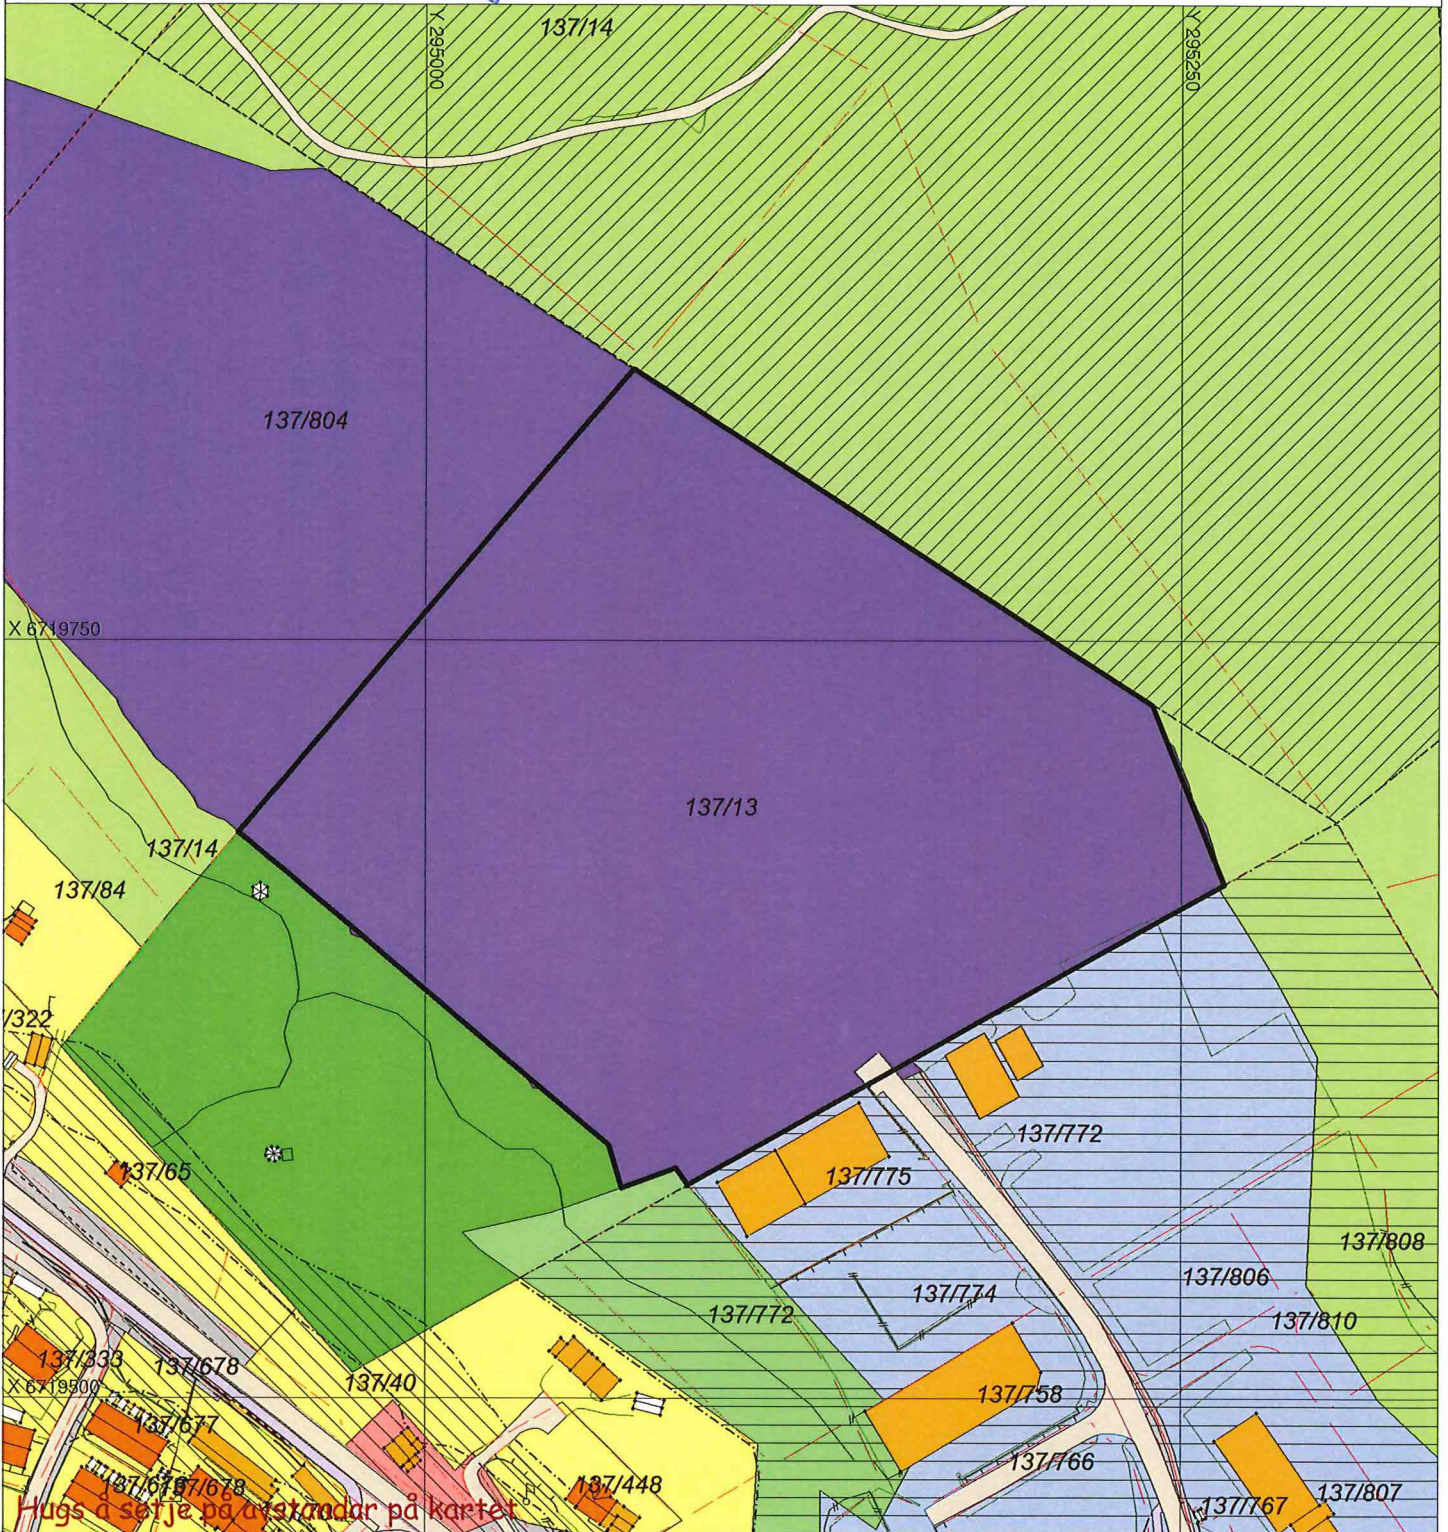
— — — — — Gjerde

- - - - - Usikker eigedomsgrense

— — — — — Målt eigedomsgrense

 Bolighus

 Andre bygg



SITUASJONSPLAN

 Tiltak

Sara H. Sekkingstad 23.10.20

Underskrift Situasjonsplan

Dato