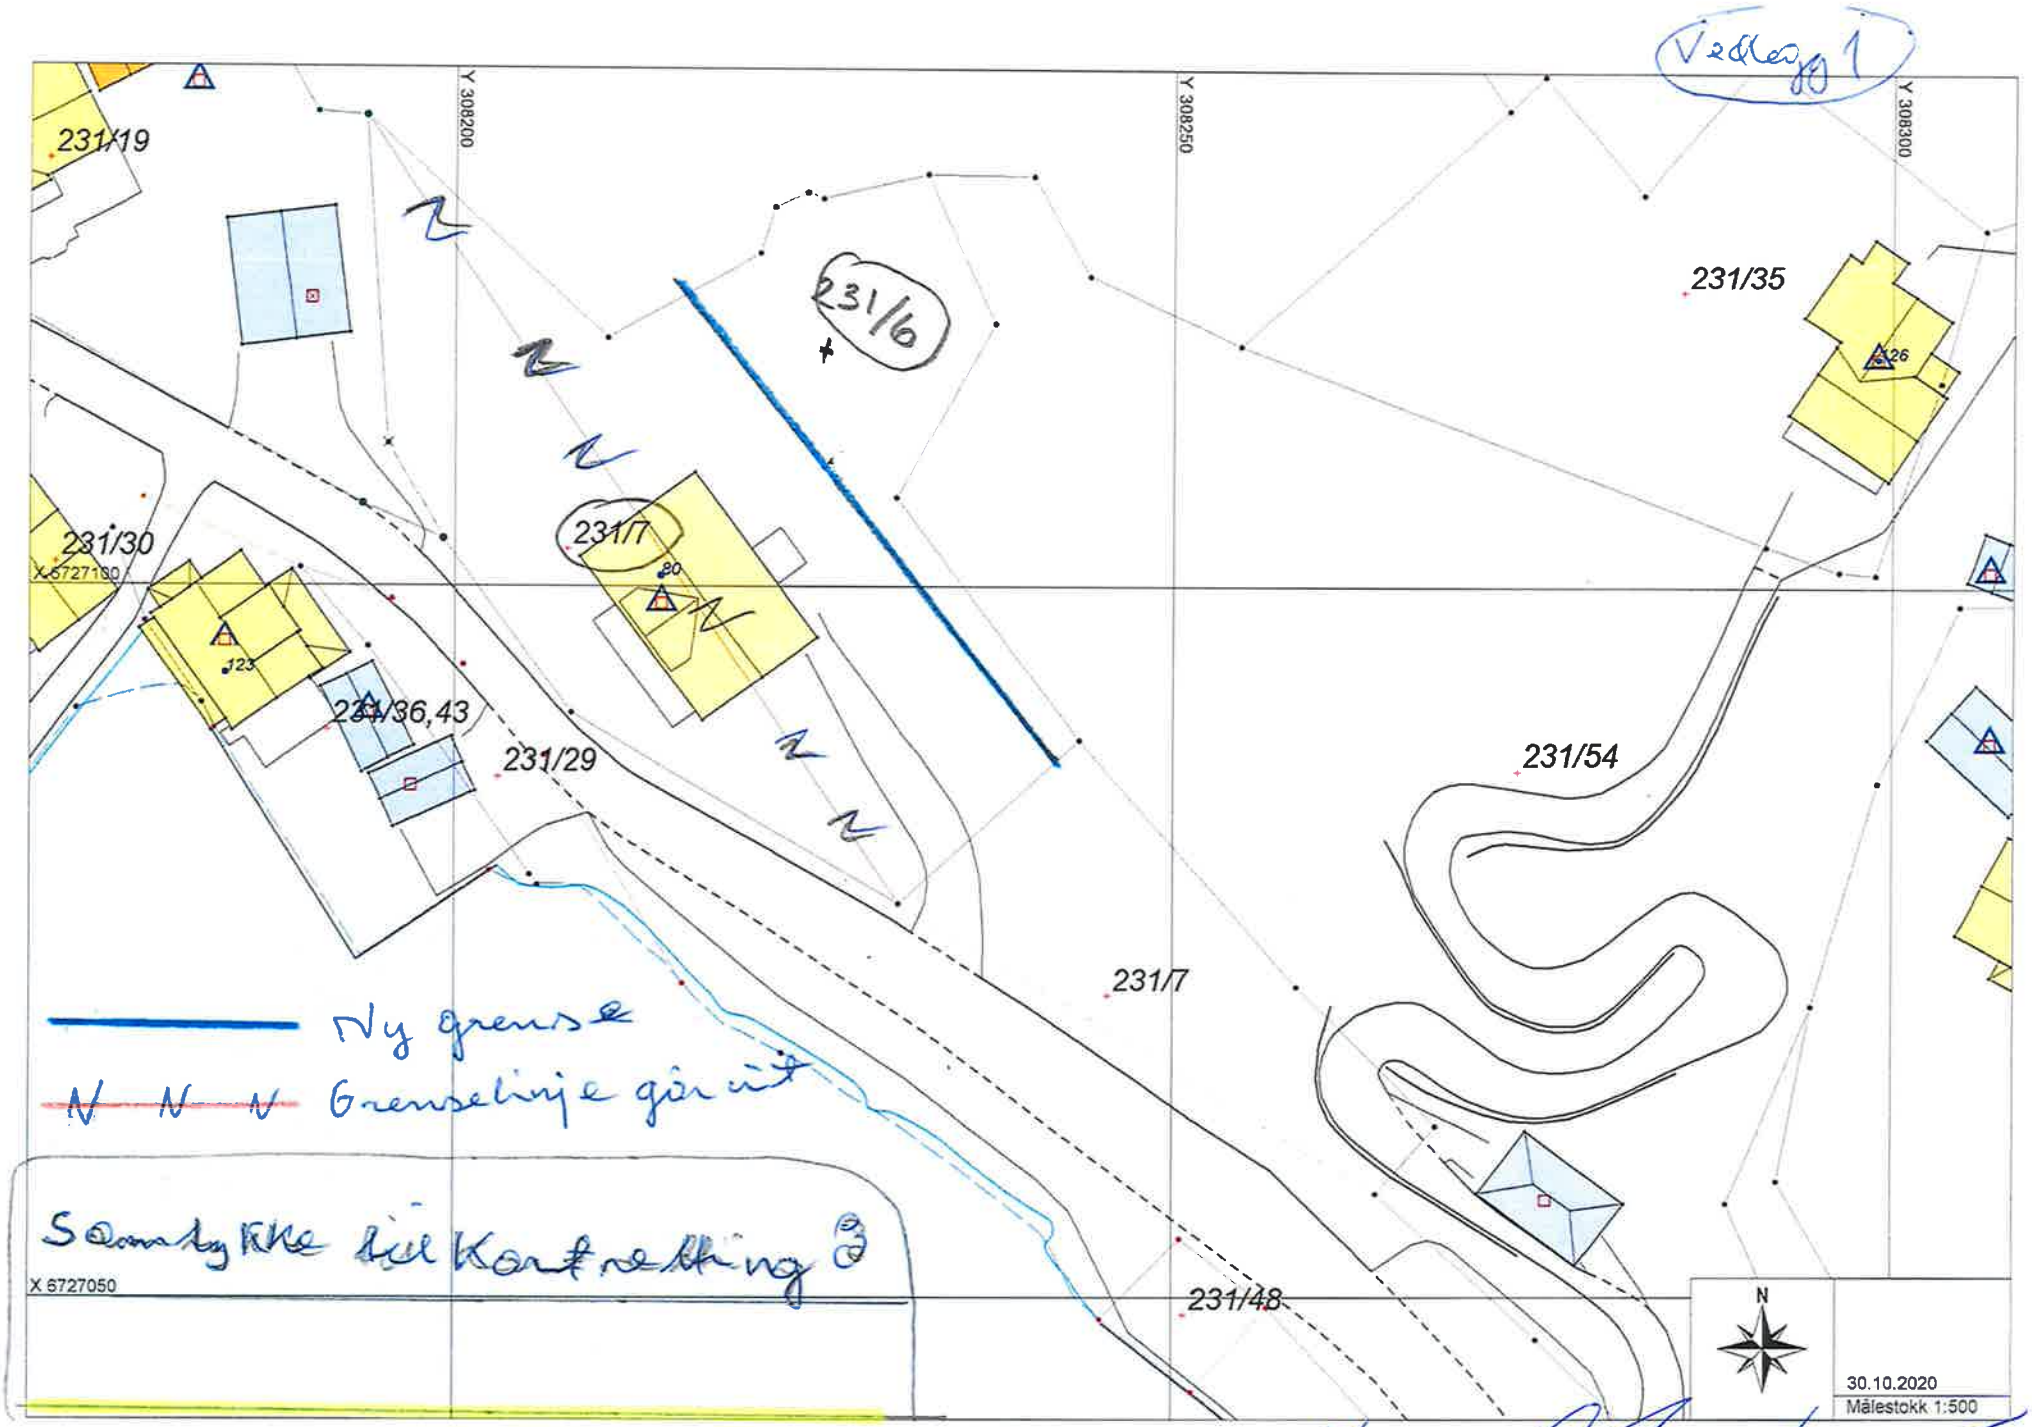
Vedlegg 1
231/19
231/6
231/35
231/30
231/7
231/36,43
231/29
231/54
231/7
231/48
Y 308200
Y 308250
Y 308300
X 6727100
X 6727050
Ny grense
Grenselinje gir ut
Samtykke til Kartforretning
N
30.10.2020
Målestokk 1:500
6/4-21