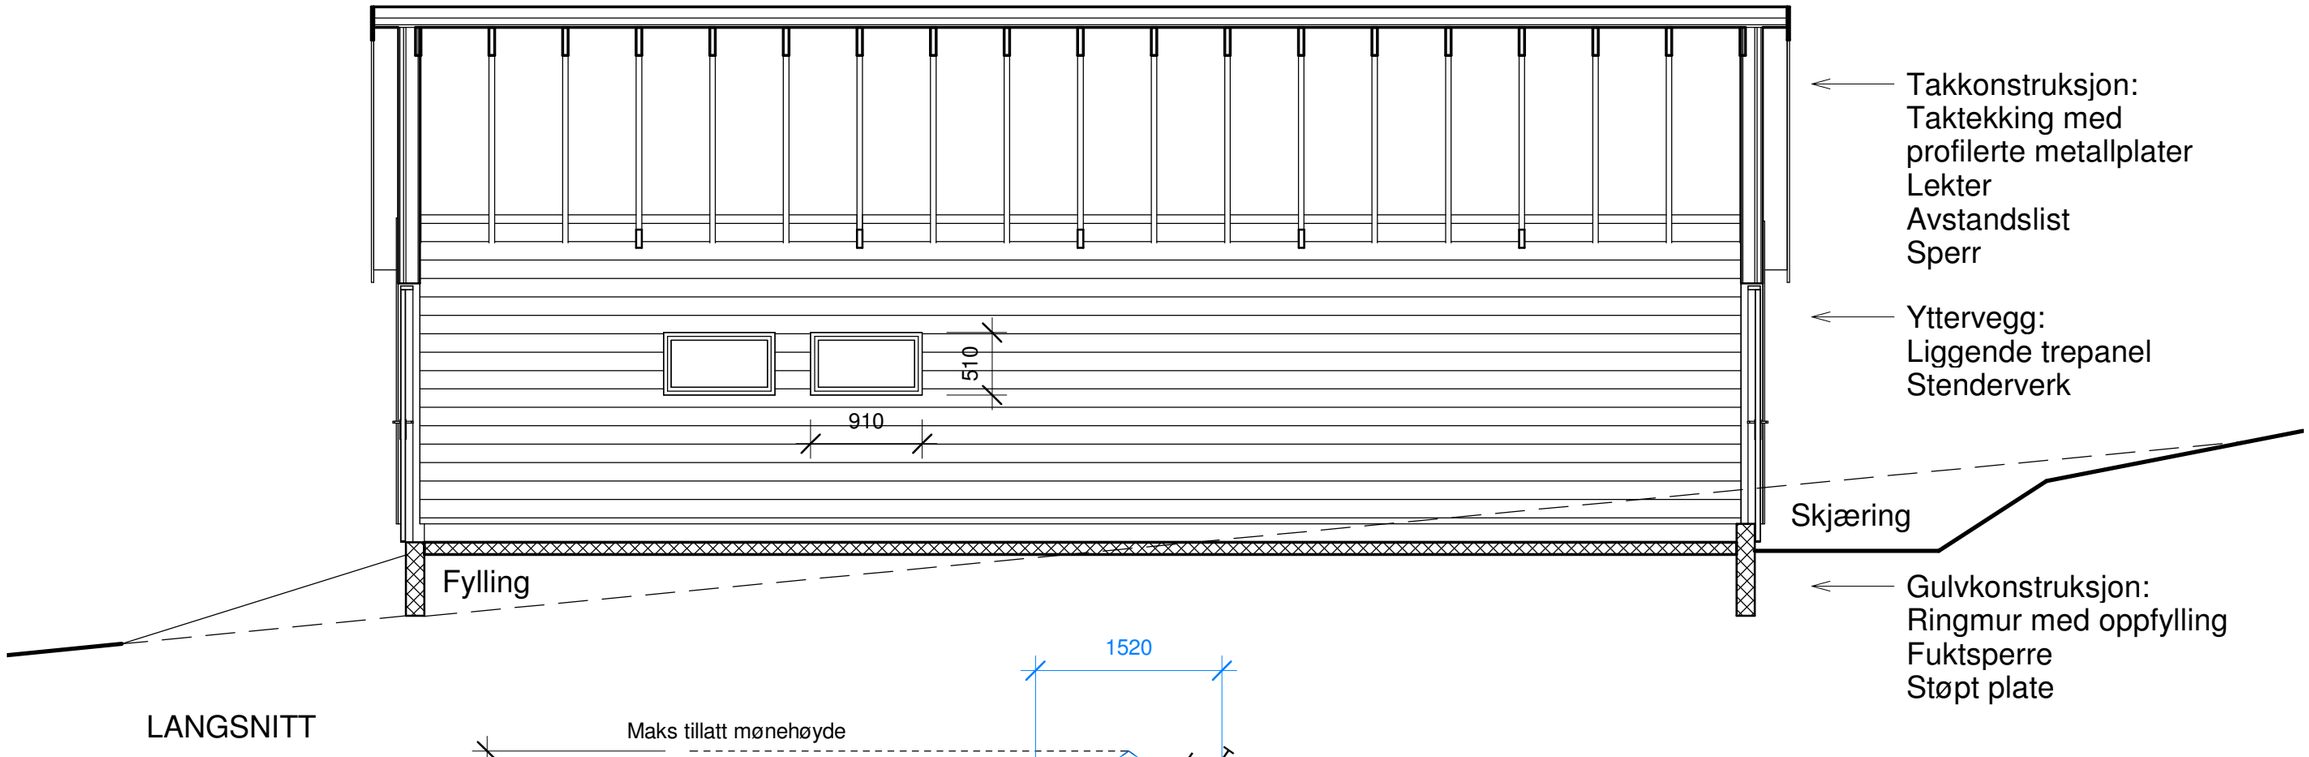

LANGSNITT

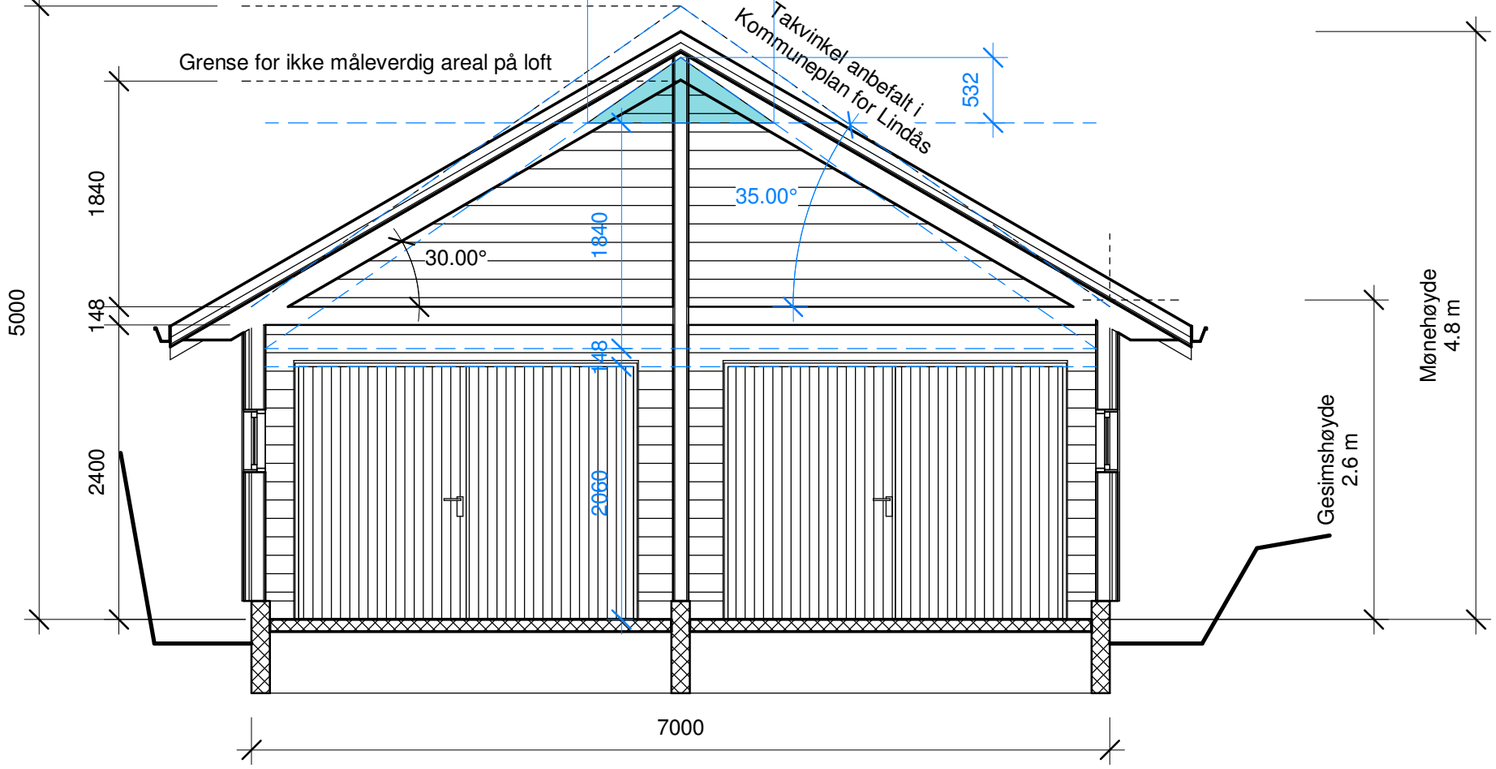

TVERRSNITT

Det turkise areal viser den ekstra høyde som medfører måleverdig areal på loft, ved 35 graders takvinkel! I tillegg blir undergurt og opplegg for sperr, lavere enn høyden på en vanlig dør.

Ved takvinkel på 30 grader får loftet ikke måleverdig areal.

DOBBELT NAUST Gnr 83, Bnr 1, Fnr 11+2, Spjotøyvegen Lindås Kommune P.nr 1810	Snitt SØKNAD, DOBBELT NAUST - tilleggsopplysninger Sindre Nævdal, Sørbråtagata 12, 3340 Åmot (F 11) Kirsten Nævdal, Myrdalsveien 46K-H0402, 5131 Nyborg (F 2)	Mål 1 : 50 / A3 Tegn.nr A310 Rev I Dato 20.10.2020
Arkitekt Mette Kyed Thorson	Sivilarkitekt MNAL Medlem av Arkitektbedriftene Org.nr 987 788 682 Kvalen 16, N-5955 Lindås Tlf +47 901 48 834 mktho@online.no	