

Merknad:
 Overvann ledes til infiltrasjonskum IFS1 og infiltreres til grunn og har overløp til eks. OV-anlegg.
 Spillvann pumpes til SK1.
 Fra SK1 til eks.SK6 er det selvføll ledning med borehull fra SK4 til SK5.


SK1 trekkes mot nord for selvføll til BKS3. Pumpest. utgår
 VK3 brukes for avgrensning mot ny tilkobling ved veg.

TEGNFORKLARING:



- Spillvann
- Overvann
- Vann
- Kum
- Kum
- Vannkum med brannvannsutløk
- Eiendomsgrænse
- Entreprisegrænse
- Pumpestasjon
- Hydrant

Rev	Dato	Beskrivelse	fegn	kont	godkj
C	10.08.2020	Arbeidstegning, Rev. små justeringer trase, vinkler	KAØ	ABj	
B	29.05.2020	Arbeidstegning, Rev. ny brannhydrant Hy1	KAØ	ABj	
A	22.05.2020	Arbeidstegning	KAØ	ABj	

Gripsgård Bygg AS		Format	A3
Gnr/Brnr 22/13		Målestokk	1500 m
		Dato	27.04.2020
Alver kommune		Tegnet av	KAØ
Mjåtveitstølen		Fagkontroll	ABj
Oversiktstegning		Godkjent av	
Tegningsstatus: Teknisk plan		SAK NR	
BYGGADMINISTRASJON Harald Bjørndal a.s		TEGN NR	H1
PROSJEKTADMINISTRASJON - REGULERING - KOMMUNALTEKNISK PLANLEGGING 5640 EIKELANDSOSEN TLF 56581130 E-post: post@byggadmin.no		REV NR	C

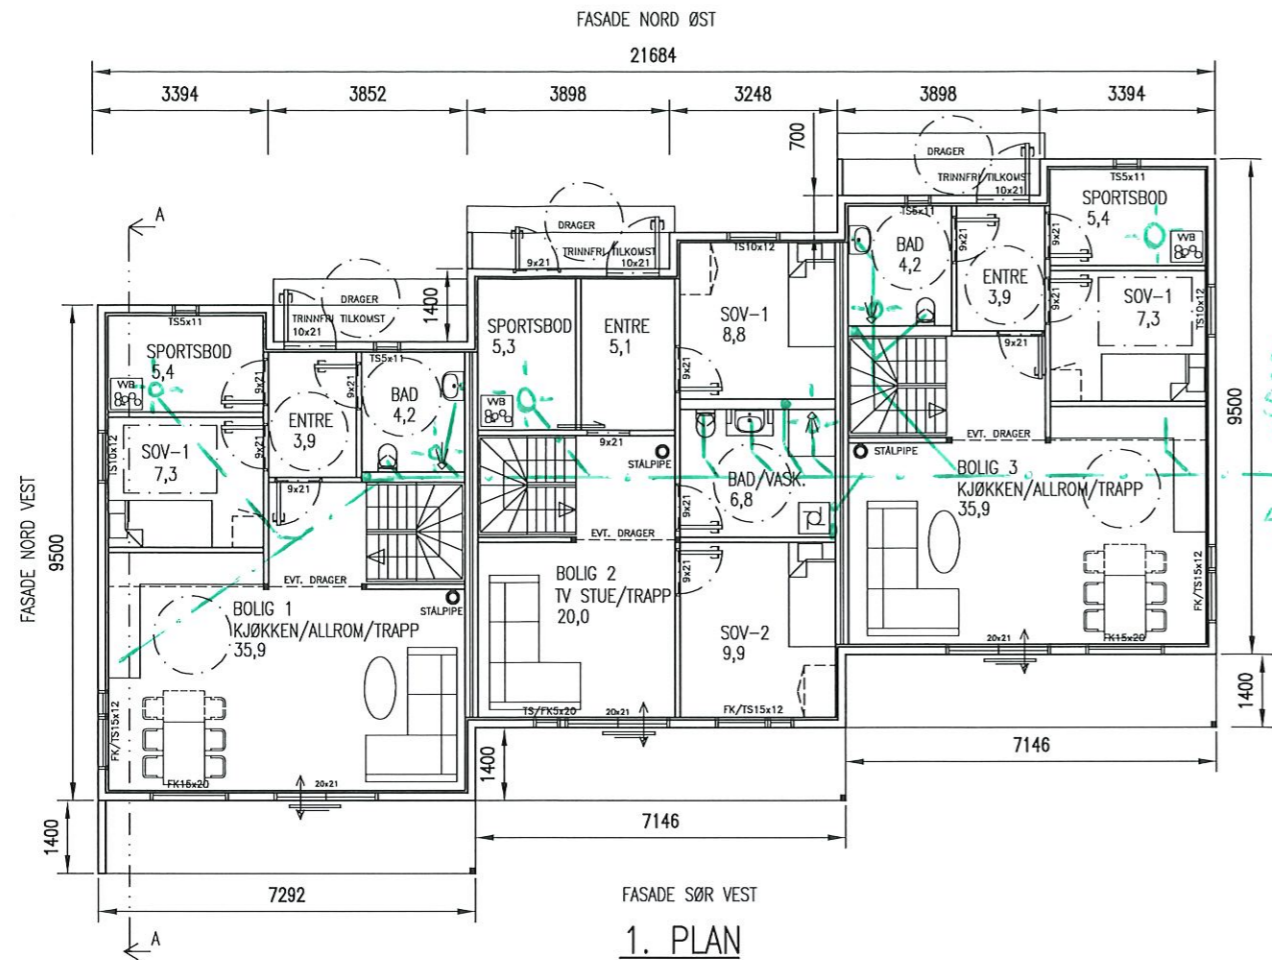


SP5
Stakelum
Kloakk
425mm

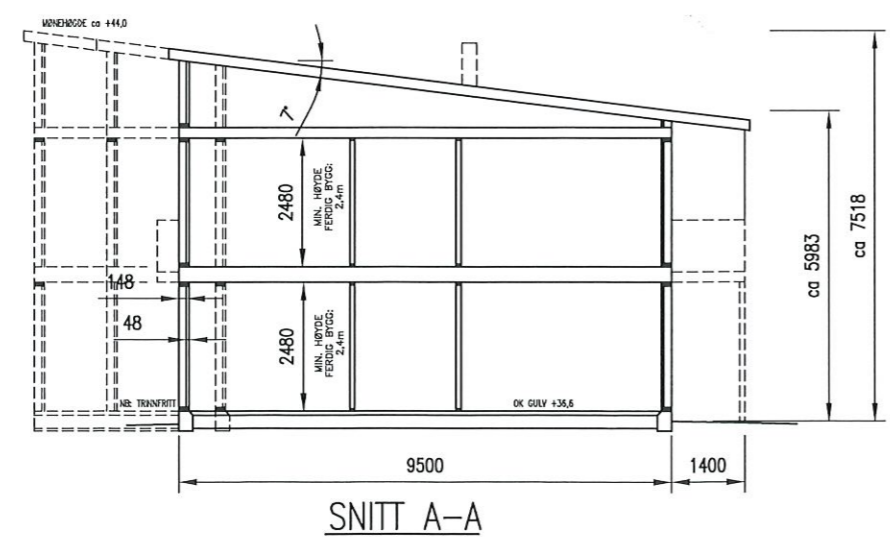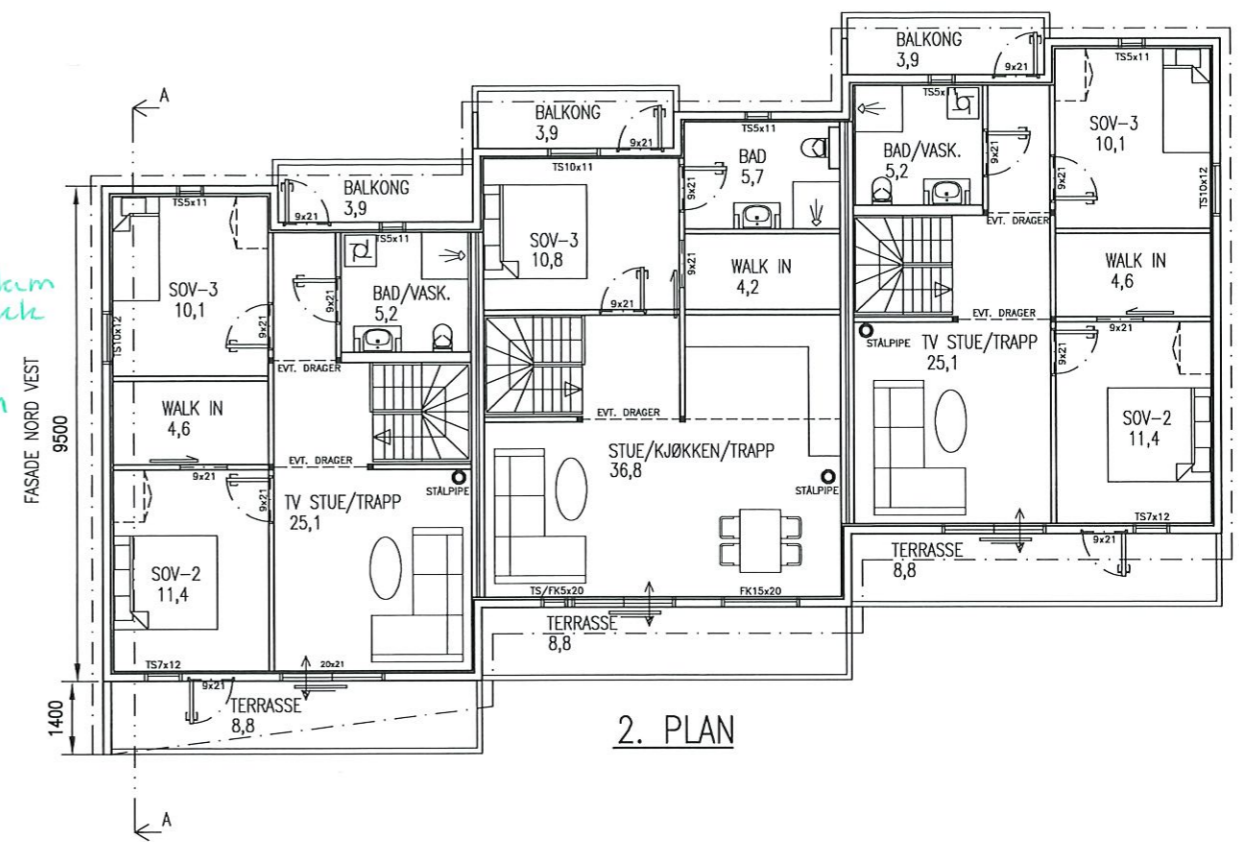

BYA:	235,6 m ²
BRA 1. PLAN INNV.:	183,1 m ²
BRA 2. PLAN INNV.:	183,1 m ²
BRA TIL SAMMEN INNV.:	366,2 m ²
BRA TAKOVERBYGG TIL SAMMEN:	33,9 m ²
BRA 6 PARK. A 18m ² :	108,0 m ²
TOTALT BRA:	508,1 m ²
TOMT 1154,84, BRA UTGJØR 43,9 %	

LINDÅS VVS Nils Træland AS
Tlf. 56 36 35 86 - Faks 56 36 06 30
Org.nr. 915 836 445 MVA

NB! DERSOM ANNET IKKE ER BESKREVET, KAN TEGNINGEN KUN BRUKES SOM ANMELDESESTEGNING I BYGGESAK. ARBEIDSTEGNINGER MÅ LEVERES SEPARAT.		
05.03.19/LAH DATE/SIGN	OBS! * TEGNINGEN KAN PRINTES I FEIL SKALA * IKKE TA MÅL DIREKTE PÅ TEGNING * BRUK BARE OPPGITTE MÅL	
I HENHOLD TIL LOWVERK ER DENNE TEGNINGEN ARKOCONSULT AS SIN EIENDOM. DENNE TEGNINGEN KAN IKKE BLI BRUKT, OFFENTLIGGJORT ELLER GIS VIDERE TIL TREDJEPART UTEN VÅRT SKRIFTLIGE SAMTYKKE. OVERTREDELSE AV DETTE KAN SØKSMÅL.		
GRIPSGÅRD BYGG AS NY 3 MANNSBOLIG BKS3	REVISION/DATE: A/05.03.19 PROJECT NO.: 2018090	
GBNR. 22/13, MELAND PLAN OG SNITT	DRAWING NO.: 12618090A33	
 ARKOCONSULT AS, Postboks 103, 5291 Valest.f. Tel.: 56390003 - Fax.: 56191130 - Mob.: 93241511 Mail: post@arkoconsult.no - Org.nr.: 997089782 MVA	SCALE: 1:100 FORMAT: A2	
	DRAWN: LAH CHECKED: MH	DATE: 06.12.18 DATE: 15.02.19

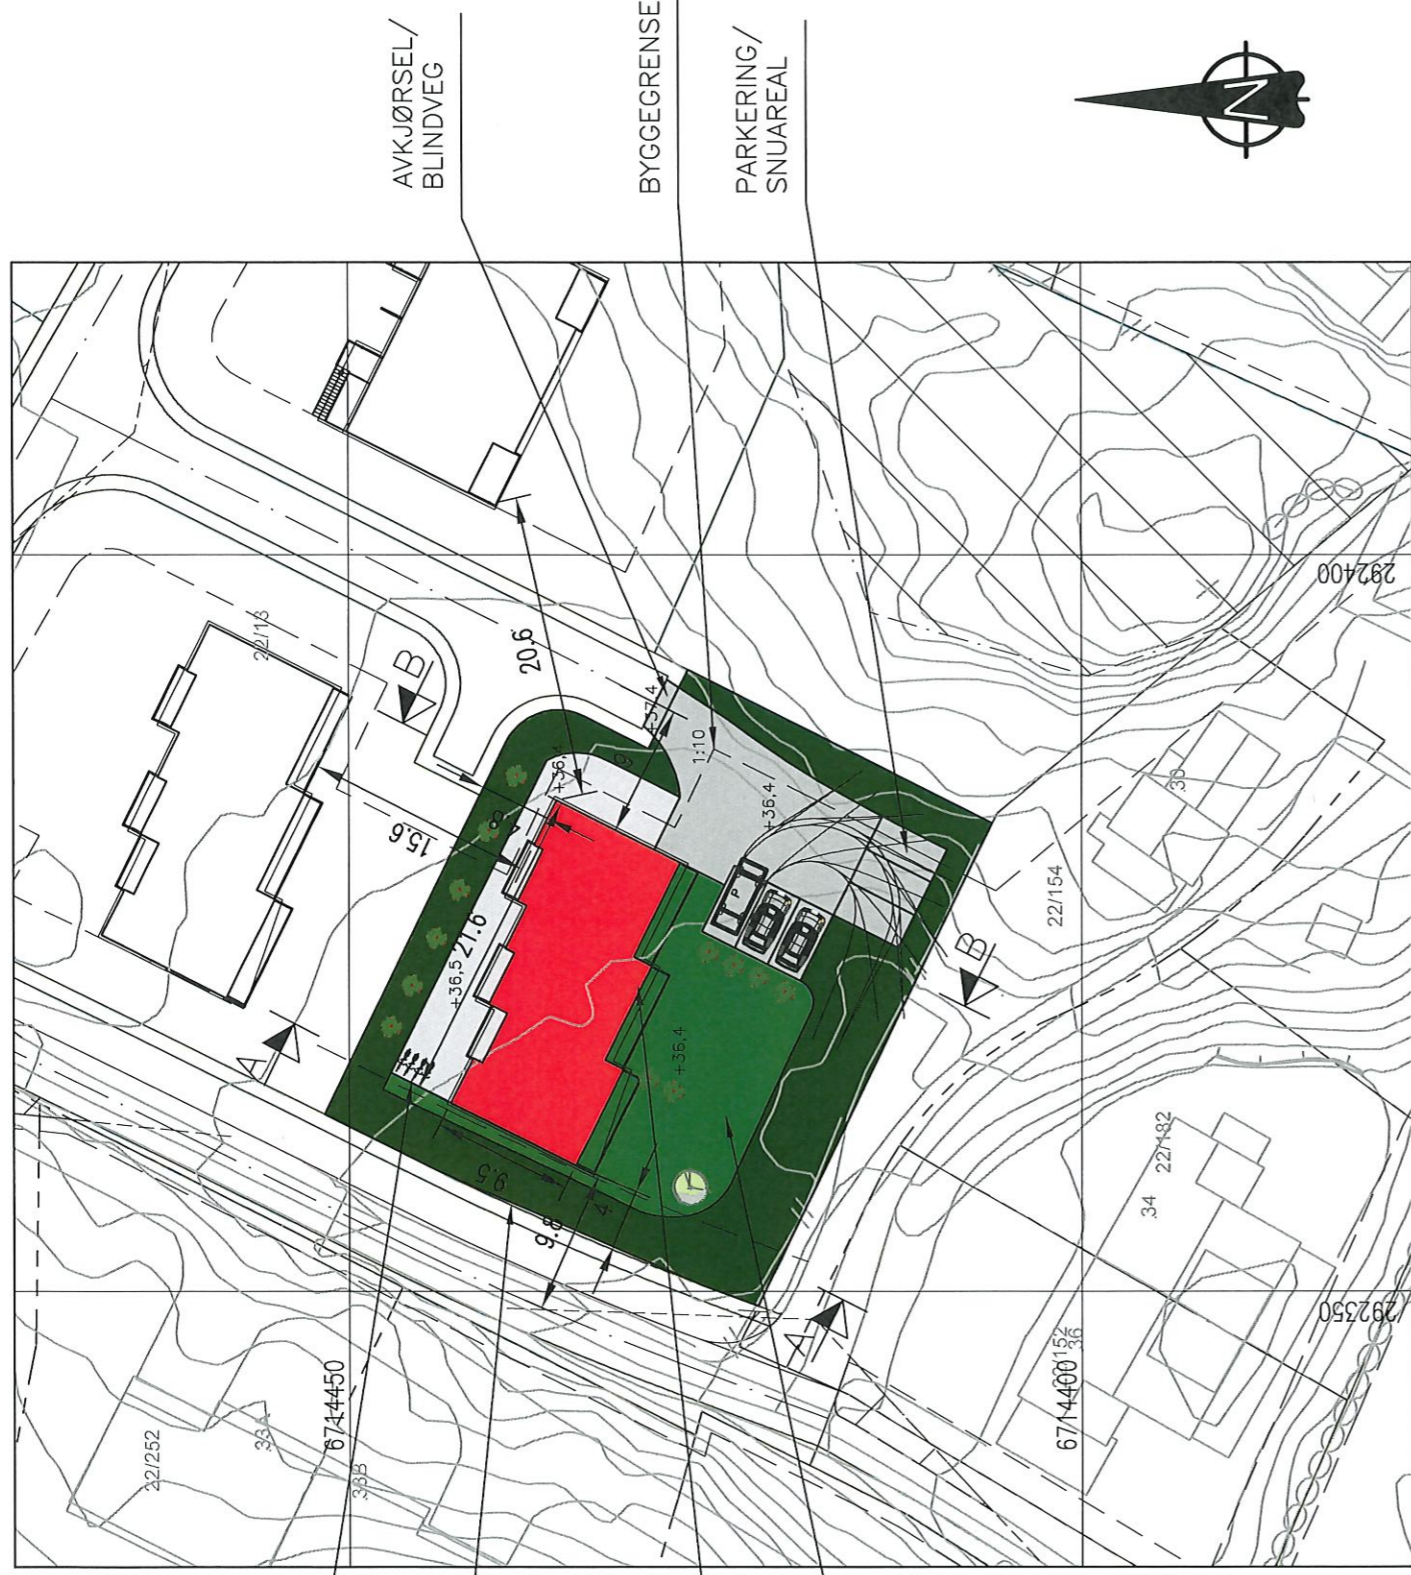

SITUASJONSPLAN

GNR.22, BNR.13, BKS3, MELAND KOMMUNE

OK GULV: KOTE +36,6

FOR TERRENGPROFILER, SE TEGNING 12618090A31 OG 32.

DATE/SIGN	NOTE!	REVISION/DATE:
	* PART OF DRAWING MAY NOT BE SHOWN IN SCALE * DO NOT TAKE MEASURES ON DRAWING * ONLY RELAY ON GIVE DIMENSIONS	
	GRIPSGÅRD BYGG AS	
	NY 6 MANNSBOLIG BKS3	PROJECT NO.: 2018090
	GBNR. 22/13, MELAND	DRAWING NO.: 12618090A30
	SITUASJONSPLAN	
	ARKOCONSULT AS, Postboks 103, 5291 Vailest.f. Tel.: 56390003 – Fax.: 56191130 – Mob.: 93241511 Mail: post@arkoconsult.no – Org.nr.: 918269665 MVA	SCALE: 1:500
		FORMAT: A3
		DRAWN: LAH
		CHECKED: MH
		DATE: 06.12.18
		DATE: 22.02.19