





Målestokk 1:100
 H631 ALVER Gnr H26 Bnr 13
 ARILD LILLETVEIT
 Ny terrasse merket i raud

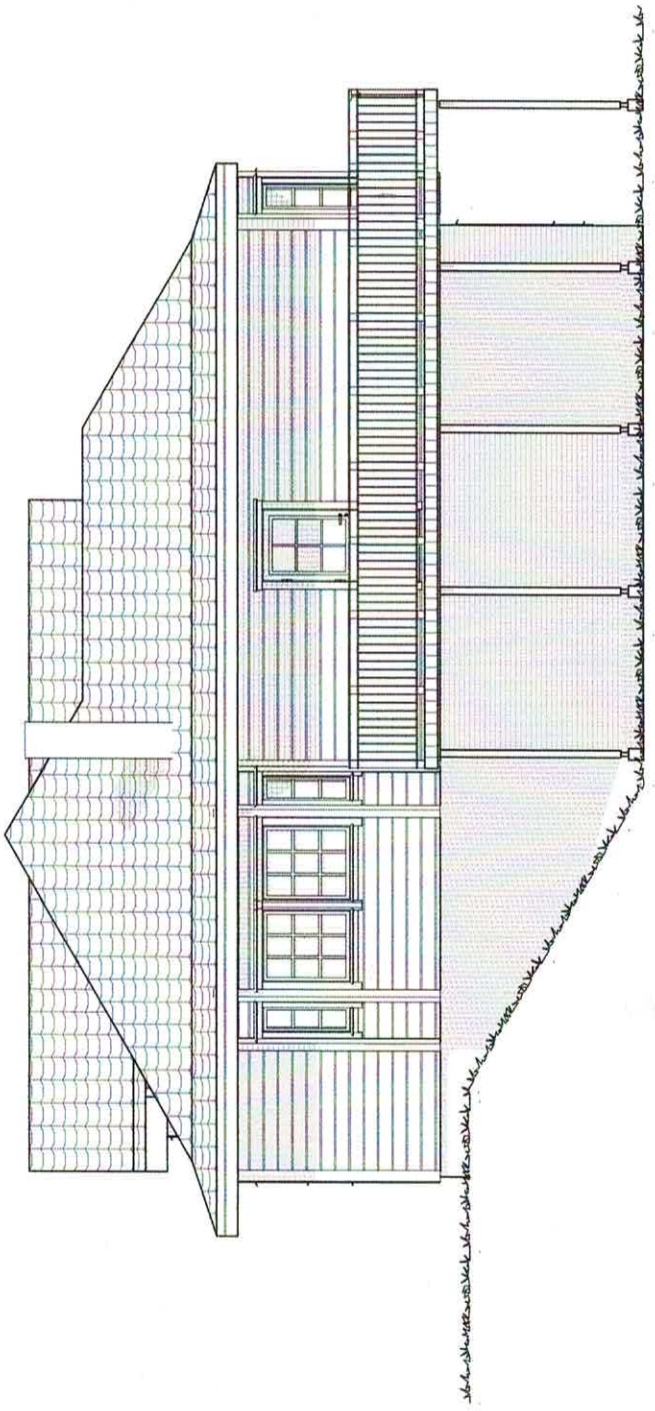


NORDVEST

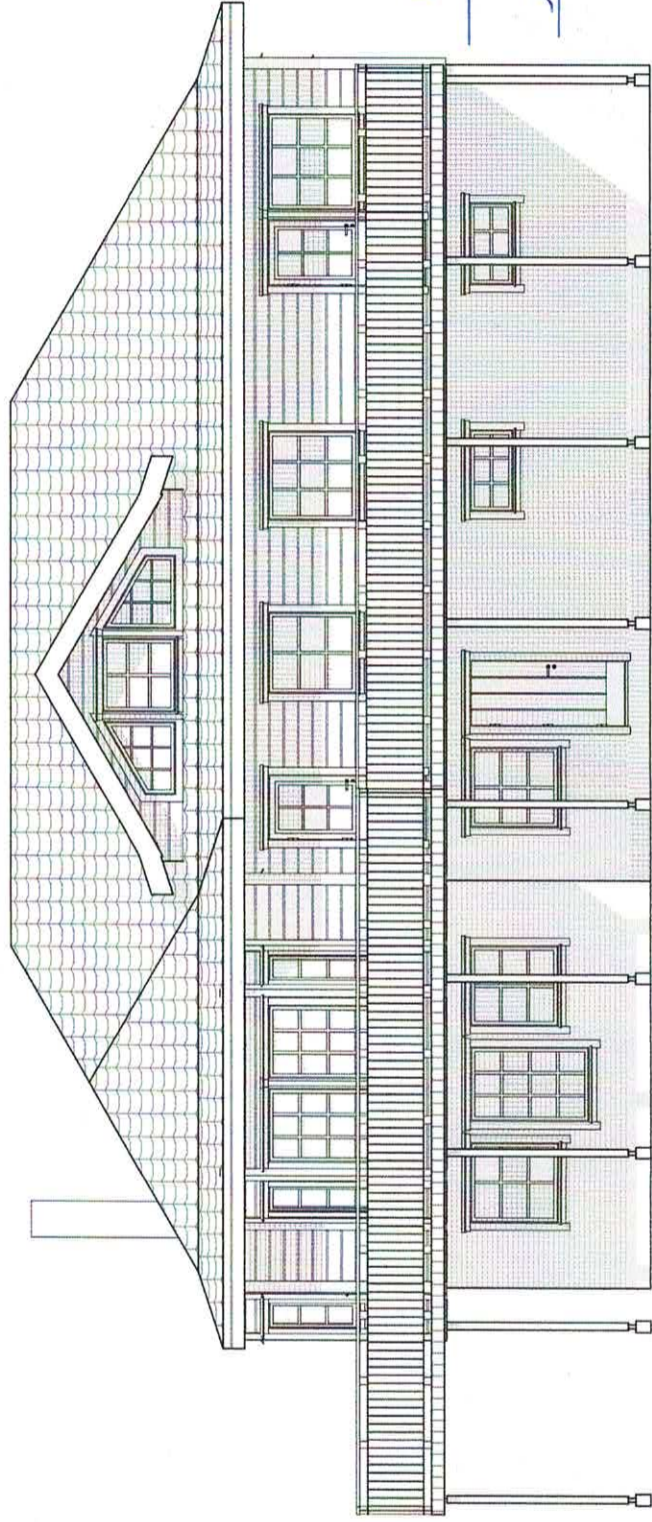

SØRVEST

Målestokk 1:100
4631 ALVER Gnr 426 Bnr 13
ARILD LILLETVEIT

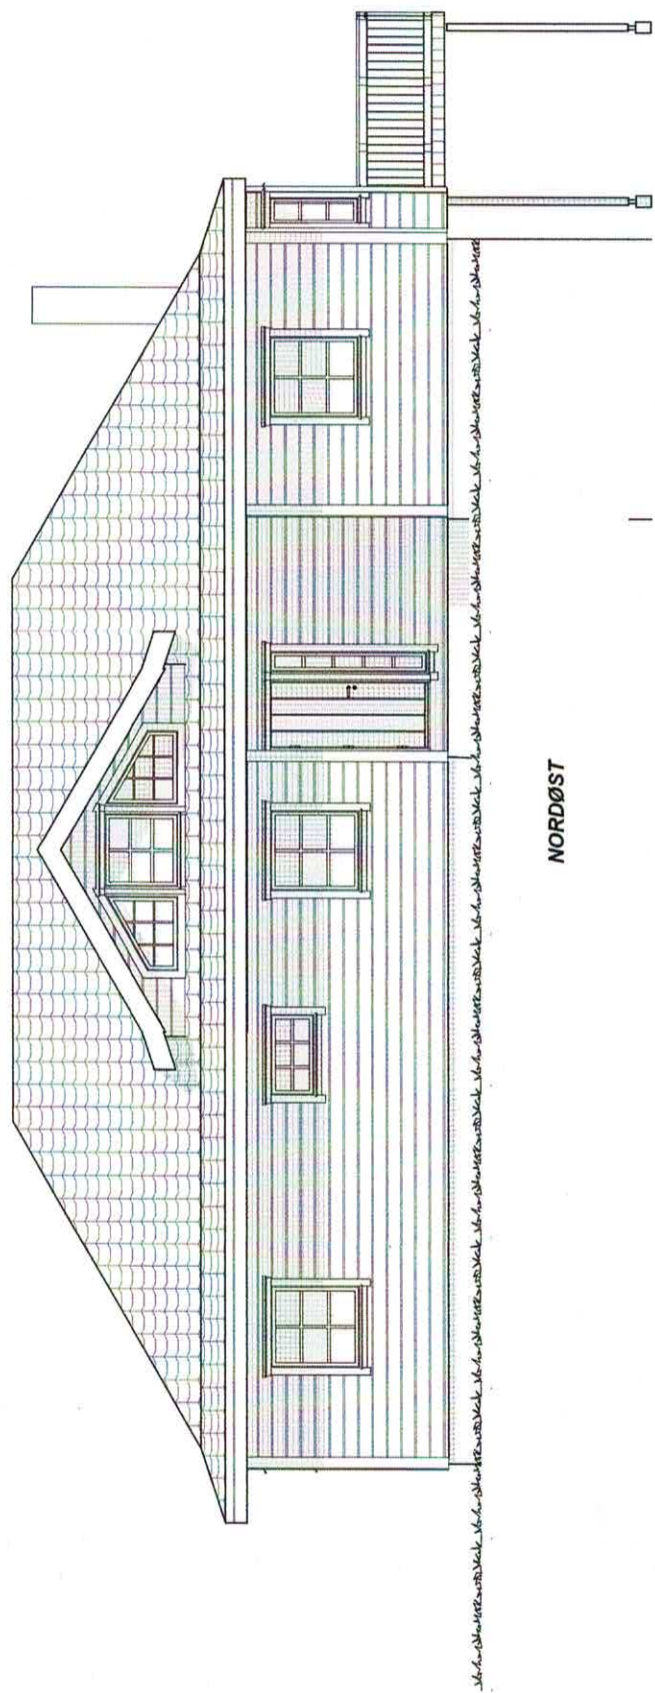


NORDØST


Målestokk 1:100

4631 ALVER Gnr 426 Bnr 13

ARILD LILLETVEIT

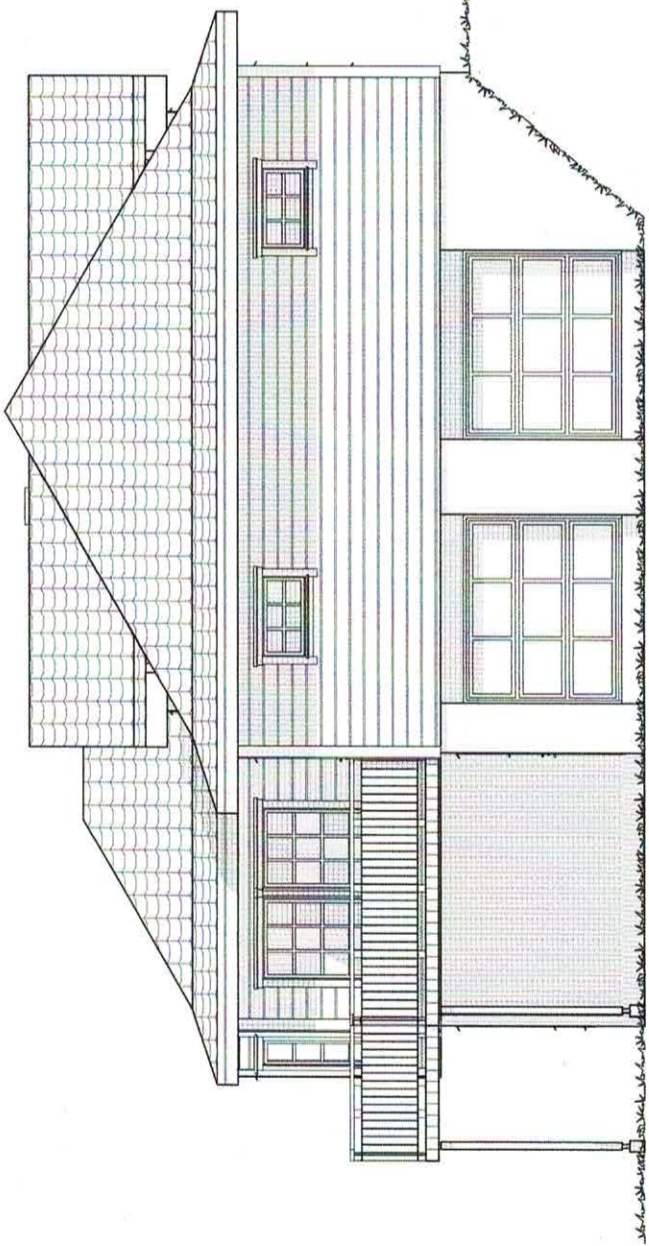

SØRØST

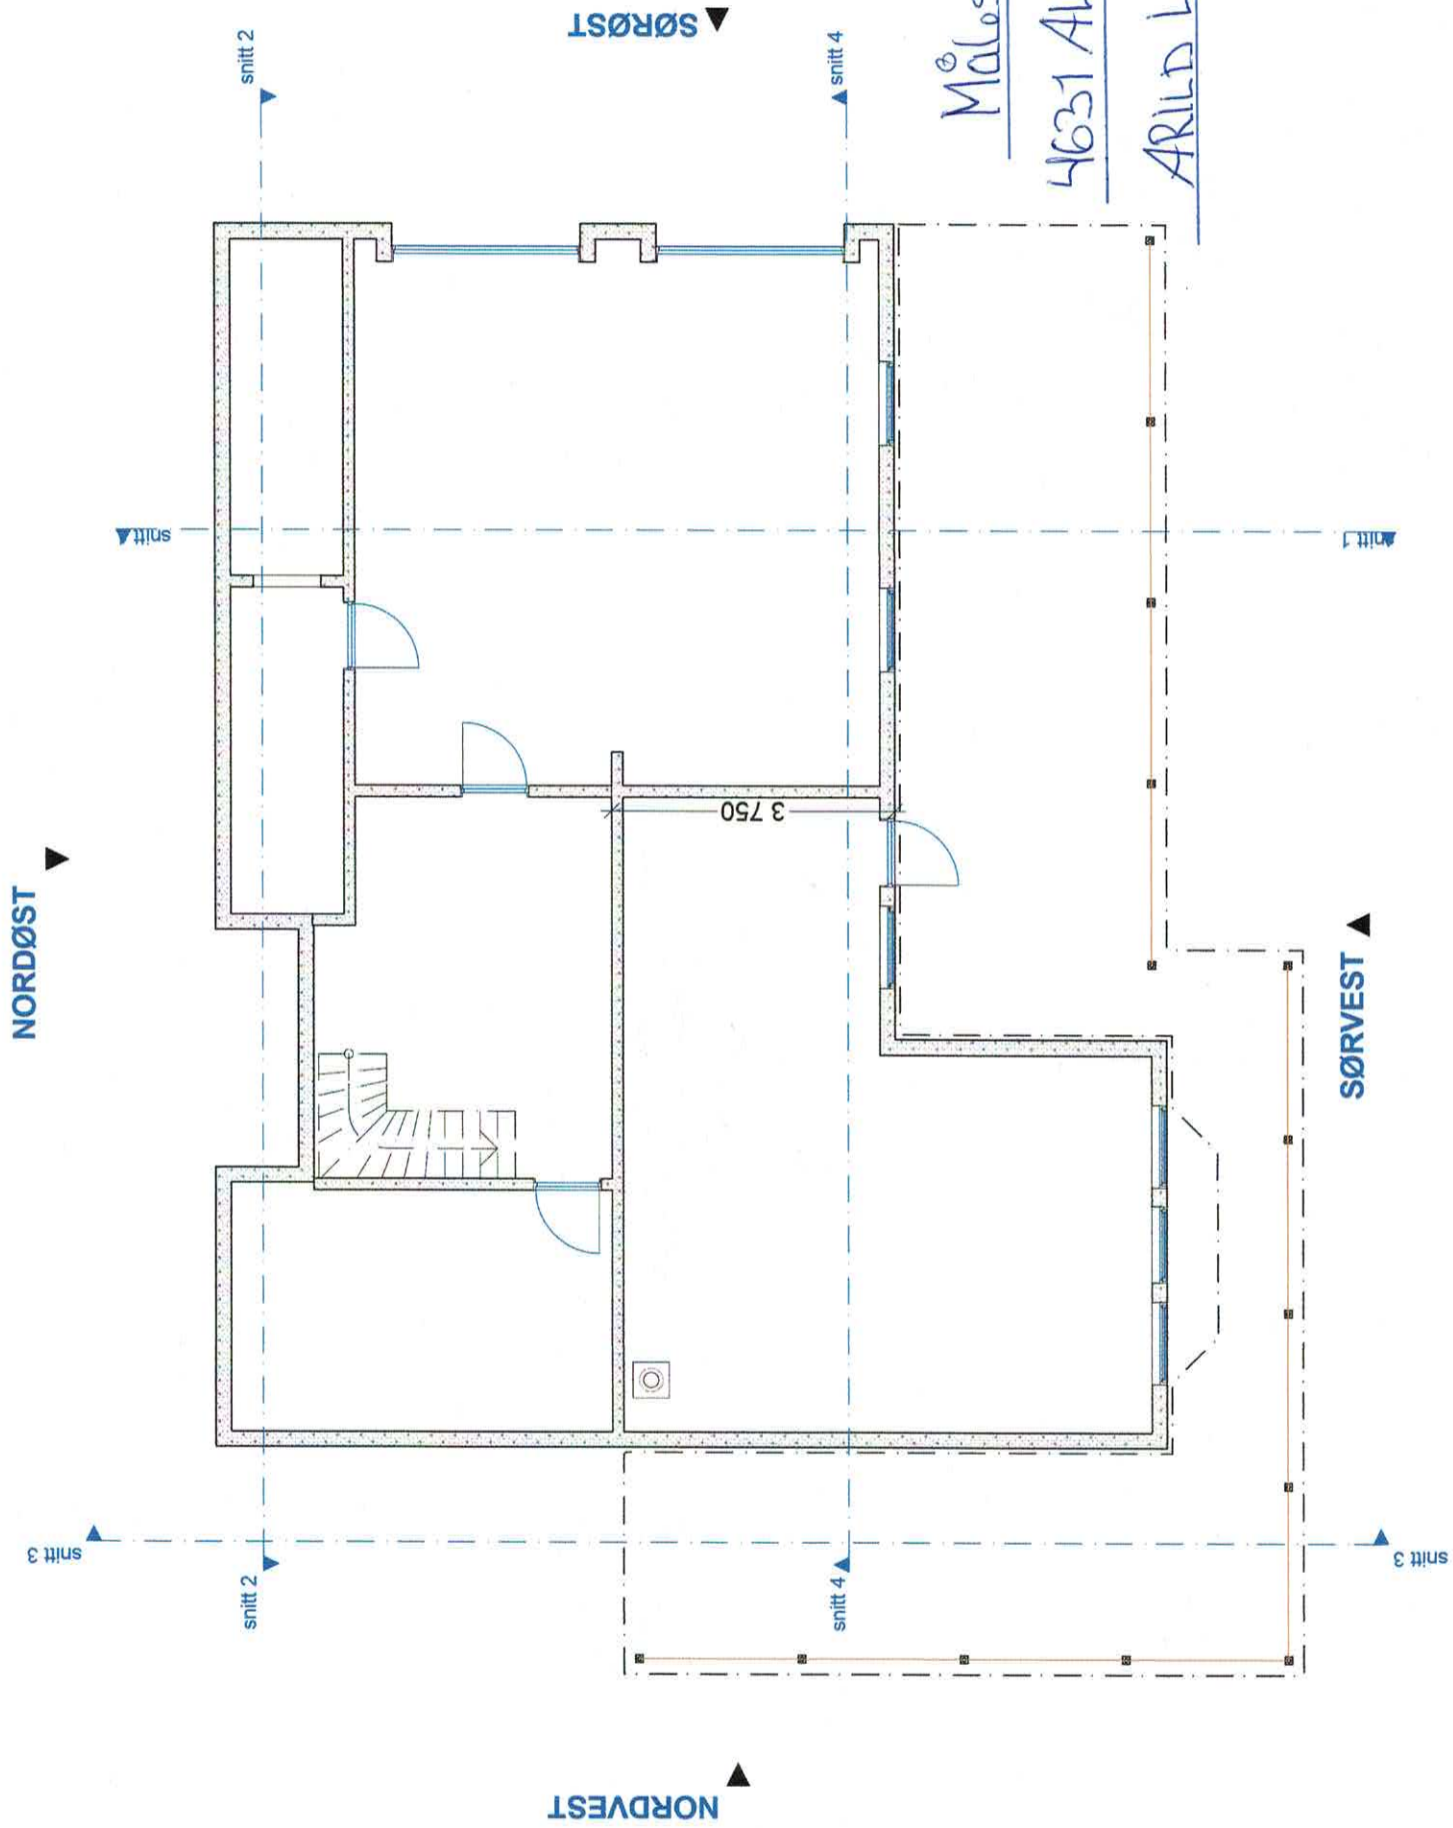

Målestokk 1:100
4631 ALVER Gnr 426 Bnr 13
ARILD LILLETVEIT