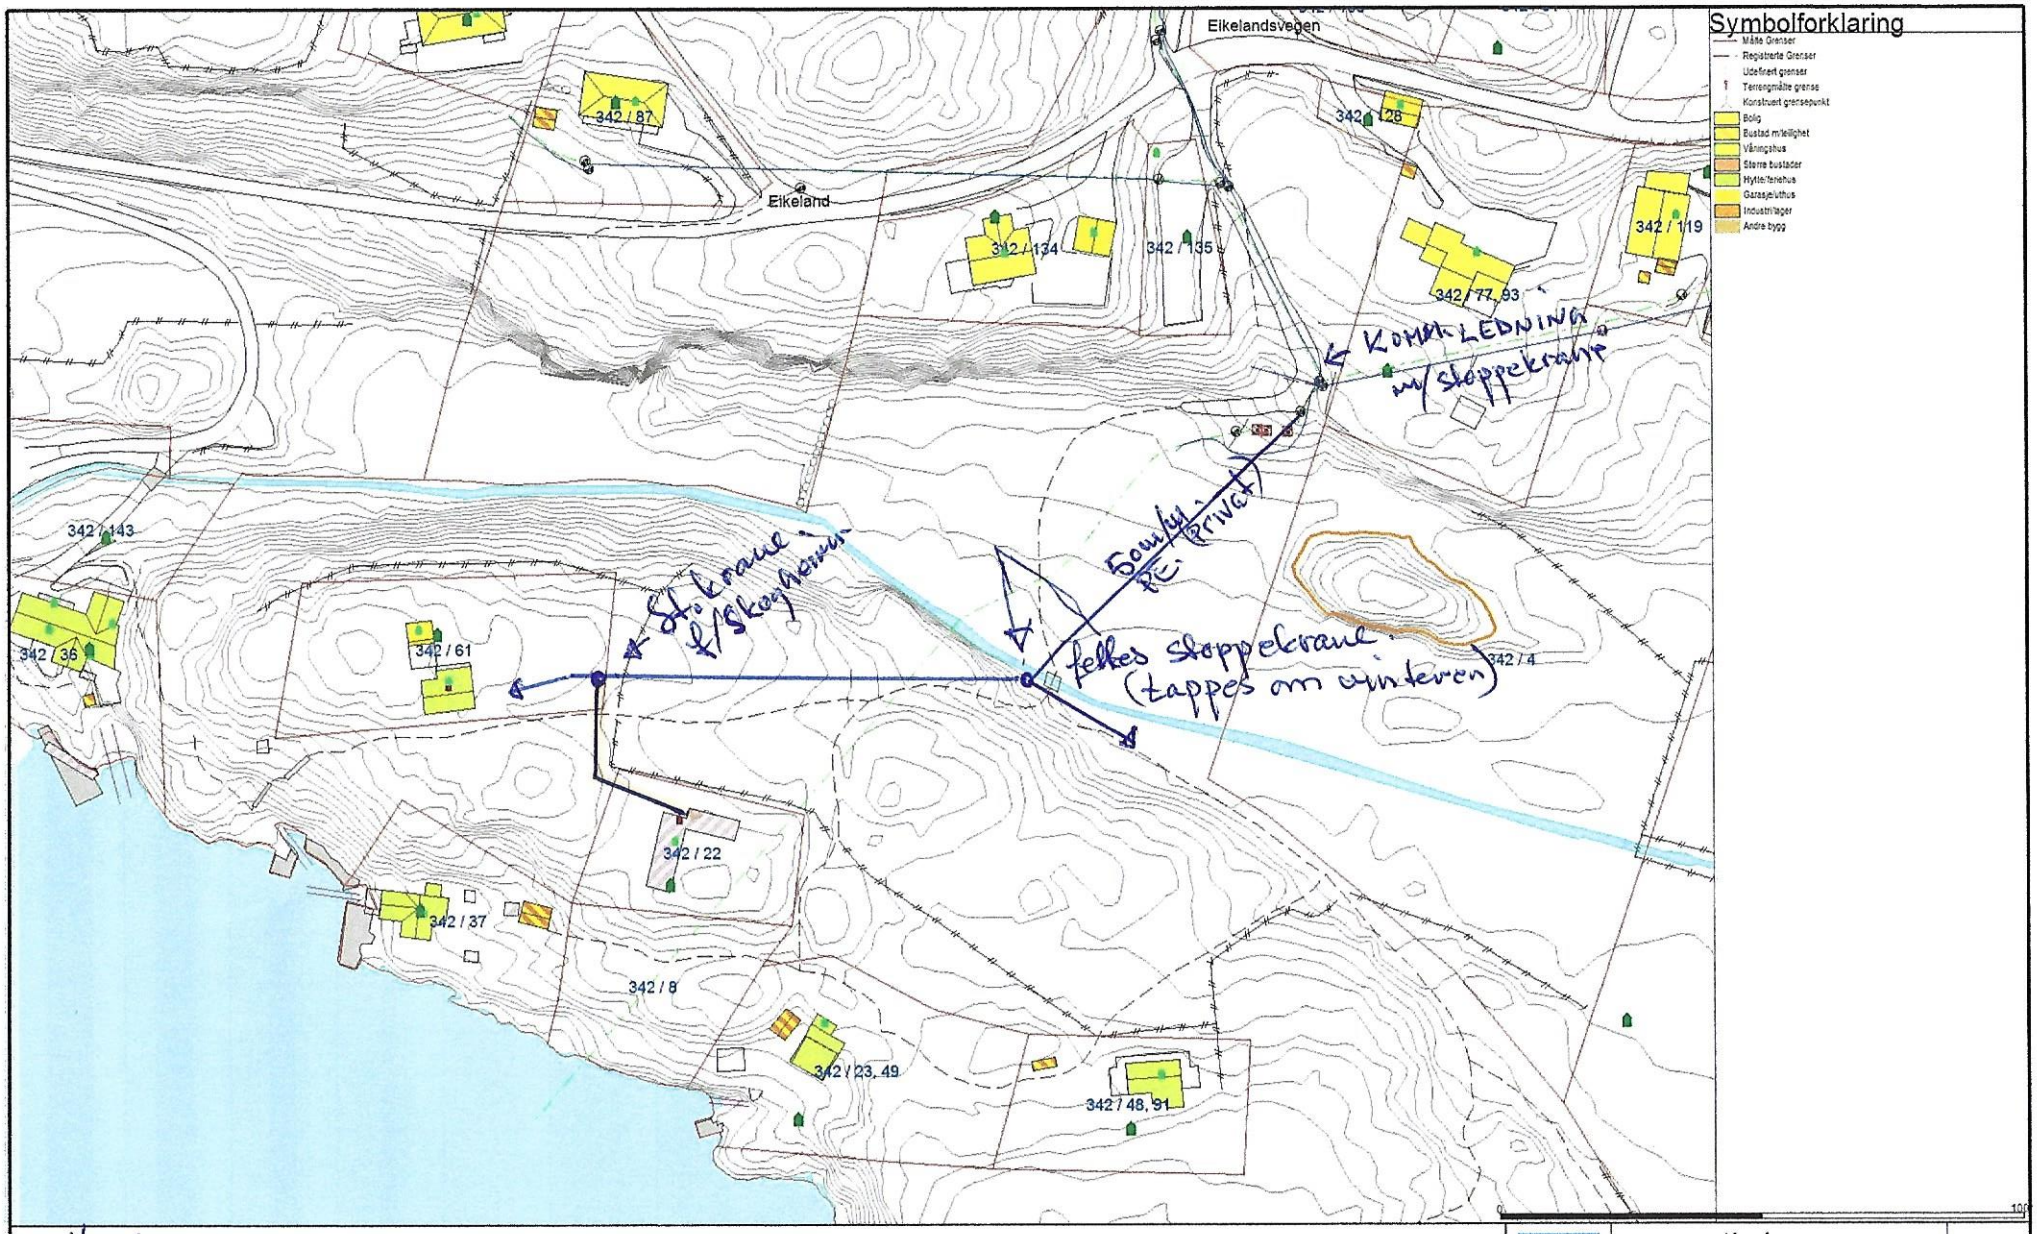

Hytte ca. 100m²
Den ledningen som går mot 342/22 er den eneste som er ny. Ledningene til de andre hyttene er ikke jeg kjent med. Vannmåler er montert under hytten. Denne er dekt levert inn papir/uld. på Avløp til sjø er innleveert.

Beliggenhet og høyder må oppfattes som orienterende.
Koordinatsystem: EUREF89 - SONE 32 (EPSG:25832)
Høydesystem: NN 2000 høyder (EPSG:5941)

Alver kommune
VVA Avdeling

Dato: 2020.11.09
Sign: LI

N

Målestokk 1:1000