



Odd Ove Namtveit
Nøtlevågen 5
5938 SÆBØVÅGEN

Referanser:
Dykkar:
Vår: 20/14729 - 20/71546


Saksbehandlar:
Anngunn Marie Gullbrå
anngunn.gullbra@alver.kommune.no

Dato:
11.11.2020

Ferdigstilt byggesak gbnr 474/11 Olsvoll

Viser til innsendt ferdigmelding på tiltak sak 19/1326 i Radøy kommune.

Levegg og takoverbygg er plassert i kartet etter mål og teikning frå deg. Eventuelle unøyaktigheiter vert retta opp ved neste flyfotografering.

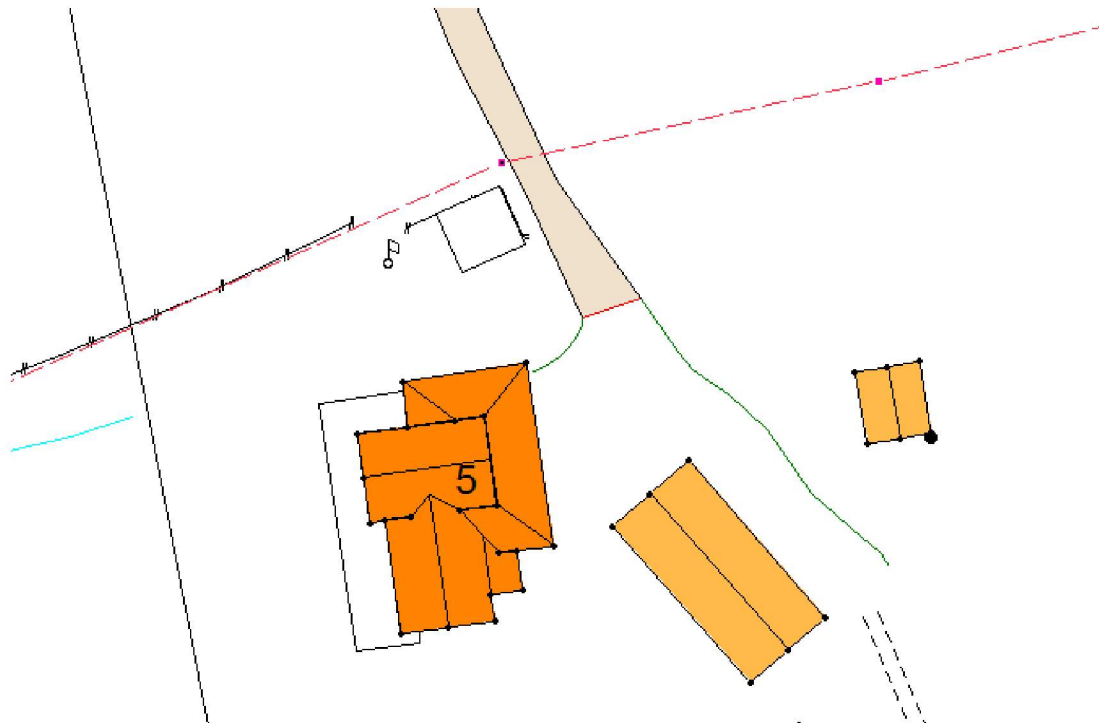

Med vennleg helsing
Alver kommune, Kart og oppmåling

Anngunn Marie Gullbrå
avdelingsingeniør

Dette dokumentet er elektronisk godkjent og har difor ingen signatur.

Mottakarar:

Odd Ove Namtveit

Nøtlevågen 5

5938

SÆBØVÅGEN