

**Alver kommune
Avd. for byggesak
Kvernhusmyrane 41
5914 Isdalstø**

Deres ref.:

Vår ref.: Pål-Jøran Carlsen

Dato: 11.11.2020

Saksnummer: 15/947

Søknad om midlertidig brukstillatelse for gjennomført tiltak på eiendom med gnr.137/bnr.168, Alverneset 22A i Alver kommune

På vegne av tiltakshaver, Henning Knutsen, vil vi med dette søke om midlertidig brukstillatelse for gjennomført tiltak på eiendom med gnr.137/bnr.168 (saksnr. 15/947).

Ansvarlig søker har mottatt samsvarserklæring fra samtlige prosjekterende og utførende fag iht. vedlagt gjennomføringsplan (versjon 04), og det er kun mindre arbeid som gjenstår før vi kan søke ferdigattest for hele tiltaket.

Følgende arbeid gjenstår:

- Montering av rekkverk på terrasse, balkong og utv. trapp inkl. mur.

Dette skyldes forsinket leveranse til byggeplass, samt at deler av bestilt glassrekkverk til terrasse/altan var knust ved levering på byggeplass. Områdene er midlertidig sikret på forsvarlig måte inntil endelig løsning er på plass. Signaler vi har fått vedr. dette tilsier at rekkverk skal være ferdig montert innen 25.11.20. Vi har satt frist for tilbakemelding til kommunen til 27.11.20.

Søknad om ferdigattest vil bli sendt til kommunen når tiltaket er komplett og overlevert til byggherre med tilhørende FDV-dokumentasjon. Dato for søknad om ferdigattest er satt til 21.12.20, men vi håper å være klar med dette tidligere.

Vedlegg

- Søknad om midlertidig brukstillatelse
- Oppdatert gjennomføringsplan
- Data for kontrollmåling av plassert tiltak (landmåler)

Vi håper med dette å ha gitt tilstrekkelig informasjon til at søknad om midlertidig brukstillatelse for tiltaket, kan behandles.

Vennlig hilsen

Arkitektkontoret Børtveit & Carlsen AS
v/Pål-Jøran Carlsen
Sivilarkitekt MNAL



Søknad om midlertidig brukstillatelse

Pbl § 21-10, SAK10 § 8-1

Søknaden gjelder							
Eiendom/ byggested	Gnr.	Bnr.	Festenr.	Seksjonsnr.	Bygningsnr.	Bolignr.	Kommune
	137	168					Alver
	Adresse				Postnr.	Poststed	
	Alverneset 22A				5916	Isdalstø	

Dato for søknad om ferdiggjøst	21.12.2020
--------------------------------	------------

Midlertidig brukstillatelse søkes for	
<input checked="" type="checkbox"/> Hele tiltaket	Hvis det søkes for deler av tiltaket, beskriv hvilken del det søkes for nå
<input type="checkbox"/> Deler av tiltaket	

Gjenstående arbeider frem mot ferdiggjøst
Angi gjenstående arbeider av mindre vesentlig betydning, innenfor den delen av tiltaket det søkes midlertidig brukstillatelse for
Deler av utvendig rekkverk på terrasse/balkong og i uteområde, er ikke montert. Noe innvendig listverk gjenstår.
Angi resterende deler av tiltaket hvor det her ikke søkes om midlertidig brukstillatelse

Sikkerhetsnivå og arbeider som vil bli utført innen 14 dager
Har tiltaket pr i dag tilstrekkelig sikkerhetsnivå til å tas i bruk? <input checked="" type="checkbox"/> Ja <input type="checkbox"/> Nei Hvis nei, fyll ut informasjonen nedenfor
Følgende arbeider vil bli utført innen: Dato 25.11.2020
Type arbeider
Montering av rekkverk. Komplettering av innv. listverk.
Bekreftelse på at disse arbeidene er utført vil være kommunen i hende innen: Dato 27.11.2020

Vedlegg			
Beskrivelse av vedlegg	Gruppe	Nr. fra – til	Ikke relevant
Situasjonsplan, avkjøringsplan	D	-	<input checked="" type="checkbox"/>
Tegninger, plan, snitt, fasade	E	-	<input checked="" type="checkbox"/>
Redegjørelser/kart	F	-	<input checked="" type="checkbox"/>
Gjennomføringsplan	G	1 – 1	<input type="checkbox"/>
Boligspesifikasjon i matrikkelen	H	-	<input checked="" type="checkbox"/>
Uttalelser fra andre offentlige myndigheter	I	-	<input checked="" type="checkbox"/>
Andre vedlegg	Q	1 – 2	<input type="checkbox"/>

Underskrift og erklæring			
Ansvarlig søker for tiltaket (for tiltak etter pbl § 20-3, § 21-2)		Tiltakshaver (bare for tiltak uten ansvarlig søker pbl 20-4)	
Foretak Arkitektkontoret Børtveit & Carlsen AS		Navn	
Organisasjonsnummer 911678403		Organisasjonsnummer	
Kontaktperson Pål-Jøran Carlsen	Telefon 40041614	Mobiltelefon 40041614	Kontaktperson
E-post post@arkbc.no			E-post
Dato 11.11.2020	Underskrift 		Dato
Gjentas med blokkbokstaver Pål-Jøran Carlsen		Gjentas med blokkbokstaver	

Gjennomføringsplan

Versjonsnr. 04	Dato 11.11.2020	Signatur, ansv. søker 
Adresse Averneset 22A	Postnr. 5916	Poststed Isdalstø
Gnr. 137	Bnr. 168	Kommunenummer AVER


Alle fagområder i tiltaket	Beskrivelse av fagområde, ansvarsområde, tiltaksklasse (i hhv. prosjektering, utførelse og kontroll)	Tiltaks-klasse	Foretakets navn og org.nr.	Kryss for planlagt samsvarserklæring / kontrollertklæring erstattes med dato når denne foreligger					Sett kryss når arbeidet innen ansvarsområdet er avsluttet
				Søknad om rammetillatelse	Søknad om igangsettings-tillatelse/ett-trinnsøknad	Søknad om midlertidig brukstillatelse	Søknad om ferdigattest	(8)	
(1)	(2)	(3)	(4)	(5)	(6)	(7)	(8)	(9)	
SØK	Ansvarlig søker	1	Arkitektkontoret Børtveit & Carlsen AS. 911678403						
PRO	Arkitekturprosjektering	1	Arkitektkontoret Børtveit & Carlsen AS. 911678403		08.04.19	06.11.20			
PRO	Innv. sanitæranlegg og utv. VA m/slamavskiller og slange til eksist. sjøledning	1	Stendal VVS AS. 980626180		09.04.19				
UTF	Innv. sanitæranlegg og utv. VA m/slamavskiller og slange til eksist. sjøledning	1	Stendal VVS AS. 980626180						
UTF	Grunnarbeid og landskapsutføring	1	Stein-Olav Sagstad. 90745919						
UTF	Tømrerarbeid	1	Byggmester Adnekvam AS. 976934318			07.11.20			
UTF	Betongarbeider, slakkammer	1	Thorsteinsen Entr. AS. 816119812			05.11.20			
UTF	Murerarbeid	1	Murmester Kåre Berge AS. 944534628			04.11.20			
UTF	Plassering av bygg	1	Medaas Oppmåling. 986448551			05.11.20			
KONTROLL	Kontroll av våtrom	1	Ing. Asbjørn Danielsen AS. 914217857			10.11.20			
KONTROLL	Lufttethet, kontroll av utførelse	1	Ing. Asbjørn Danielsen AS. 914217857			10.11.20			
		-							
		-							
Medaas Oppmåling

137/168 Innmålt topp grunnmur

14.06.2019

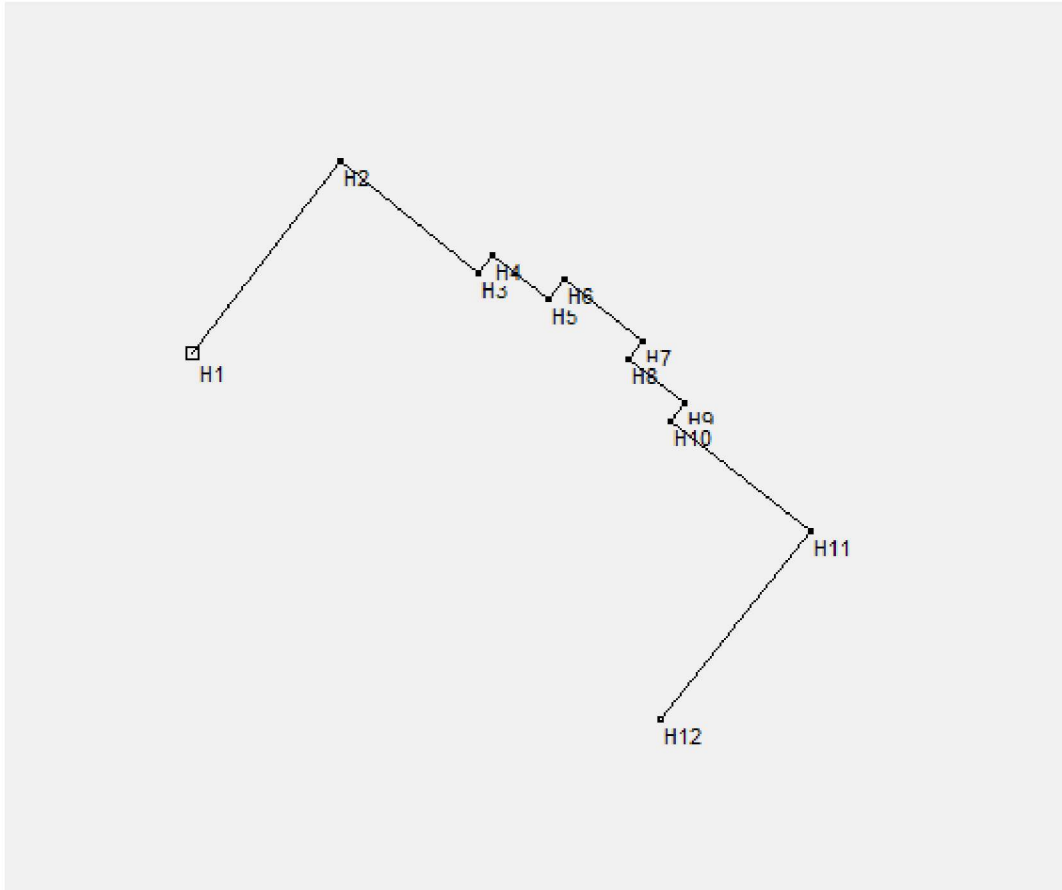

```

-00 Leica Geosystems AG
-00 Instrument:      GX1230 GG      Måledato: 14.06.2019
-00 Målejobb:       ALVERNESET     Operatør: km
-00 Jobbeskrivelse:
09_91
05 H1                5006      6718983.460  295195.549   14.107   0.014
05 H2                5006      6718988.437  295199.401   14.319   0.016
05 H3                5006      6718985.537  295203.045   14.350   0.014
05 H4                5006      6718986.022  295203.405   14.323   0.014
05 H5                5006      6718984.871  295204.866   14.363   0.016
05 H6                5006      6718985.357  295205.237   14.310   0.016
05 H7                5006      6718983.740  295207.298   14.319   0.017
05 H8                5006      6718983.272  295206.927   14.358   0.014
05 H9                5006      6718982.134  295208.370   14.330   0.017
05 H10               5006      6718981.655  295208.009   14.360   0.014
05 H11               5006      6718978.804  295211.665   14.336   0.013
05 H12               5006      6718973.883  295207.754   14.302   0.016
09_99

```

Medaas Oppmåling

Litlevika 47
5914 Isdalstø
kjameda@online.no

Tlf: 56352227 – 48287186
Org.nr.: 986 448 551 MVA
Bank: 3632 10 19190