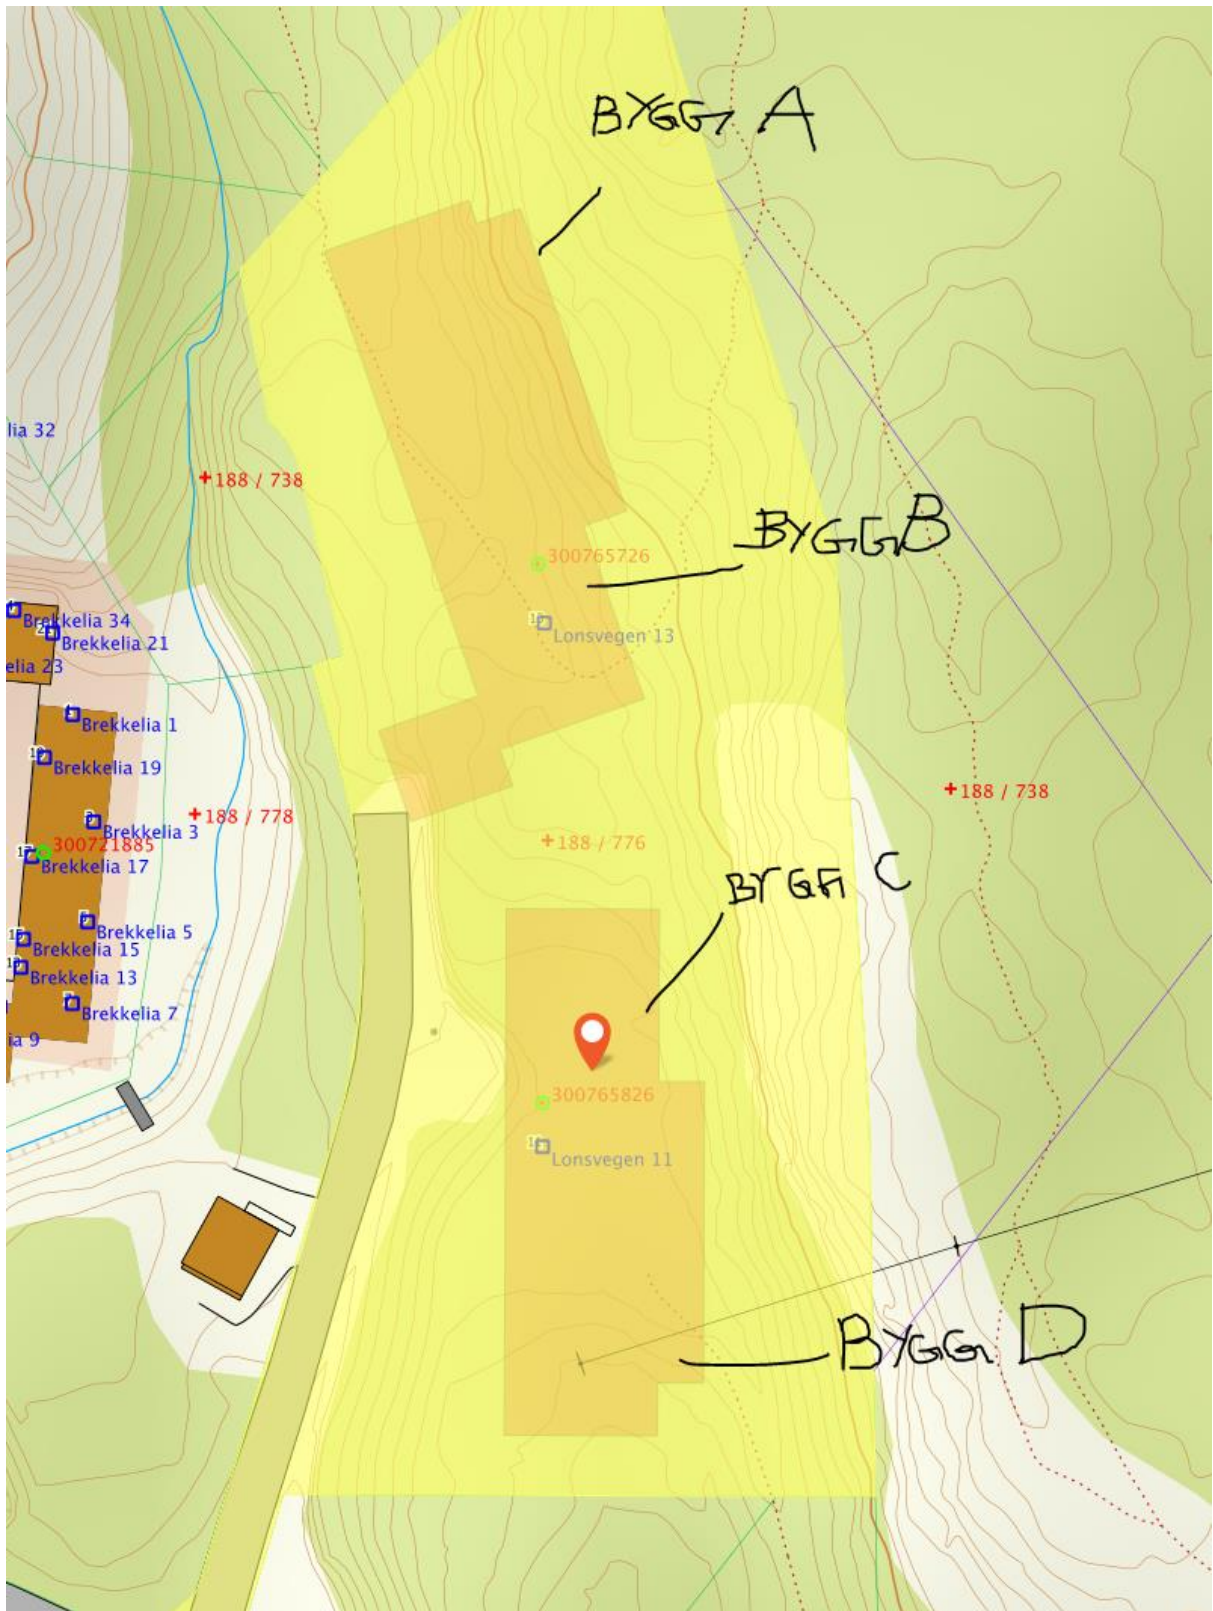

Fra: Ingvild Kalnes <ingvild@orionprosjekt.no>
Sendt: fredag 13. november 2020 10:41
Til: Postmottak Alver
Emne: Feil i kart

Hei

Vi ønsker å gjøre oppmerksom på at det er feil i kartet når det gjelder bygningene på Lonsåsen Gnr 188 Bnr 776 i Alver Kommune.

Vi viser det rette under her, og ber kommunen oppdatere kart:



Ha en strålende dag!! ☺

Med hilsen

Ingvild Kalnes

Prosjektleder assistent/Kontorleder



Orionprosjekt.no

nesttungruppen.no

[Brosjyre Nesttungruppen](#)

Tlf: + (47) 41 47 48 96

ingvild@orionprosjekt.no