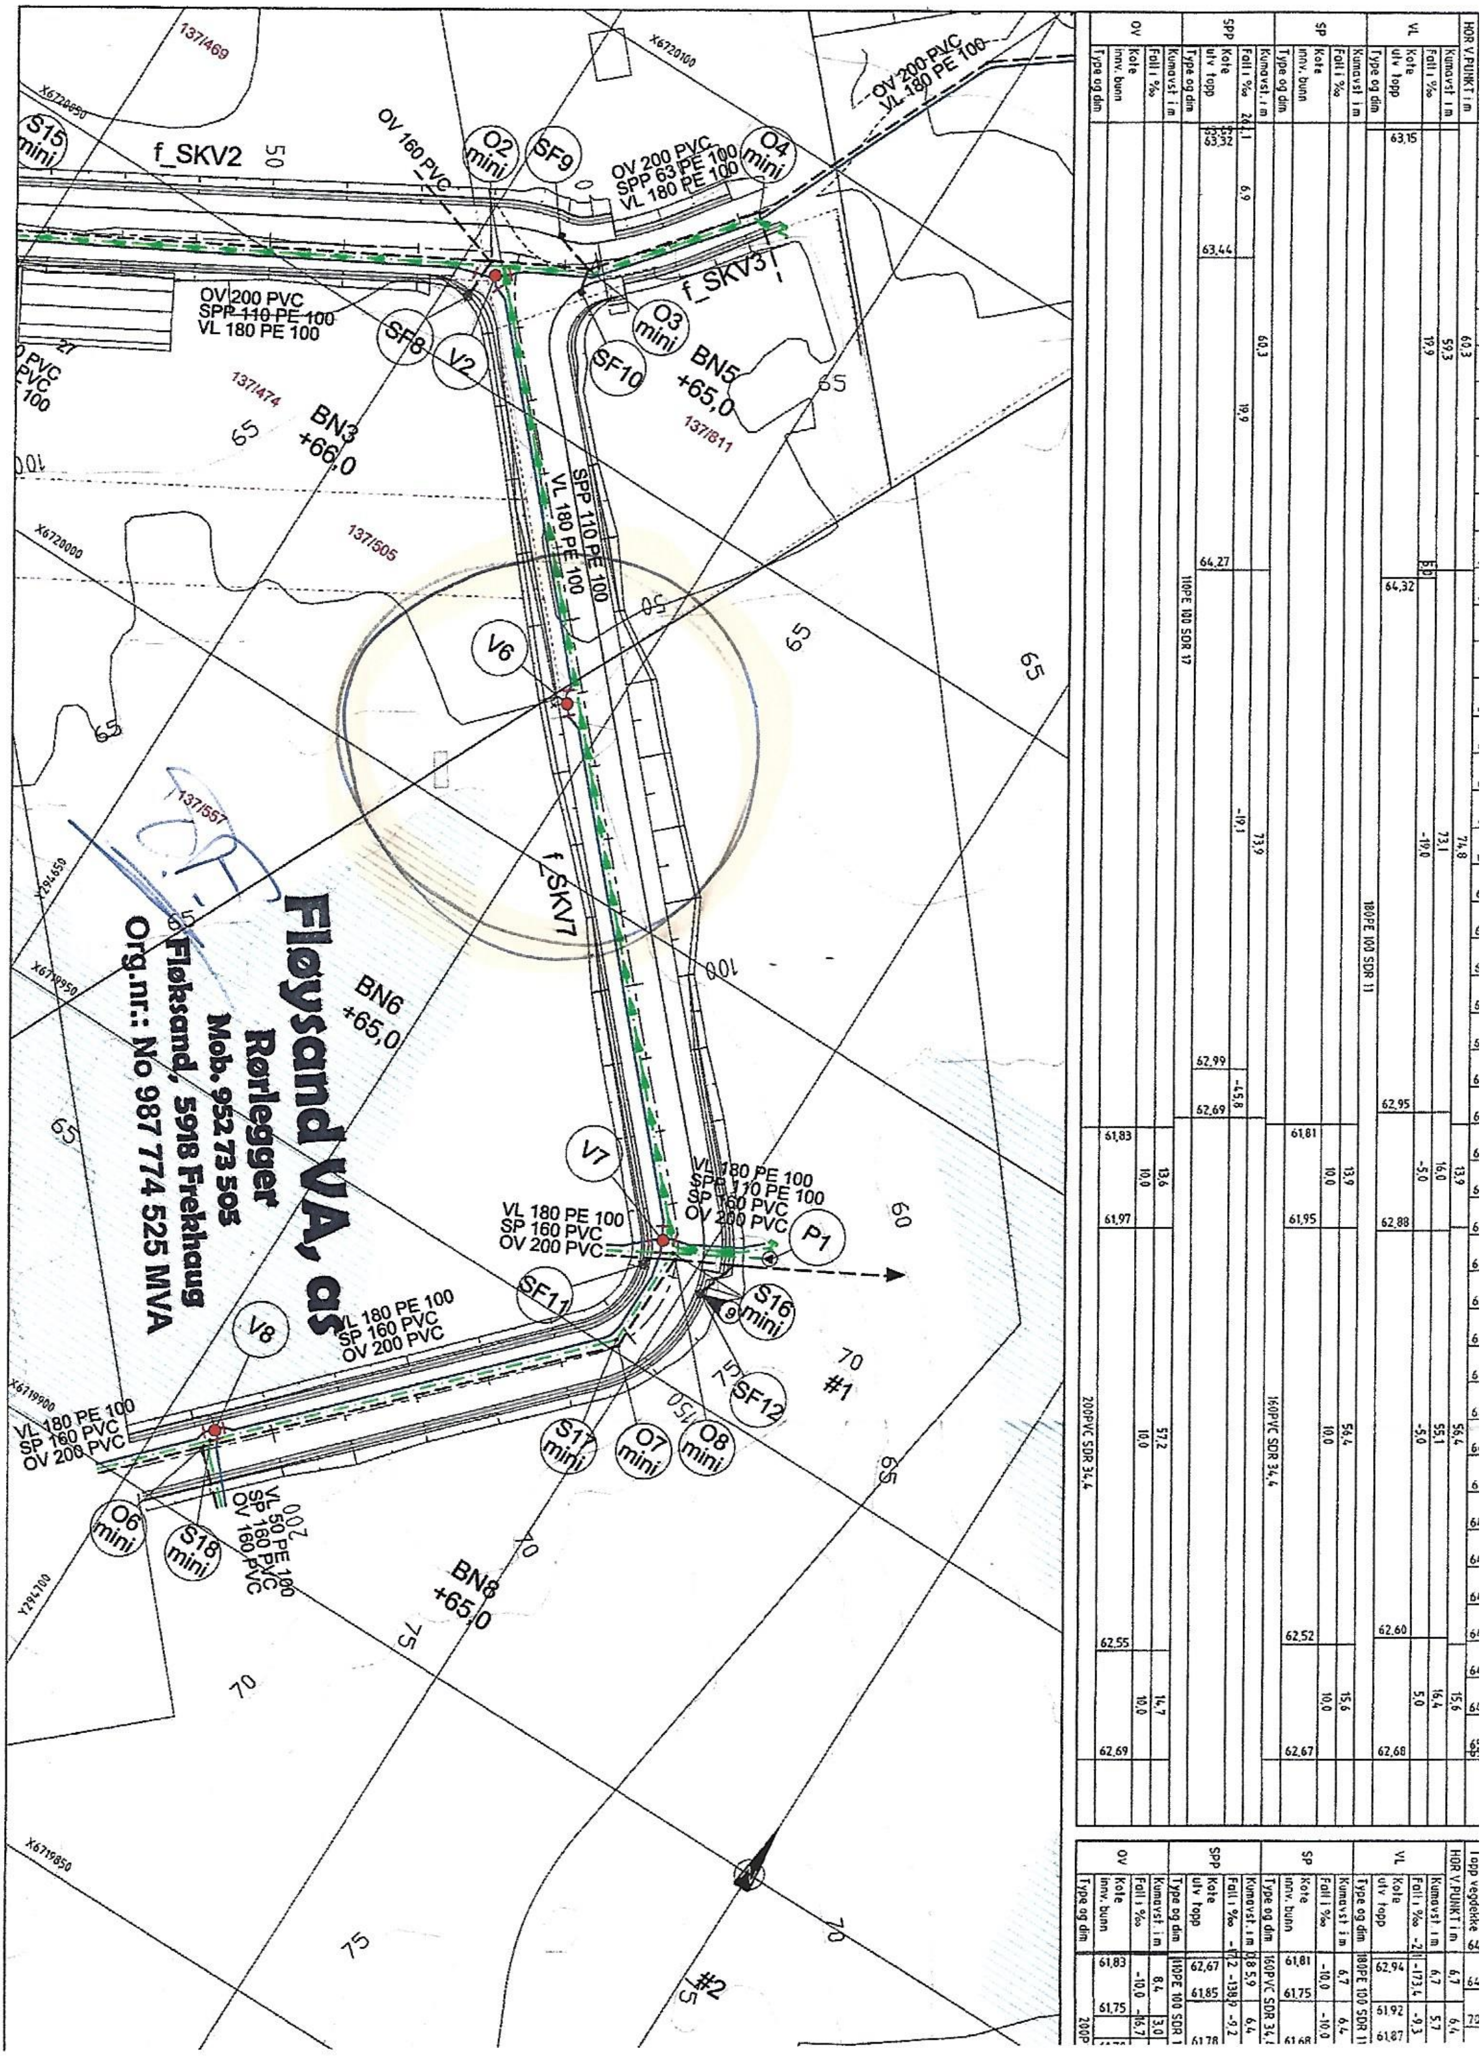

Fløysand VA, as
Rørlegger
Mob. 952 73 505
Fløksand, 5918 Frekhaug
Org.nr.: No 987 774 525 MVA
f_SKV2
f_SKV3
f_SKV7
BN3 +66,0
BN5 +65,0
BN6 +65,0
BN8 +65,0
137/469
137/474
137/505
137/811
137/557
OV 200 PVC
VL 180 PE 100
OV 160 PVC
OV 200 PVC
SPP 63 PE 100
VL 180 PE 100
OV 200 PVC
SPP 110 PE 100
VL 180 PE 100
SPP 110 PE 100
VL 180 PE 100
VL 180 PE 100
SPP 110 PE 100
SP 160 PVC
OV 200 PVC
VL 180 PE 100
SP 160 PVC
OV 200 PVC
VL 180 PE 100
SP 160 PVC
OV 200 PVC
VL 180 PE 100
SP 160 PVC
OV 200 PVC
VL 50 PE 100
SP 160 PVC
OV 160 PVC
S15 mini
O2 mini
SF9
O4 mini
SF8
V2
O3 mini
SF10
V6
V7
P1
SF11
S16 mini
V8
SF12
S17 mini
O7 mini
O8 mini
O6 mini
S18 mini
#1
#2
X6720050
X6720100
X6720000
X6719950
X6719900
X6719850
Y294650
Y294700
HOR.V.PUNKT i m
VL
Kumavst i m
Fall i ‰
Kote
utv topp
Type og dim
SP
Kote
innv. bunn
SPP
OV
180PE 100 SDR 11
110PE 100 SDR 17
160PVC SDR 34,4
200PVC SDR 34,4