


Fra: Anngunn Marie Gullbrå
Sendt: tirsdag 17. november 2020 13:40
Til: 'jholleland@ccep.com'
Emne: VS: Melding om bod på gbnr 352/44 Kårbø i Alver

Hei

Eg har fått meldinga di om ferdig bygg utan søknadsplikt til registrering.

Det er ikkje råd å plassere bygget på rett plass, då innteikning i kartet og avstand skrive på kartet ikkje stemmer. Du har skrive 6 m avstand til grensa, medan kartet viser ca 4,4 m. Det kan sjølvstake vere at grensa i kartet ikkje er heilt rett også.

Eg lurar også på om det kan vere mulig at det som er teikna som terrasse i kartet faktisk kan vere «plata» til boden? Berre greitt å få dette avklart før eg legg inn bygget.

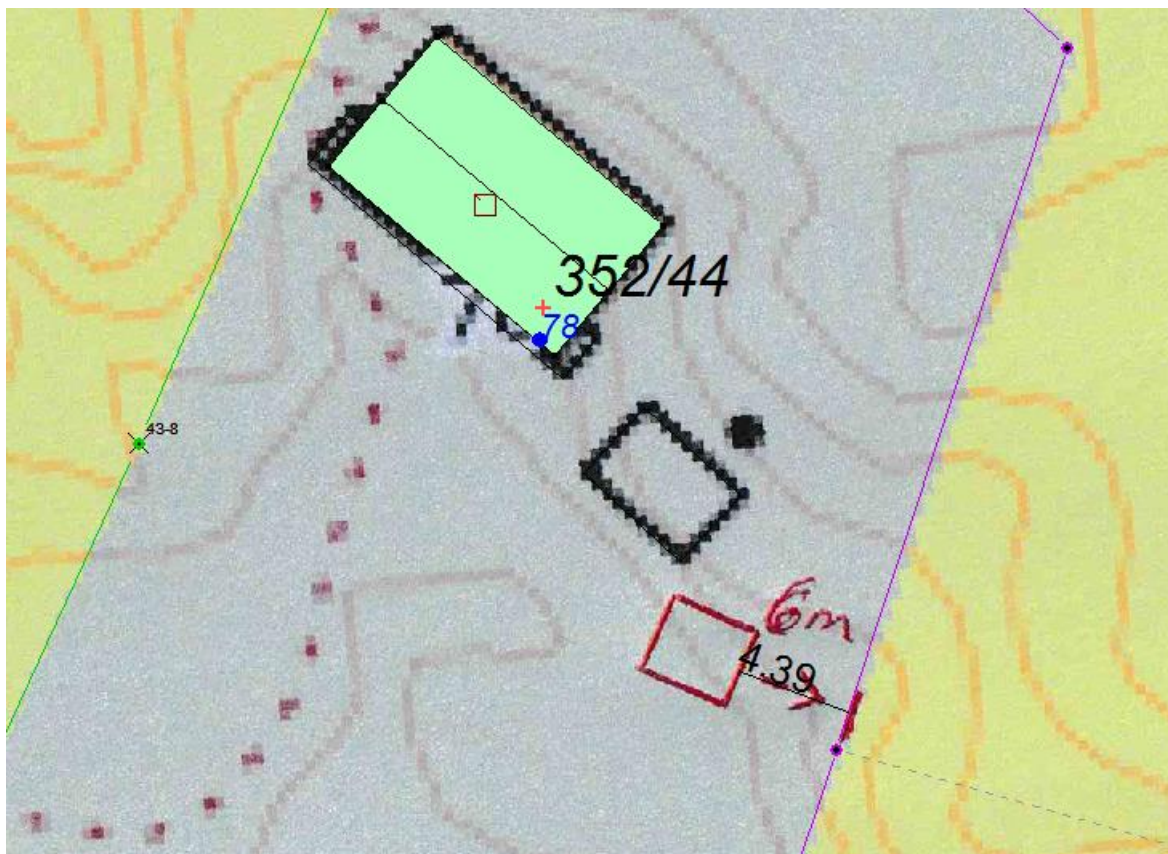

Det er også fint om eg får lengde og breiddemål på bygget- dersom det ikkje er dette omrisset som er registrert i kartet her frå før.

Beste helsing

Anngunn Marie Gullbrå | Avdelingsingeniør Kart og Oppmåling

Telefon: +47 56 17 11 81

Innbyggjarservice: +47 56 37 50 00

www.alver.kommune.no



ALVER
KOMMUNE