



Alver kommune  
Landbruksavdelinga  
Postboks 4  
5906 FREKHAUG

Referansar:  
Dykkar: Kjartan Nyhammar  
Vår: 20/17462 - 20/73511

Saksbehandlar:  
Larissa Dahl  
larissa.dahl@alver.kommune.no

Dato:  
17.11.2020


## Oversender søknad til uttalelse - gbnr 345/35 Vikebø


Tiltak: Dispensasjon  
Byggjestad: Gbnr: 345/35  
Tiltakshavar: Ingrid Brakstad Klausen  
Ansvarleg søkjar:

Saka gjeld søknad om dispensasjon for etablering av parkeringsplass på ca. 190 m<sup>2</sup>, etablering av ny vegtrase til eksisterande bustad, flytting av avkjørsle frå kommunal veg. Tiltaket krev dispensasjon frå 100-meters belte langs Rylandsvassdraget og frå planføremål LNF og frå offentleg-privat tenesteyting i kommunedelplanen for Meland.

### Planstatus

Eigedomen ligg i uregulert område innanfor det som i kommunedelplanen sin arealdel for Meland er definert som delvis LNF-føremål og delvis Offentleg-og privat tenesteyting. Tiltaket krev dispensasjon frå 100-meters belte mot Rylandsvassdraget i tillegg:

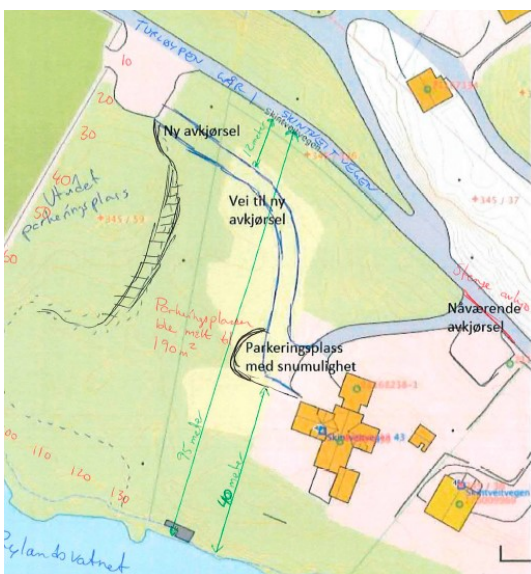

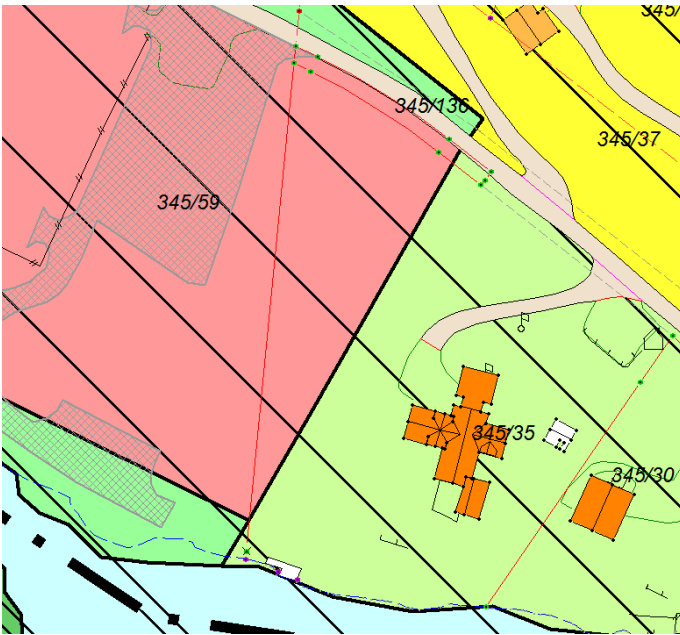

### **Dispensasjon**

Kommunen skal vurdere saka. Mellom anna skal kommunen vurdere om vilkåra for å gje dispensasjon er oppfylt og kva for konsekvensar tiltaket kan ha.

### **Veglova**

Vurderingar etter veglova skal vegavdelinga i Alver kommune førebu.

### **Frist**

Frist for uttale er 4 veker frå oversendinga, jf. pbl. § 21-5 (3).

Med vennleg helsing  
Alver kommune, Plan og byggesak

Marianne Aadland Sandvik  
Avdelingsleiar

Larissa Dahl  
Rådgjevar

*Dette dokumentet er elektronisk godkjent og har difor ingen signatur.*

### **Vedlegg:**

Tilleggsdokumentasjon for gbnr 345/35 Vikebø

Situasjonsplan Skintveitvegen 43 med mål

Situasjonsplan Skintveitvegen 43 med mål tegnet av entrepenør

Søknad om vurdering av dispensasjon

Epost - Søknad om vurdering av dispensasjon for opparbeiding av vegtilkomst - gbnr 345/35 Vikebø

Vedlegg til søknad om dispensasjon for opparbeiding av veitilkomst - gbnr 345/35 Vikebø

Vedlegg - skisse av vei

Søknad om dispensasjon for opparbeiding av veitilkomst - gbnr 345/35 Vikebø

Dispensasjonssøknad Skintveitvegen 43

Vedlegg 2 Grunnbok Skintveitvegen 43

**Vedlegg:**

Vedlegg 1 Skisse av tiltak

**Kopi til:**

Erik Klausen

Postboks 70

5906

FREKHAUG

Ingrid Brakstad Klausen

Postboks 70

5906

FREKHAUG

**Mottakrarar:**

Alver kommune

Postboks 4

5906

FREKHAUG

Fylkesmannen i Vestland

Njøsavegen 2

6863

LEIKANGER

Vestland fylkeskommune

Postboks 7900

5020

BERGEN