Bad - Ny frisørsalong

Skrevet ut: 26.10.2020

Prosjekt: Ludvigsen, Benedicte

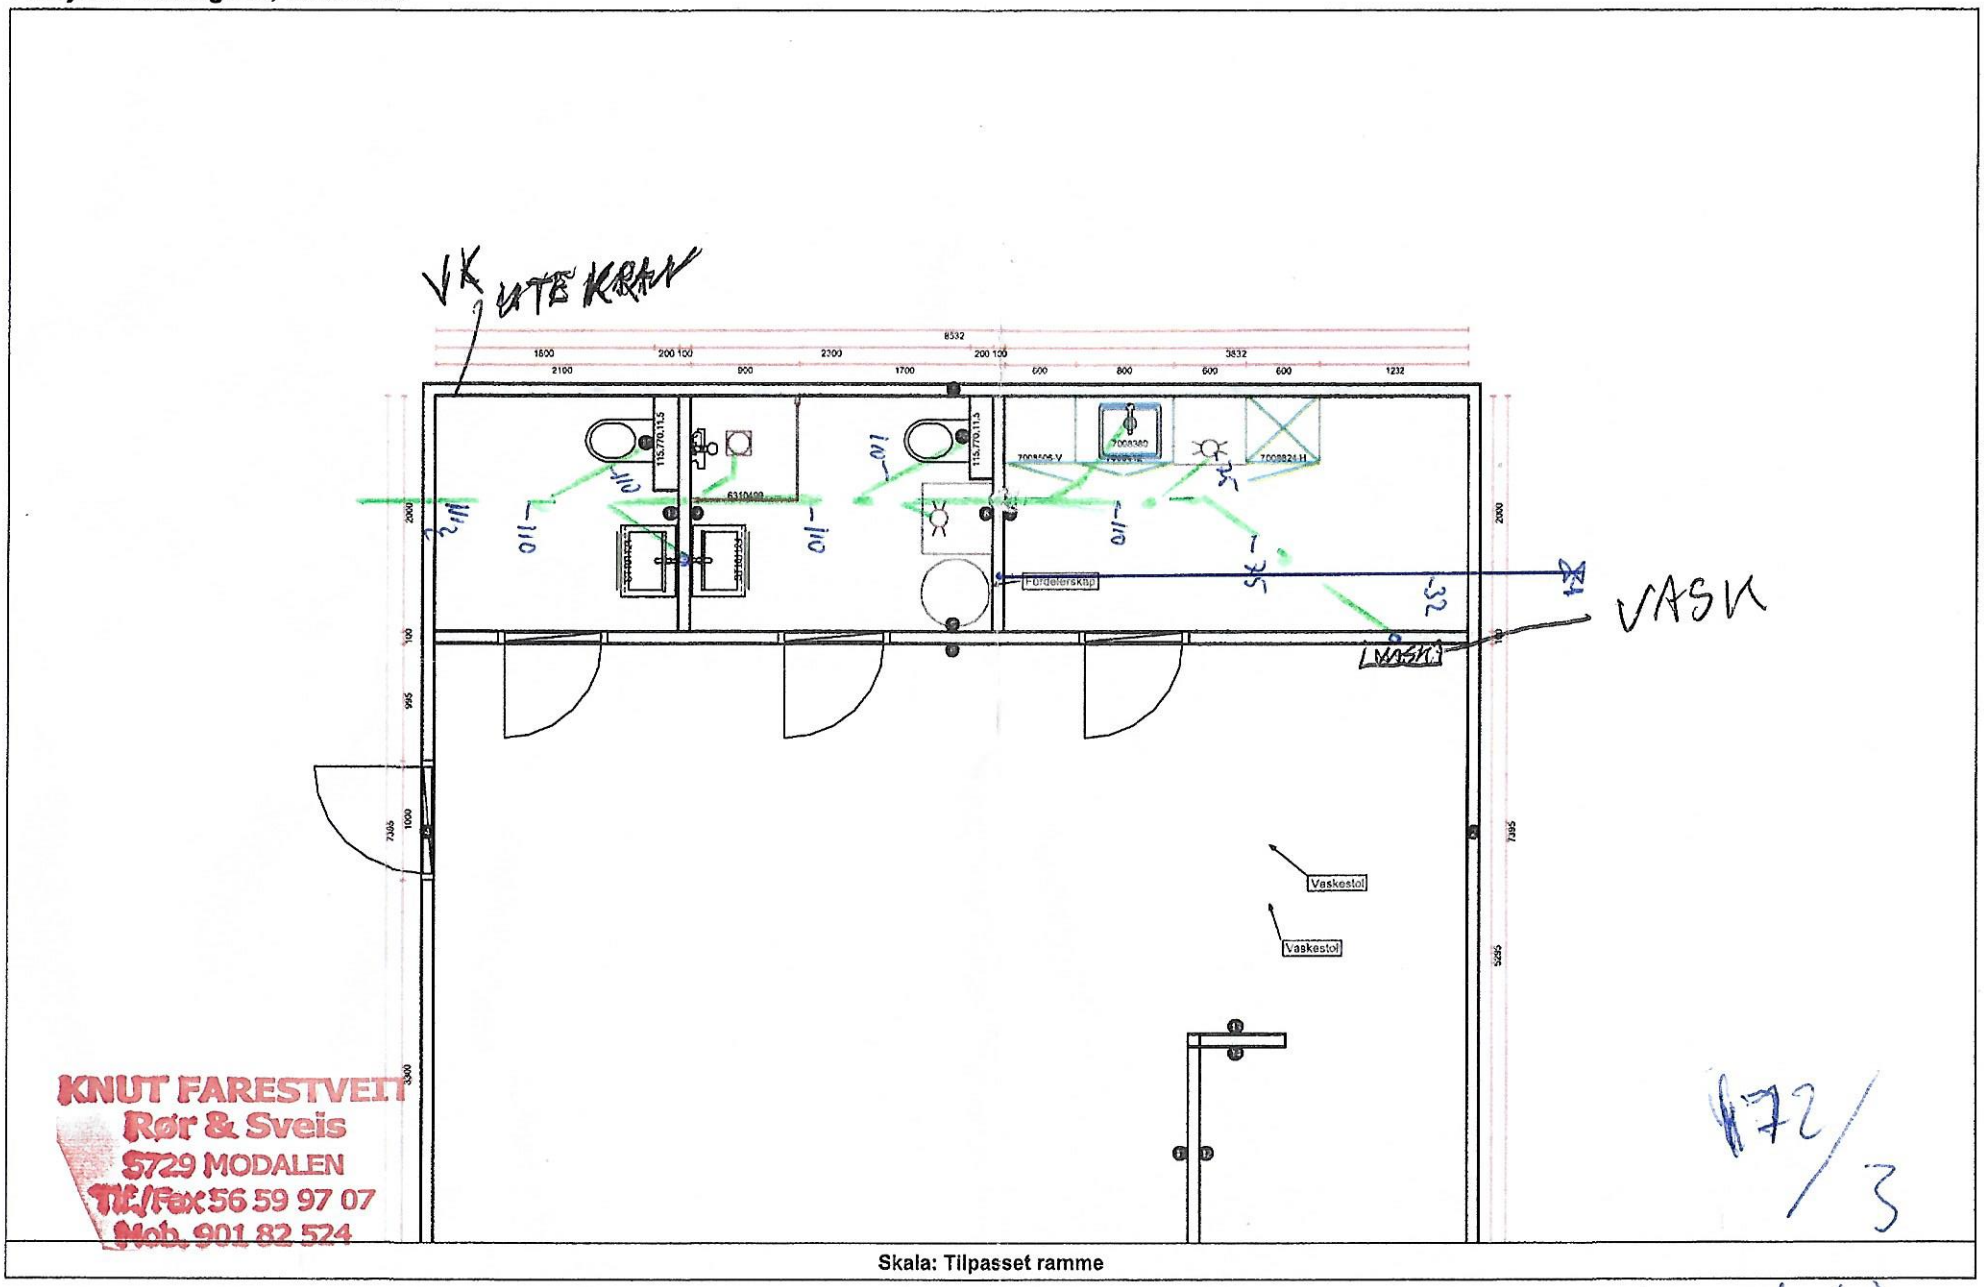

Skala: Tilpasset ramme

MERK: Tegningen er bare retningsgivende. Dybdemål er ekskl. skapdører. NB: Kontrollmål må foretas

172/3

Hansd. 40

5912 Sem