


16/11-20


Endring 4. Takhøgd tilbygg til
sammehøgd som hovedbygget
Vindfang i
gavl fjerne

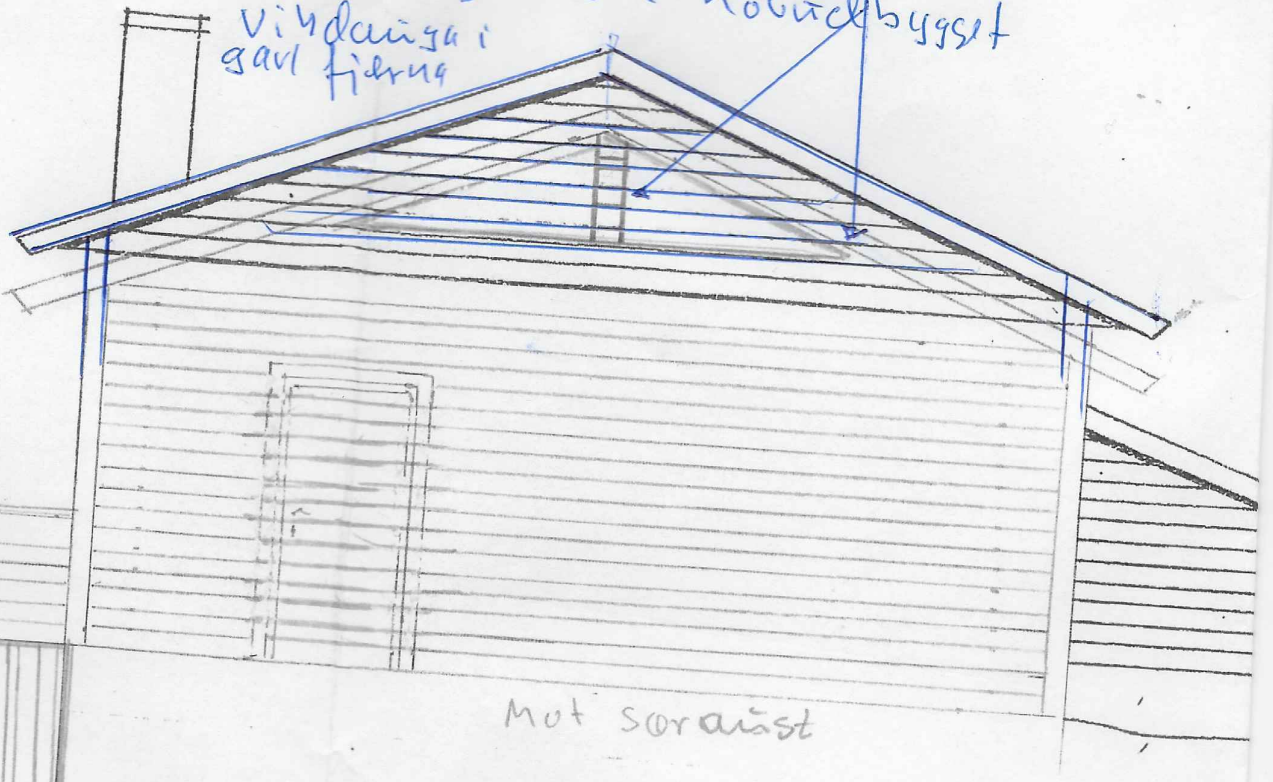

Mot sørøst



Tilbygg / endring
Trond Ole Husebo
gnr. 347 bnr. 78.

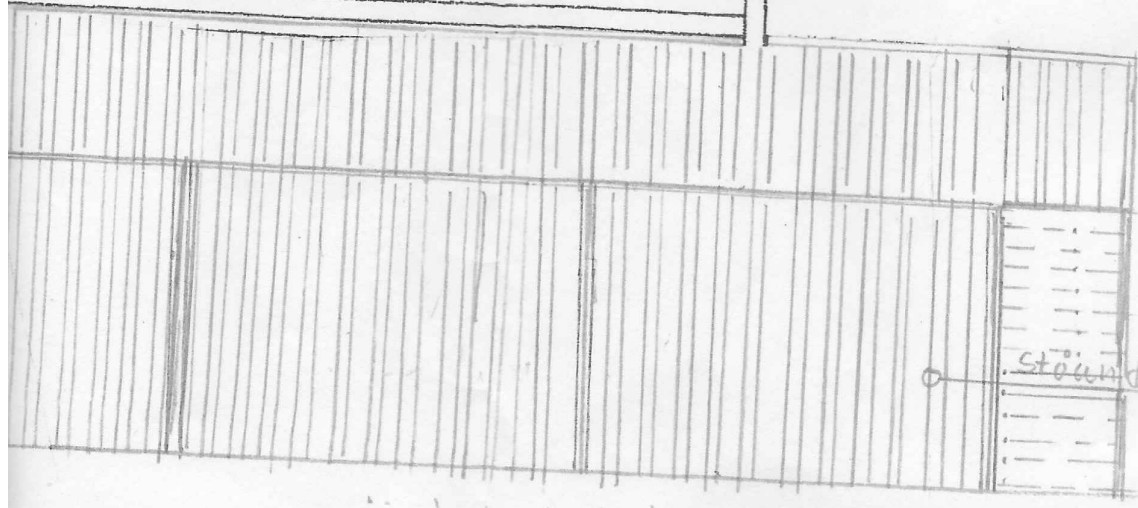

støende sprinkelv

TILBYGG
Fasade og