


Tilbygg stue oppø eks. terasse over boder

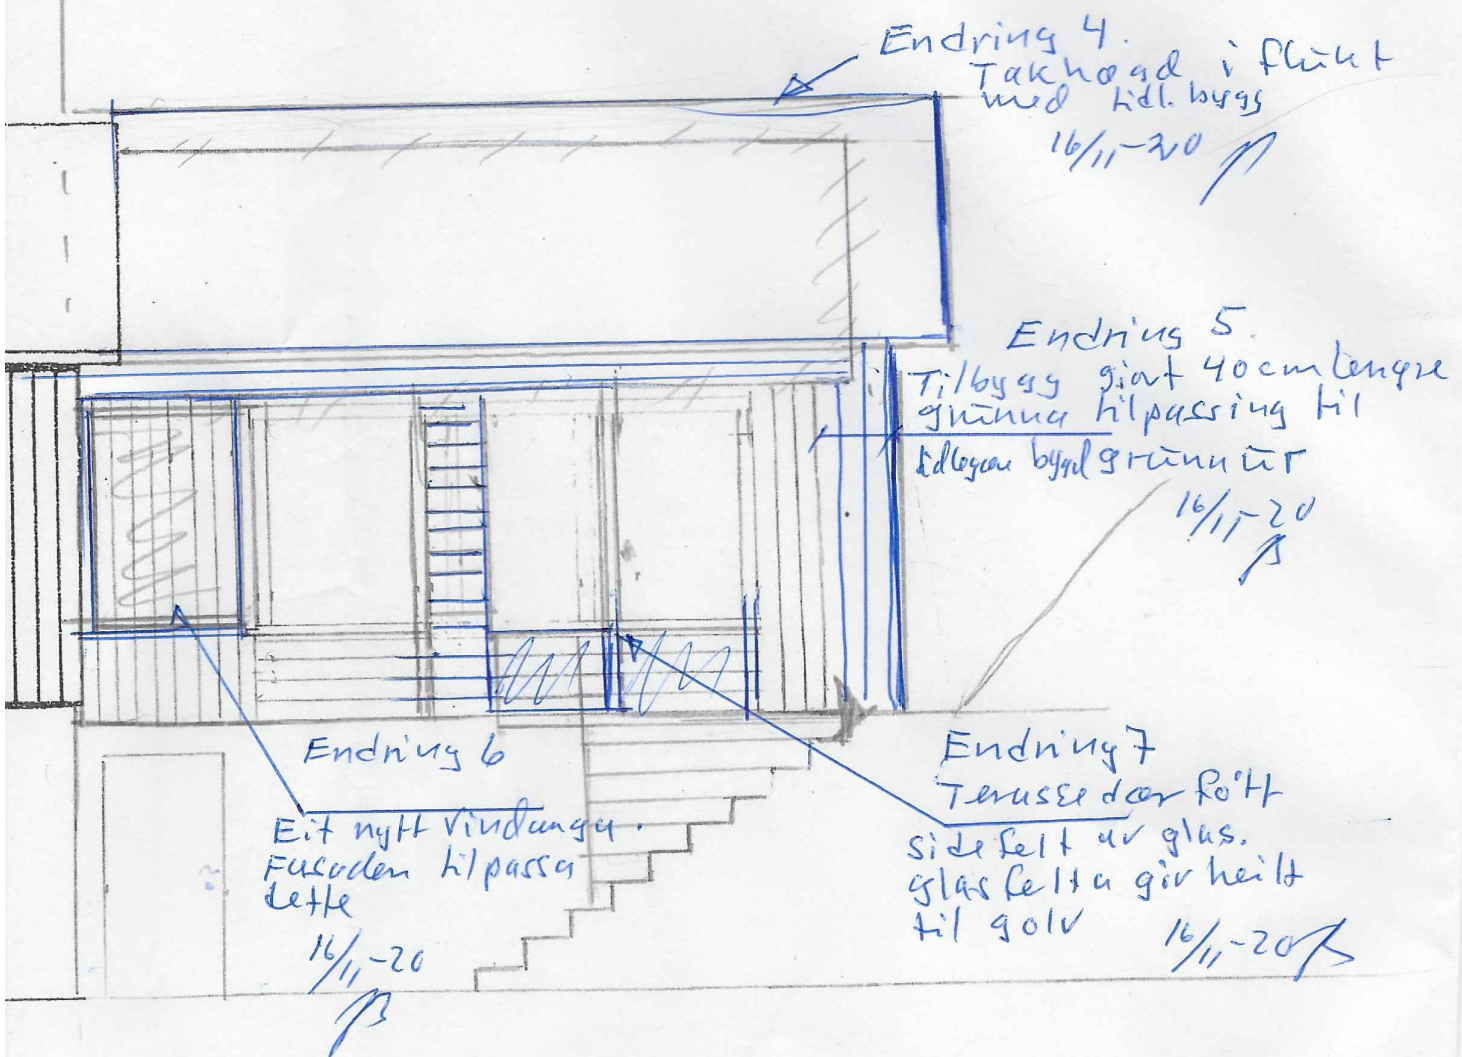

Fasade sør-vest

TILBYGG TROND OLE HØSEBO

Fasade mot sør-vest m/tilbygg stue på nøyv. terasse over understg. M=

Tegn: 8.10.17 - *[Signature]*