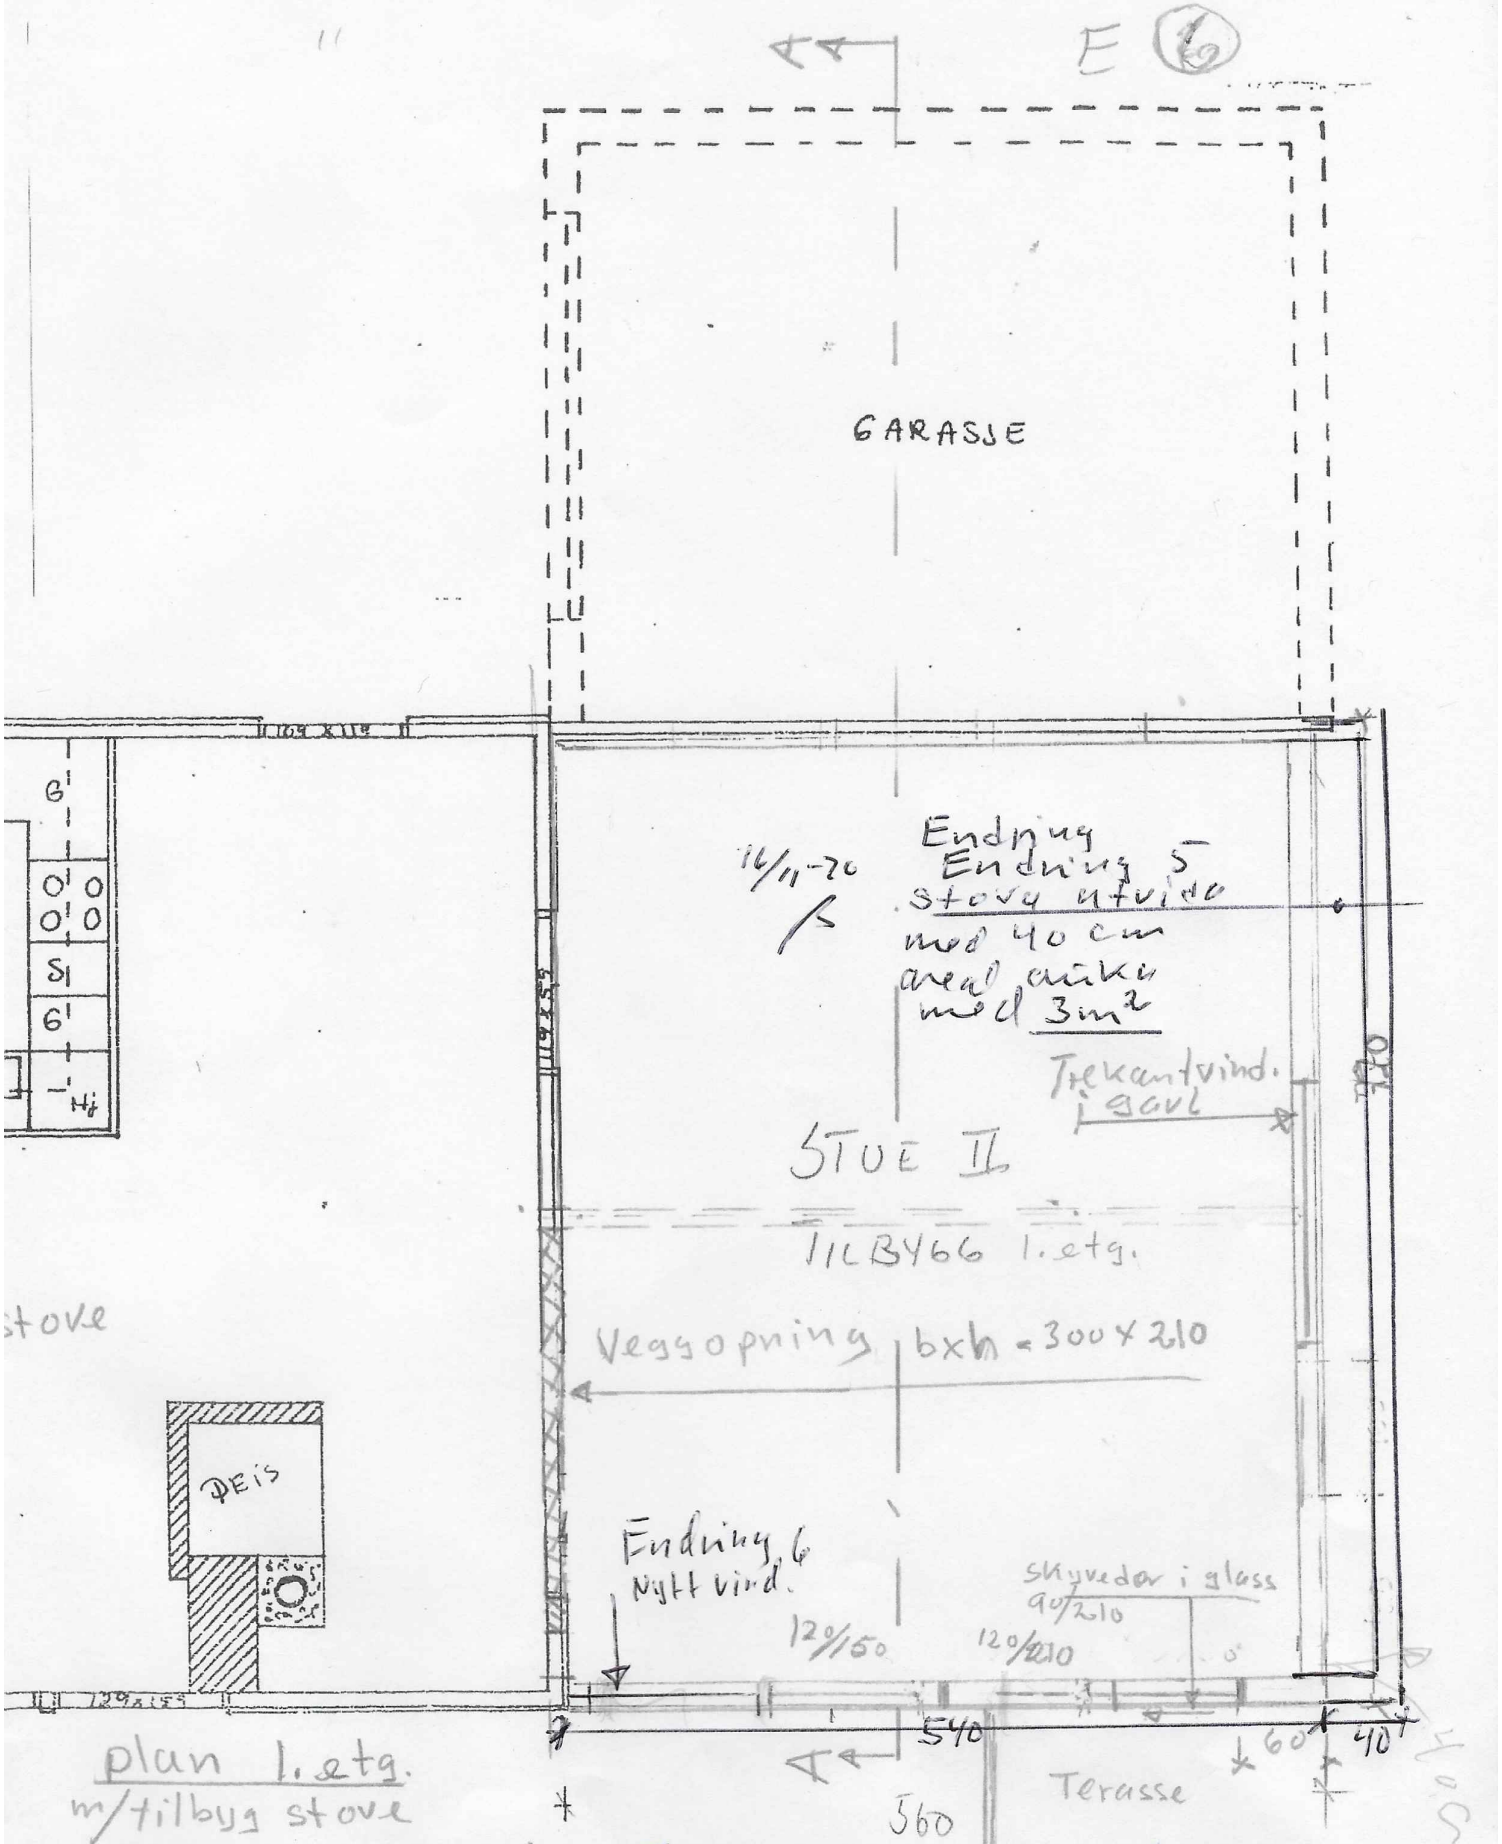

plan 1. etg.
m/tilbygg stove
Altan overdekket
med trapp til altan

TILBYGG TROND OLE HUSEBØ
M = 1:50

Tegn: 8.10.17