



Byggadmin AS
Goaveien 6
4073 RANDABERG

Referanser:
Dykkar:
Vår: 20/18086 - 20/73625


Saksbehandlar:
Linda Hammersvik Folkestad
linda.folkestad@alver.kommune.no

Dato:
24.11.2020


Vedkomande planlagt endring av godkjent VA rammeplan

Alver kommune ved samferdsel, veg-, vatn- og avløp forvaltning har registrert at det er planar om å ta ut deler av leidningsnett som er godkjent i VA-rammeplan og teknisk plan for området. Vi gjer merksam på at leidningsnettet ikkje kan utgå utan at det ligg føre godkjenning frå kommunen.

Vi ber om at revidert plan og teikningar vert sendt inn til kommunen for godkjenning. Det må også sendast inn dokumentasjon på korleis ein har tenkt å handter overvatn i feltet.

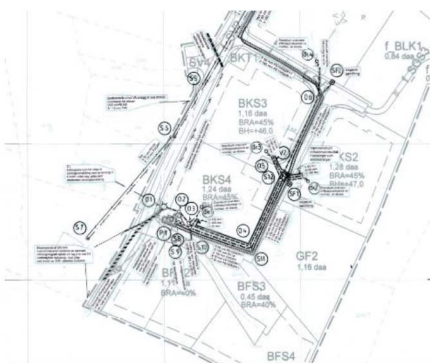

Godkjent VA-rammeplan

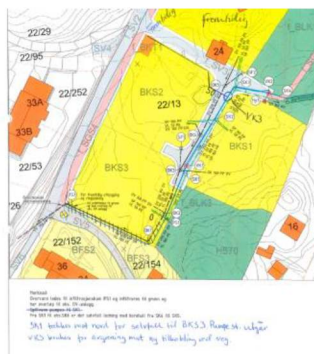

Situasjonsplan vedlagt rørleggjarmelding

Samferdsel, veg-, vatn- og avløp forvaltning gjer merksam på at godkjenning av rørleggjarmelding for BKS 3 berre gjeld leidningsnett frå bygg (veggliv) fram til tilknytingspunkt på kommunalt leidningsnett. Endringar som vist på situasjonskartet som er lagt ved rørleggjarmeldinga er ikkje ei del av godkjenninga.

Med helsing
Alver kommune Samferdsel, veg-, vatn-
avløp-forvaltning

Arne Helgesen
Avdelingsleiar

Linda Hammersvik Folkestad
Ingeniør

Dette dokumentet er elektronisk godkjent og har difor ingen signatur.

Alver kommune

Postboks 4, 5906 Frekhaug post@alver.kommune.no Kontonummer: 3207 29 30559
Innbyggjarservice: +47 56 37 50 www.alver.kommune.no Organisasjonsnummer: 920 290 922
00

Kopi til:

Alver kommune
Gripsgård Bygg AS

Moldekleivmarka 5919
69A

FREKHAUG

Mottakarar:

Byggadmin AS

Goaveien 6 4073

RANDABERG