


12/11-20

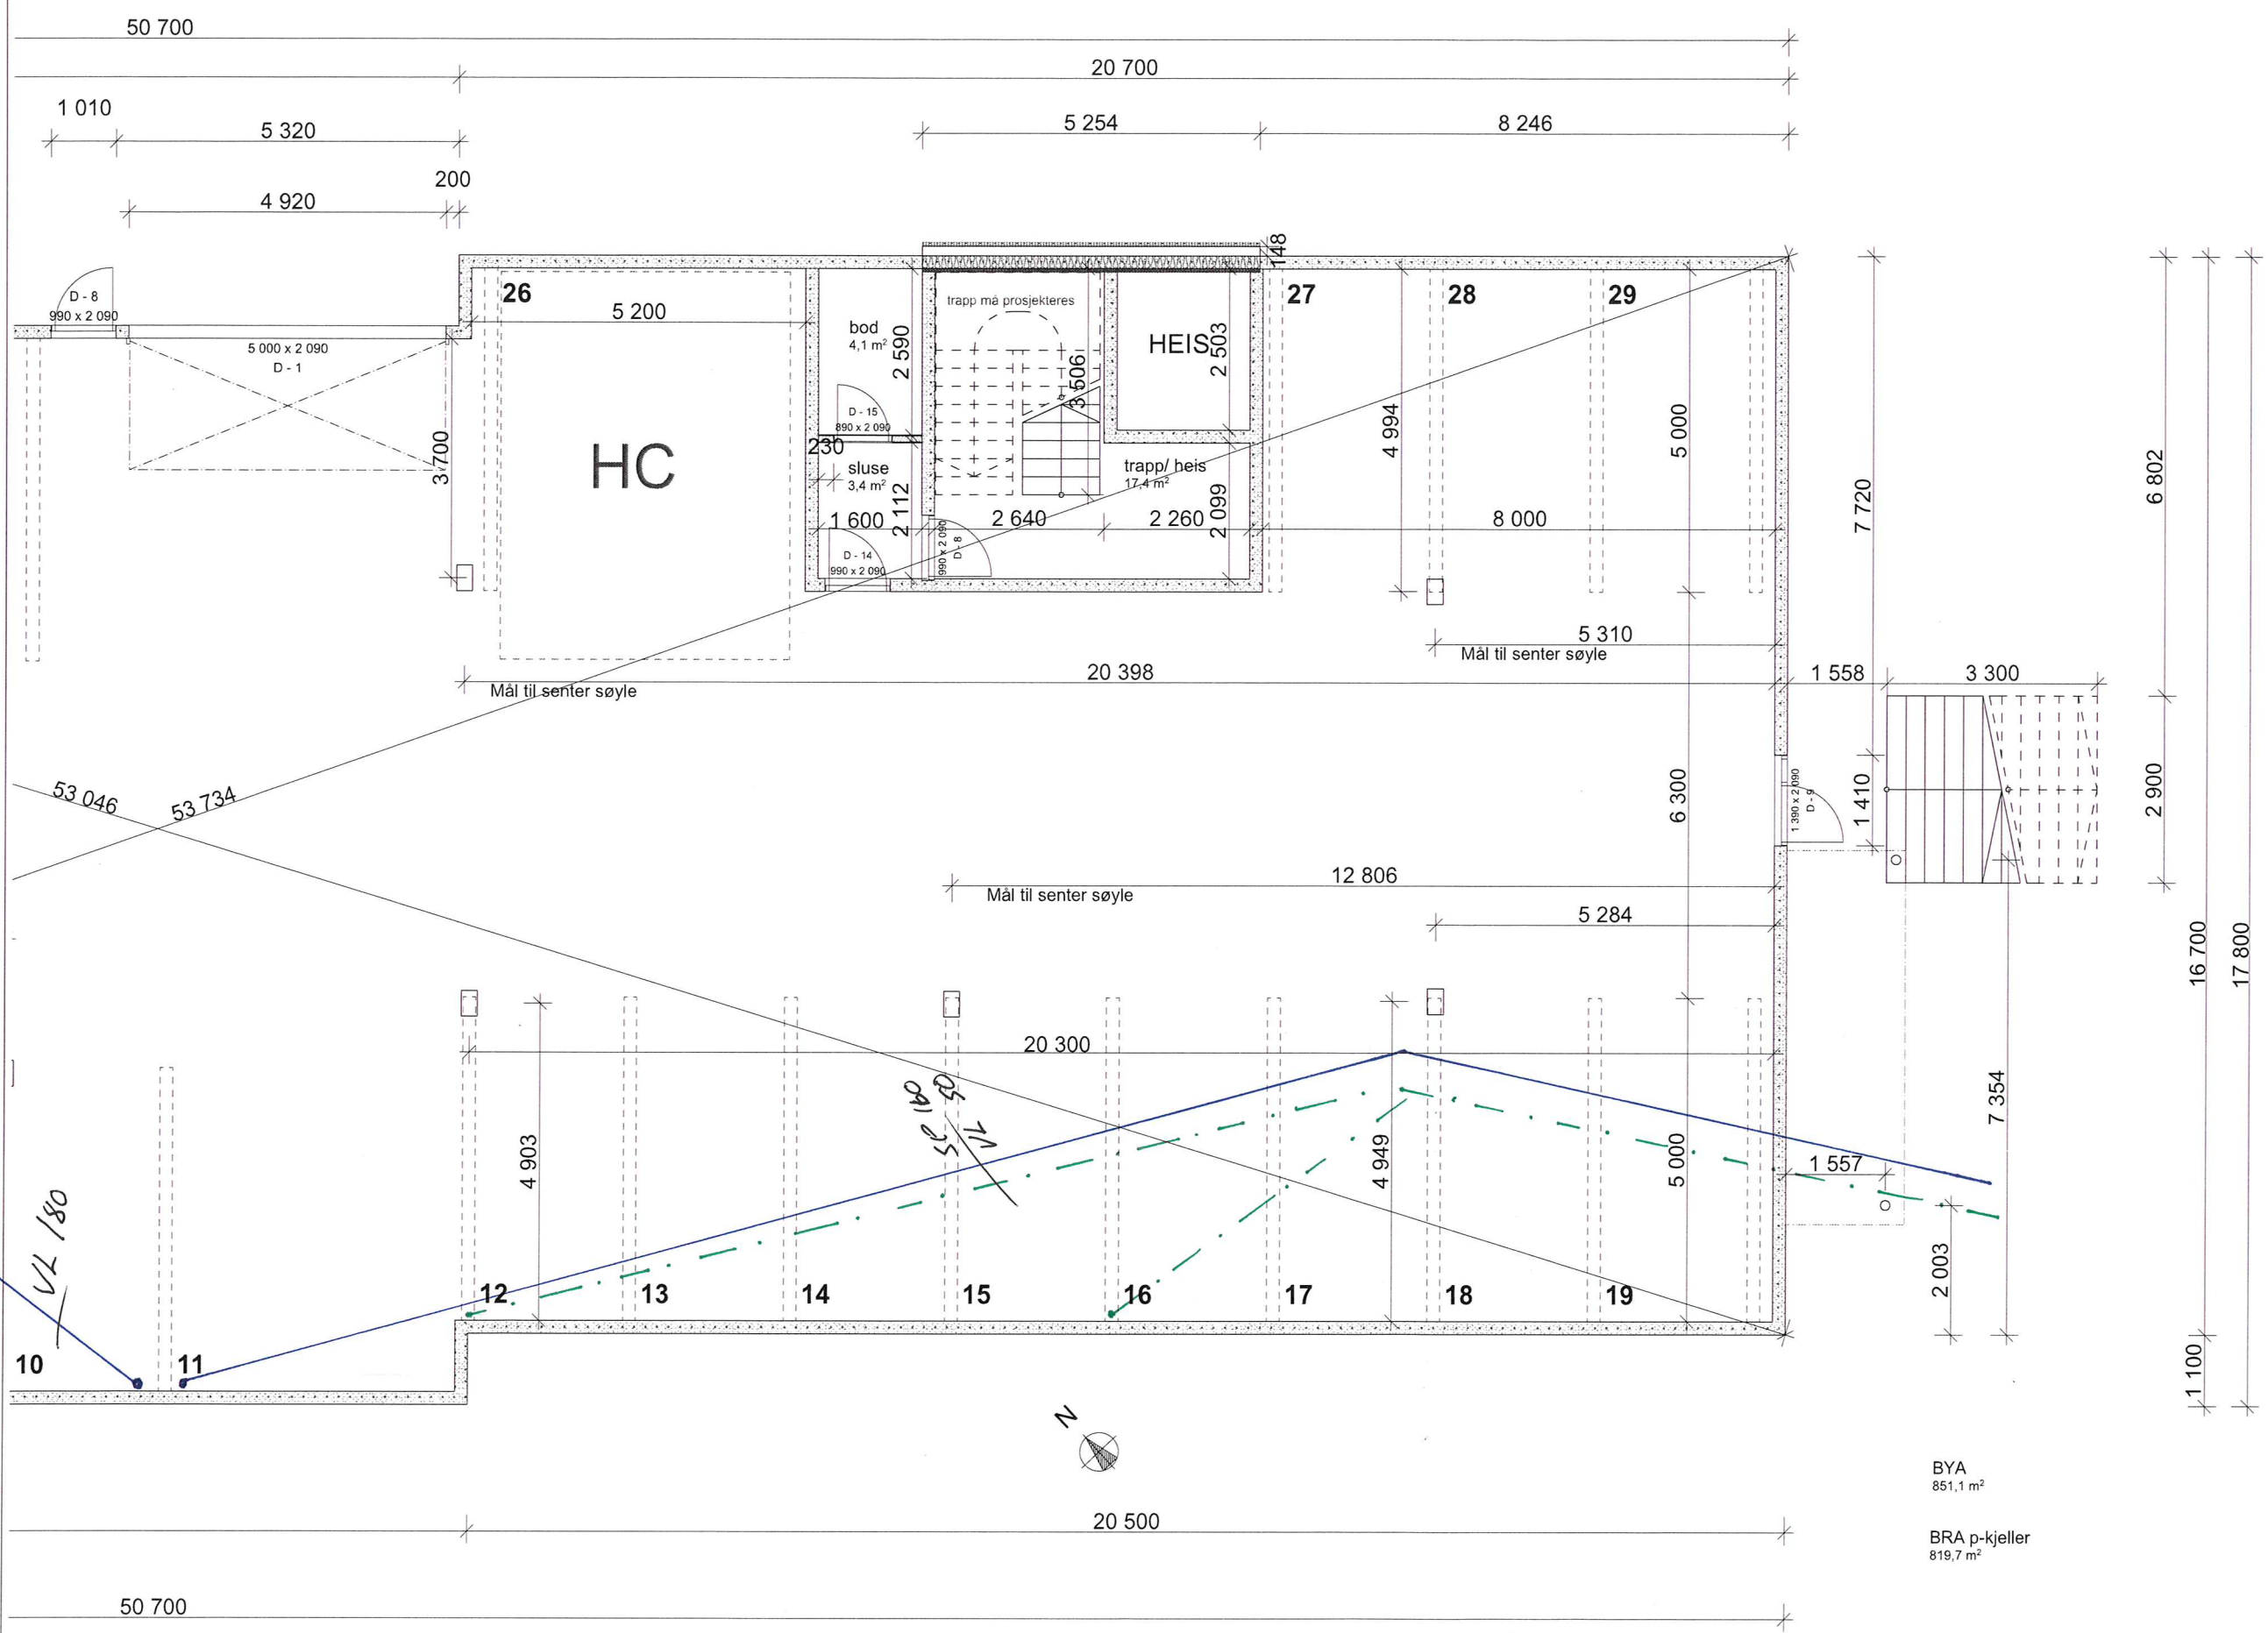

Areal hus 1 + hus 2

BYA	851,1 m ²
BRA p-kjeller	819,7 m ²
BRA 1. etg.	742,0 m ²
BRA 1. etg. takoverbygg	41,8 m ²
BRA 2. etg.	636,1 m ²
BRA 2. etg. takoverbygg	98,0 m ²
BRA 3. etg.	636,1 m ²
BRA 3. etg. takoverbygg	98,0 m ²
BRA 4. etg.	237,7 m ²
BRA 4. etg. takoverbygg	92,8 m ²
BRA 4. etg. trapp/ heis	36,3 m ²
BRA totalt	3533,3 m²

Areal hus 3

BYA	445,5 m ²
BRA 1. etg.	343,3 m ²
BRA 1. etg. takoverbygg	53,8 m ²
BRA 2. etg.	219,5 m ²
BRA 2. etg. takoverbygg	26,9 m ²
BRA totalt	742,2 m²

Revisjoner

Z	Utdelt best. / justert måling	Dato	RFZ
		17.05.19	RFZ

arkoconsult
ARKOCONSULT AS, Postboks 103, 5201 Valesstrandfossen
Tel: 56390003 - Fax: 56191130 - Mob: 93241511
Mail: post@arkoconsult.no - Org.nr: 997 089 782 MVA

Tilskrevet: **Hordaland Byggutvikling AS**
Prosjekt: nye leilighetsbygg
Gnr/ Bnr: 137/109 og 144 Lindås Kommune
Tegningsnr.: 94518069A20-2
Type tegning: HUS 1-2 - plan p-kjeller

Sign: SN
Dato: 19.06.2020
Korrigert: PKT
Dato: 19.06.2020
Målestokk: 1:50
Format: A1

BYA
851,1 m²

BRA p-kjeller
819,7 m²

