

Alver kommune

Isdalstø 17.11.2020

Merk: Linda Folkestad

**Vedr. søknad om løyve til oppføring av gråsteinsmur på gard
nr 24/78 Høghøyen 24, 5913 Eikangervåg.**

Redgjørelse vedr. stabilitet av gråsteinsmur i forhold til vatn/avløp som ligg i kommunal veg.

Vedlagt ligg prinsippskisse og foto som viser at gråsteinsmur som vert fundamentert på sprengsteinsfylling / pukk er stabil og vil stå om vatn/avløp i vei skal graves opp/skiftes. Dette er bevist med plassering av vatn/avløp i dybde vei og avstand frå gråsteinsmur i henhold til vedlagte skisse
Sprengsteinsfylling er stabil ved 45 grader. Skisse viser at mur er plassert lenger vekk enn det frå vatn/avløp i vei.


Vedlegg:

- Prinsippskisse
- Foto 3 stk

Med vennleg helsing

Helge Sandvik
Helge Sandvik

mob 97 01 96 34

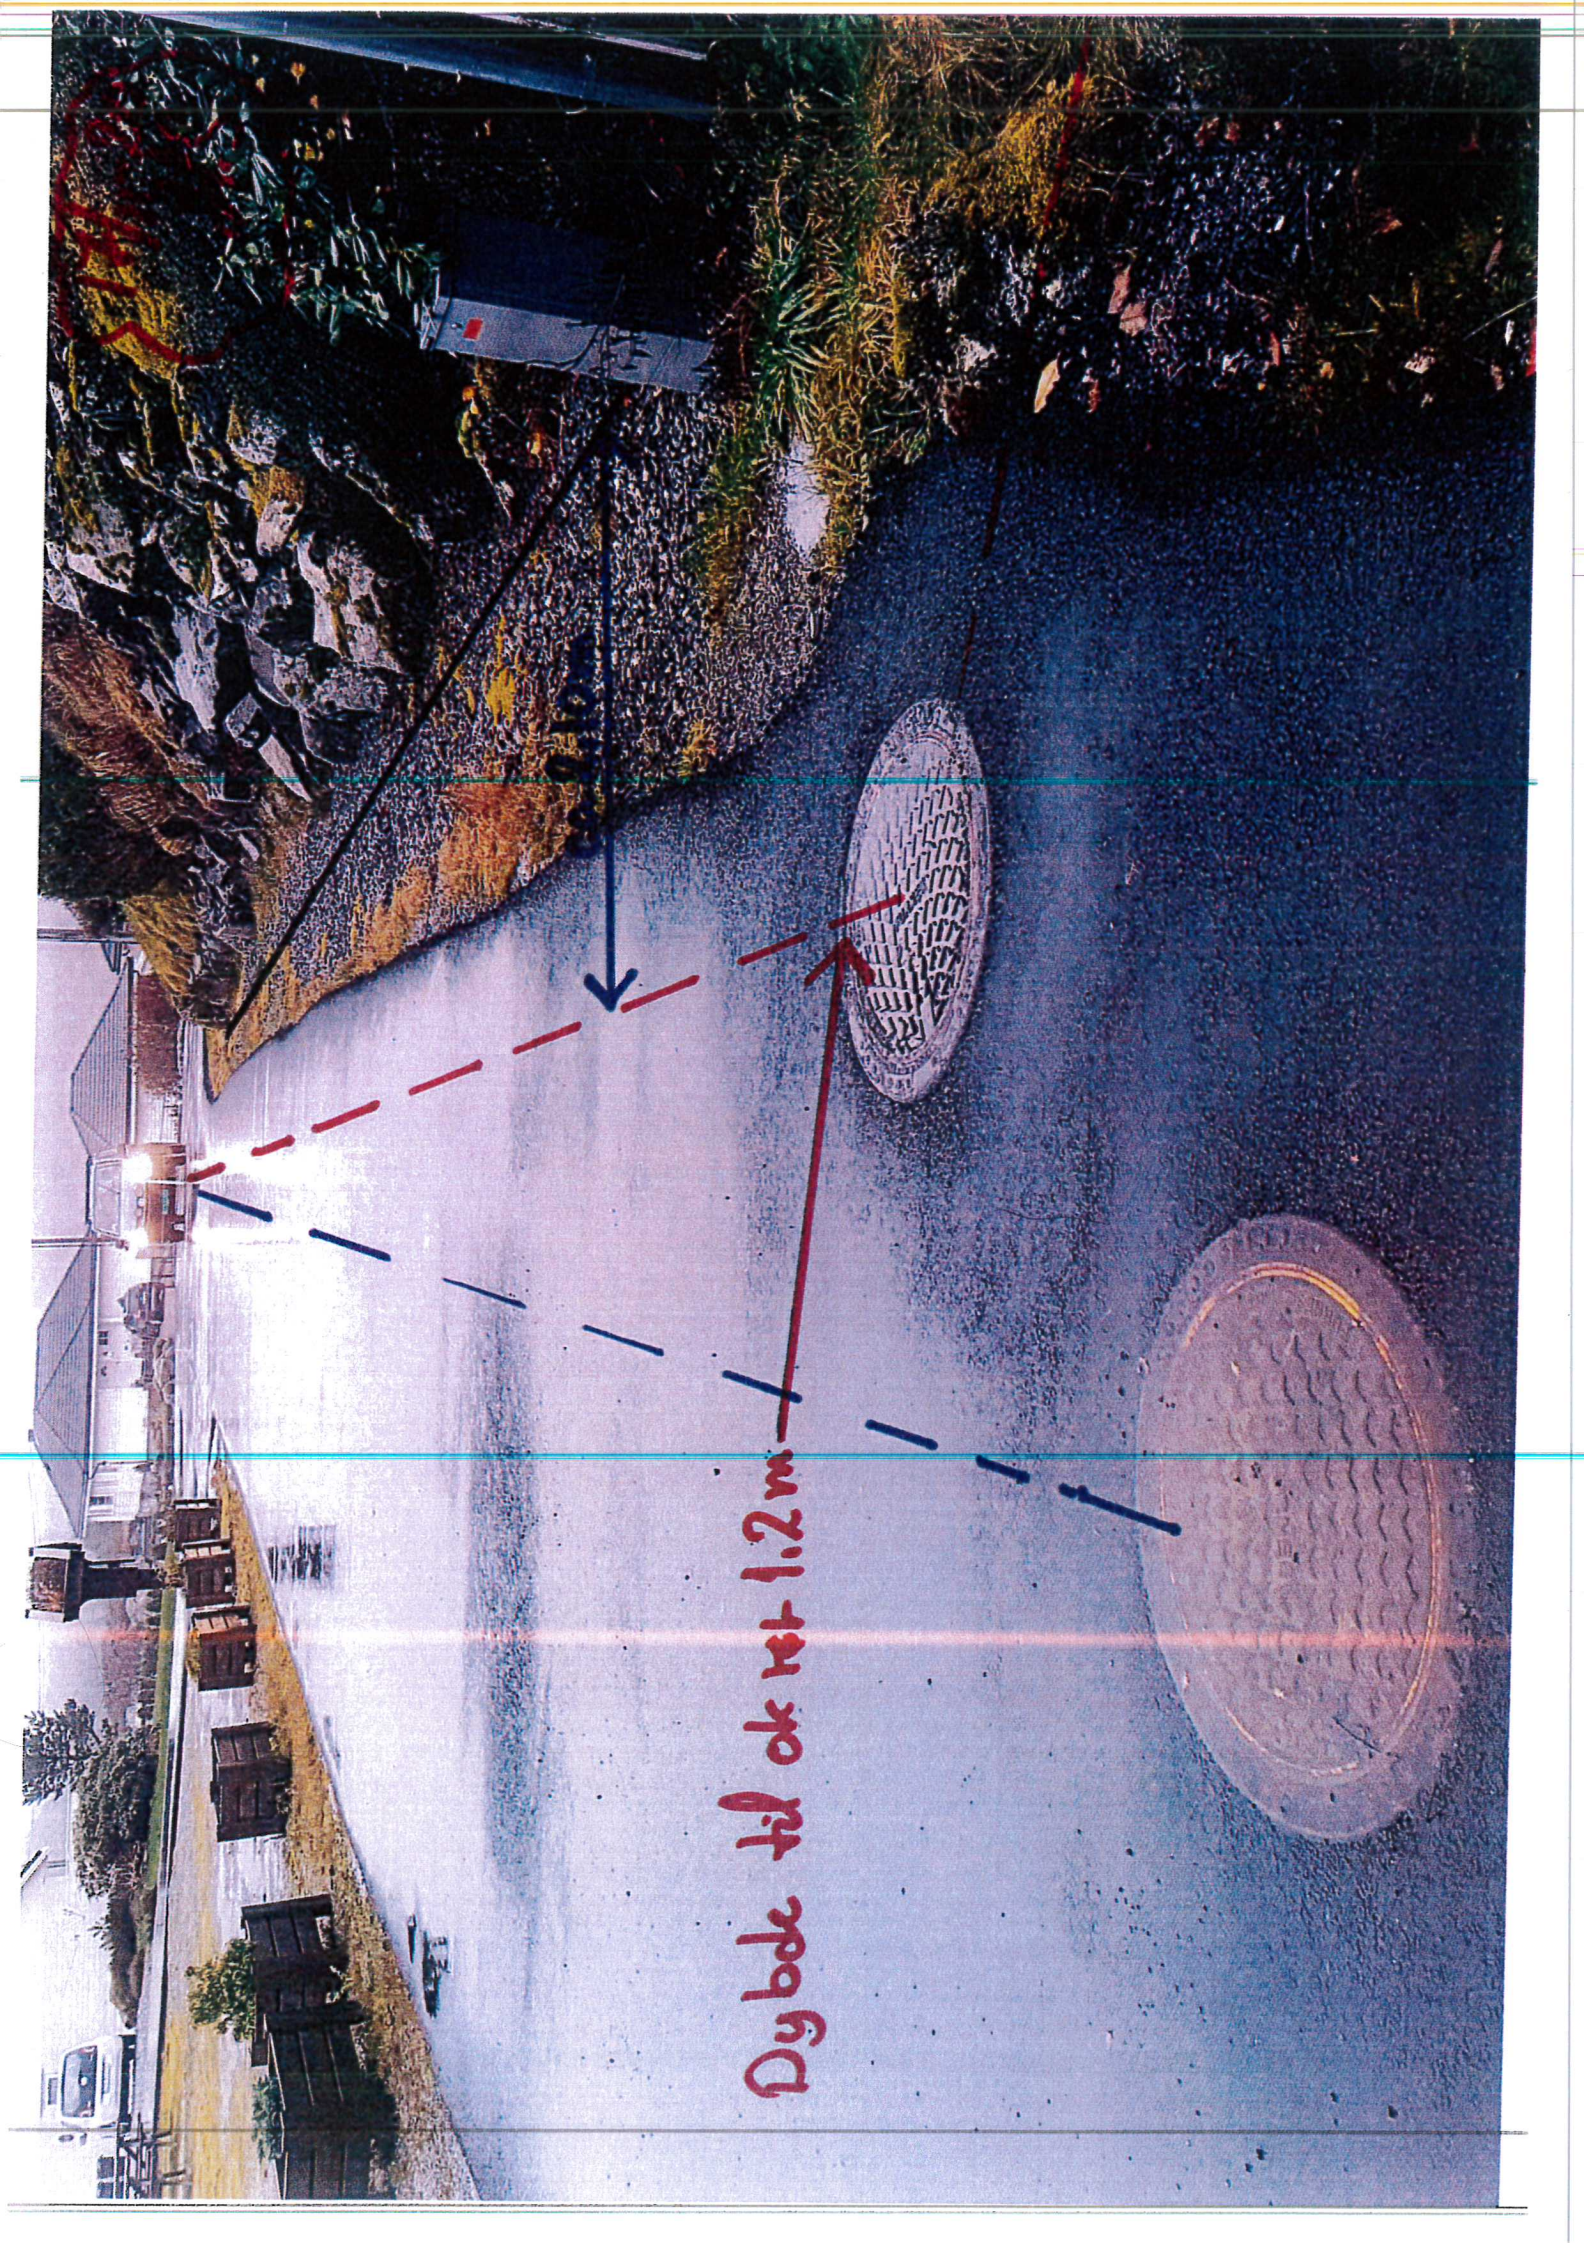

Dybde til ok ret 1.2 m



17/11-20
H.S.



Aula

Vehin

ISV 74638

Målestokk 1:20
 H.S. 17/11-2020

Prinsippskisse

Skisse viser at når ny grøsteinmur er fundamenteret på spungstein/pukk vil den stå om veitrukk og i vei skal graves opp/skiftes.

1,8m. på det høyeste ca. 1m/1,2m på det laveste

