

**For matrikkelenhet:**

Kommune: 4631 - ALVER  
Gårdsnummer: 137  
Bruksnummer: 831

Utskriftsdato/klokkeslett: 19.11.2020 kl. 10:06  
Produsert av: Morten Mangerøy Helland  
Attestert av: Alver kommune

**Orientering om matrikkelbrev**

Matrikkelbrevet er hjemlet i «Lov om eigedomsregistrering» (matrikkelova) av 17. juni 2005. Etter definisjonen i matrikkelovens § 3 d) er matrikkelbrevet en attestert utskrift av matrikkelen som viser alle registrerte opplysninger om en matrikkelenhet ved oppgitt dato.

**Om fullstendighet og nøyaktighet i matrikkelbrevet**

Matrikkelen ble etablert ved konvertering av data fra tidligere registre. Det kan variere hvor gode disse dataene er med hensyn på fullstendighet og nøyaktighet. I enkelte tilfeller kan grensepunkt og grenselinjer mangle helt eller delvis eller være feil registrert. Det kan også være feil og mangler ved registrert bygnings- og adresseinformasjon. Fullstendighet og stedfestingsnøyaktighet er generelt bedre innenfor enn utenfor tettbygd strøk. Vær oppmerksom på at for mange matrikkelenheter og bygg hefter usikkerhet ved arealet som oppgis.

For utfyllende informasjon: [www.kartverket.no/matrikkelbrev](http://www.kartverket.no/matrikkelbrev)

## Matrikkelenhet

Matrikkelenhetstype: Grunneiendom  
Bruksnavn:  
Etableringsdato: 27.10.2020  
Skyld: 0  
Er tinglyst: Ja  
Har festegrunner: Nei  
Er seksjonert: Nei

Det er ikke registrert bygg på matrikkelenheten.

## Arealrapport

Tekst	Areal	Kommentar
Beregna areal for 137 / 831	1 208,4 m2	

## Eierforhold

### Tinglyste eierforhold

Rolle	Status	Føds.d./org.nr	Navn	Bruksenhet	Adresse	Andel
Hjemmelshaver		997431901	SOMMERRO PANORAMA AS		Osterfjordvegen 124 5914 ISDALSTØ	1 / 1

## Oversikt over teiger

(EUREF89 UTM Sone 32)


Løpenr	Type	Hovedteig	Nord	Øst	Høyde	Areal	Merknader
1	Teig	Ja	6719098	295046		1 208,4 m2	

## Forretninger der matrikkelenheten er involvert

Forretning	Forretningsdokumentdato	Status	Tinglysing	Endret dato	Matrikkelføring
Forretningstype	Kommunal saksreferanse				Signatur Dato
Årsak til feilretting	Annen referanse				
Opprett ny grunneiendom ved fradeling	23.10.2020	Tinglyst		29.10.2020	hellmort 23.10.2020
Oppmålingsforretning	20/16623				
		Rolle	Matrikkelenhet		Arealendring
		Avgiver	4631 - 137/66		-1 208,5
		Mottaker	4631 - 137/831		1 208,4
		Berørt	4631 - 137/53		0
		Berørt	4631 - 137/816		0
		Berørt	4631 - 137/824		0
		Berørt	4631 - 137/830		0

# Oversiktskart for 137 / 831


Målestokk 1:2 000  
EUREF89 UTM Sone 32

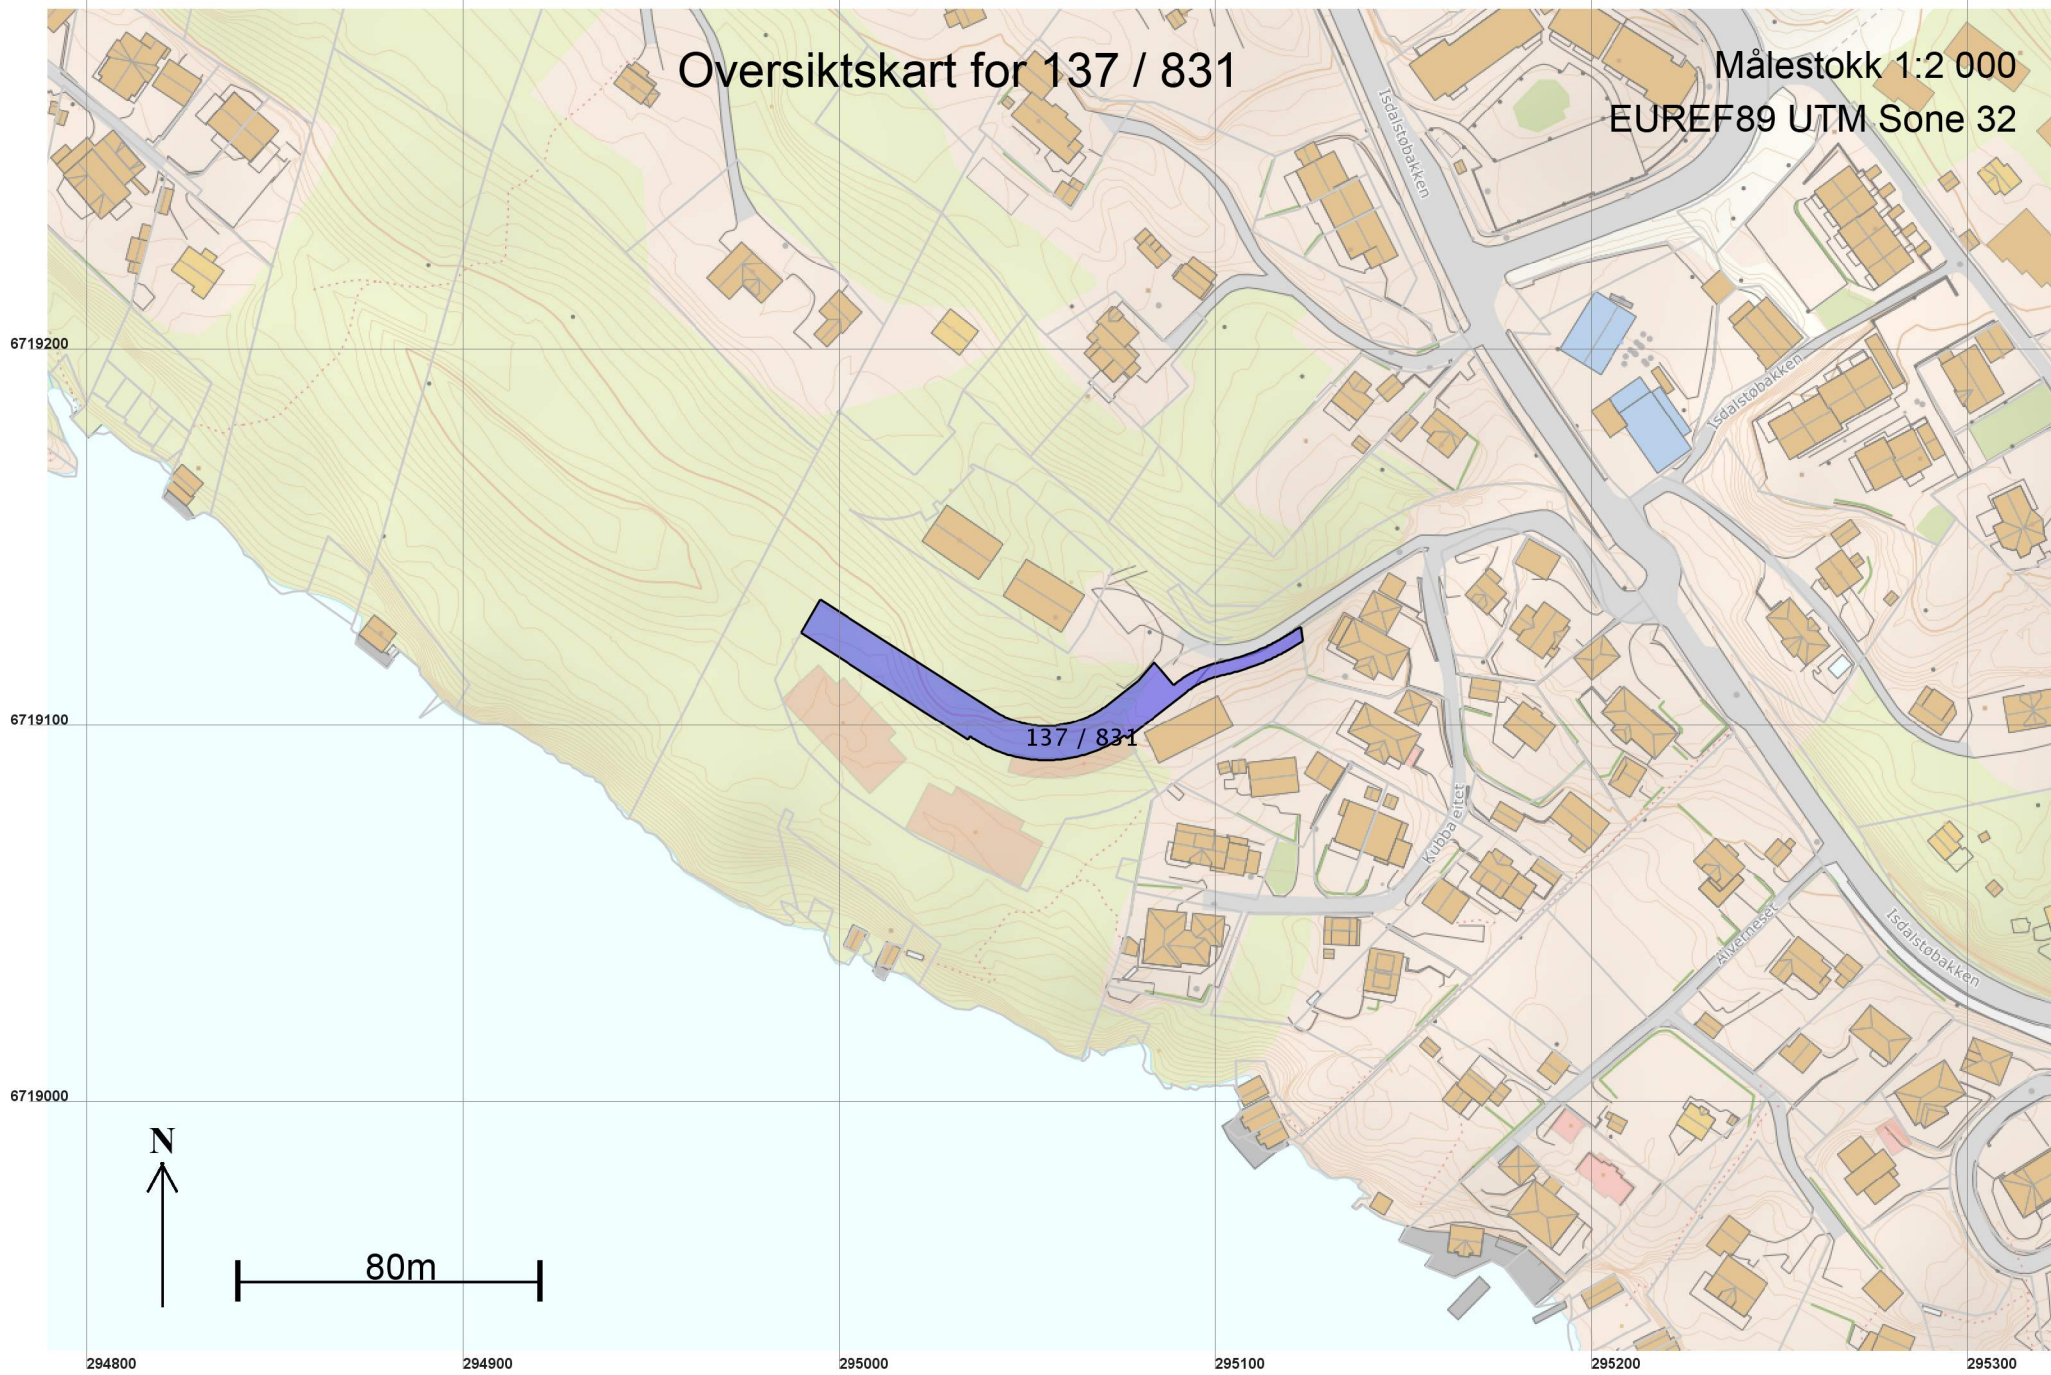



# Teig 1 (Hovedteig) 137 / 831

Målestokk 1:1 000  
EUREF89 UTM Sone 32

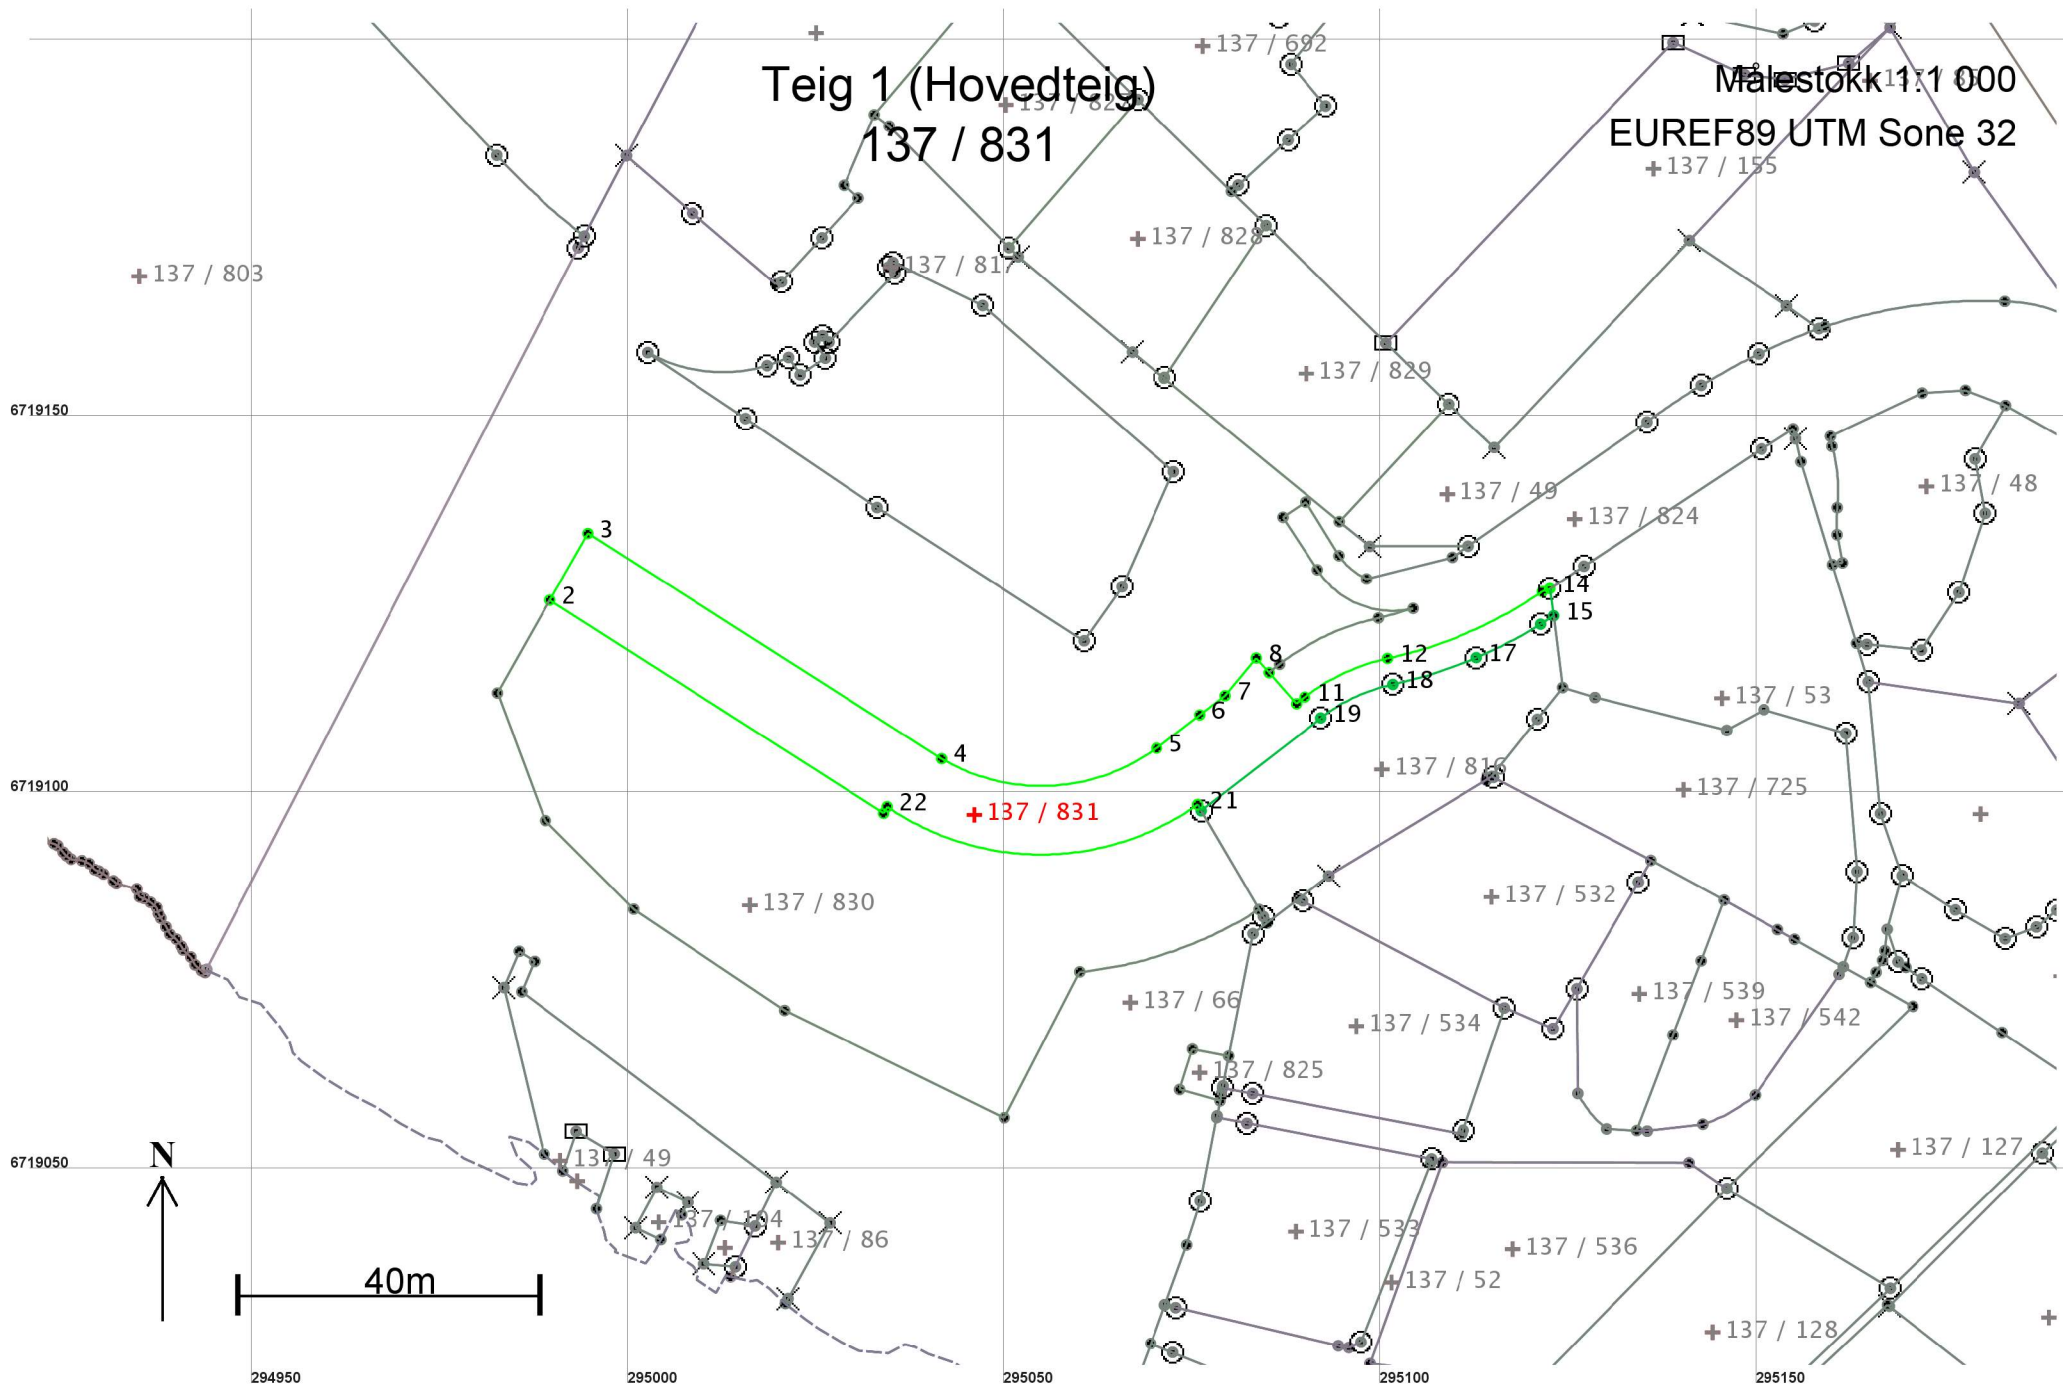

## Areal og koordinater

Areal: 1 208,4

Arealmerknad:

Representasjonspunkt: Koordinatsystem: EUREF89 UTM Sone 32

Nord: 6719098 Øst: 295046

### Grensepunkt / Grenselinje

### Ytre avgrensing

Løpenr	Nord	Øst	Grensemerke nedsatt i / Lengde	Grensepunkttype / Hjelpelinjetype	Målemetode	Nøyaktighet	Radius
1	6719097,99	295033,97	Ikke spesifisert 52,60	Umerket Ikke hjelpelinje	96 GPS kinematisk (Real time kinematic)	10	
2	6719126,30	294989,64	Ikke spesifisert 10,19	Umerket Ikke hjelpelinje	96 GPS kinematisk (Real time kinematic)	10	
3	6719135,15	294994,69	Ikke spesifisert 55,68	Umerket Ikke hjelpelinje	96 GPS kinematisk (Real time kinematic)	10	
4	6719105,24	295041,65	Ikke spesifisert 30,29	Umerket Ikke hjelpelinje	96 GPS kinematisk (Real time kinematic)	10	-26,00
5	6719106,64	295070,22	Ikke spesifisert 7,24	Umerket Ikke hjelpelinje	96 GPS kinematisk (Real time kinematic)	10	
6	6719111,06	295075,96	Ikke spesifisert 4,21	Umerket Ikke hjelpelinje	96 GPS kinematisk (Real time kinematic)	10	
7	6719113,61	295079,31	Ikke spesifisert 6,49	Umerket Ikke hjelpelinje	96 GPS kinematisk (Real time kinematic)	10	
8	6719118,61	295083,44	Ikke spesifisert 2,58	Umerket Ikke hjelpelinje	96 GPS kinematisk (Real time kinematic)	10	
9	6719116,68	295085,15	Ikke spesifisert 5,50	Umerket Ikke hjelpelinje	96 GPS kinematisk (Real time kinematic)	10	
10	6719112,54	295088,78	Ikke spesifisert 1,43	Umerket Ikke hjelpelinje	96 GPS kinematisk (Real time kinematic)	10	
11	6719113,42	295089,90	Ikke spesifisert 12,23	Umerket Ikke hjelpelinje	96 GPS kinematisk (Real time kinematic)	10	27,87
12	6719118,56	295100,88	Ikke spesifisert 22,53	Umerket Ikke hjelpelinje	96 GPS kinematisk (Real time kinematic)	10	-57,73
13	6719127,44	295121,44	Ikke spesifisert 1,07	Umerket Ikke hjelpelinje	96 GPS kinematisk (Real time kinematic)	10	

Løpenr	Nord	Øst	Grensemerke nedsatt i / Grensepunkttype /		Målemetode	Nøyaktighet	Radius
			Lengde	Hjelpelinjetype			
14	6719127,84	295122,43	Jord 3,65	Offentlig godkjent grensemerke Ikke hjelpelinje	96 GPS kinematisk (Real time kinematic)	10	
15	6719124,22	295122,94	Ikke spesifisert 2,05	Umerket Ikke hjelpelinje	96 GPS kinematisk (Real time kinematic)	13 14	
16	6719123,10	295121,22	Fjell 9,62	Offentlig godkjent grensemerke Ikke hjelpelinje	96 GPS kinematisk (Real time kinematic)	13 14	62,00
17	6719118,66	295112,70	Fjell 11,68	Offentlig godkjent grensemerke Ikke hjelpelinje	96 GPS kinematisk (Real time kinematic)	13 14	62,00
18	6719115,11	295101,59	Fjell 10,64	Offentlig godkjent grensemerke Ikke hjelpelinje	96 GPS kinematisk (Real time kinematic)	13 14	-23,60
19	6719110,65	295092,03	Fjell 20,10	Offentlig godkjent grensemerke Ikke hjelpelinje	96 GPS kinematisk (Real time kinematic)	13 14	
20	6719098,32	295076,15	Fjell 0,96	Offentlig godkjent grensemerke Ikke hjelpelinje	96 GPS kinematisk (Real time kinematic)	13	
21	6719099,16	295075,68	Ikke spesifisert 43,90	Umerket Ikke hjelpelinje	96 GPS kinematisk (Real time kinematic)	10	36,00
22	6719098,87	295034,45	Ikke spesifisert 1,00	Umerket Ikke hjelpelinje	96 GPS kinematisk (Real time kinematic)	10	