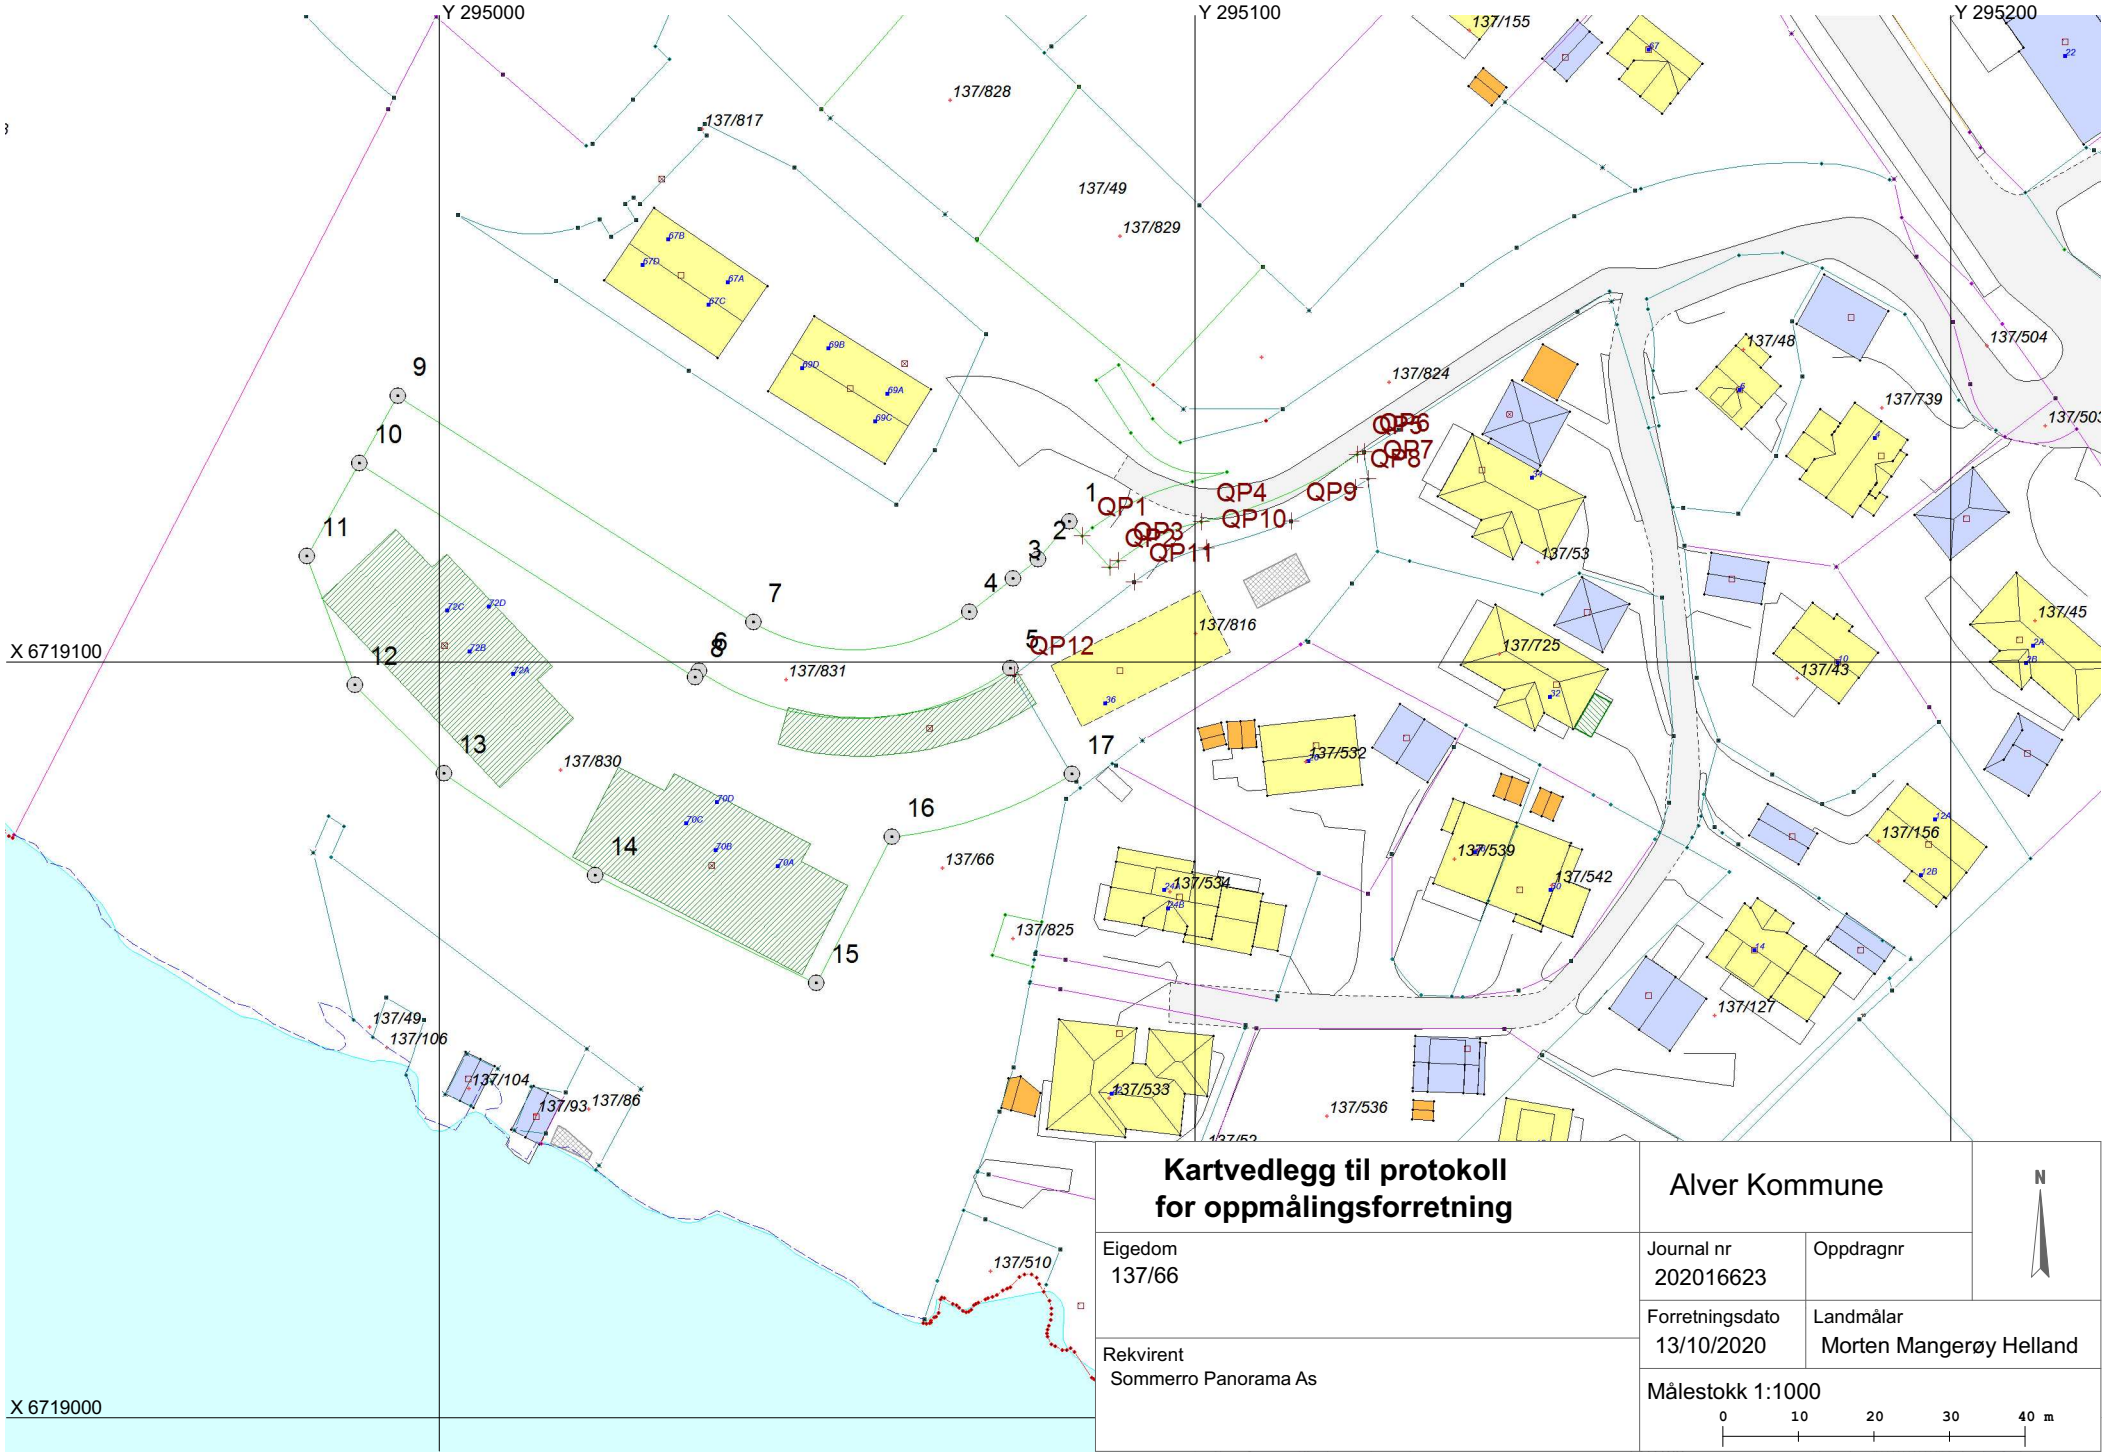


**Kartvedlegg til protokoll for oppmålingsforretning**

Alver Kommune

N

| | | |
|---|---|---|
| Eigedom<br>137/66 | Journal nr<br>202016623 | Oppdragnr |
| Rekvirent<br>Sommerro Panorama As | Forretningsdato<br>13/10/2020 | Landmålar<br>Morten Mangerøy Helland |
| | Målestokk 1:1000<br>0 10 20 30 40 m | |