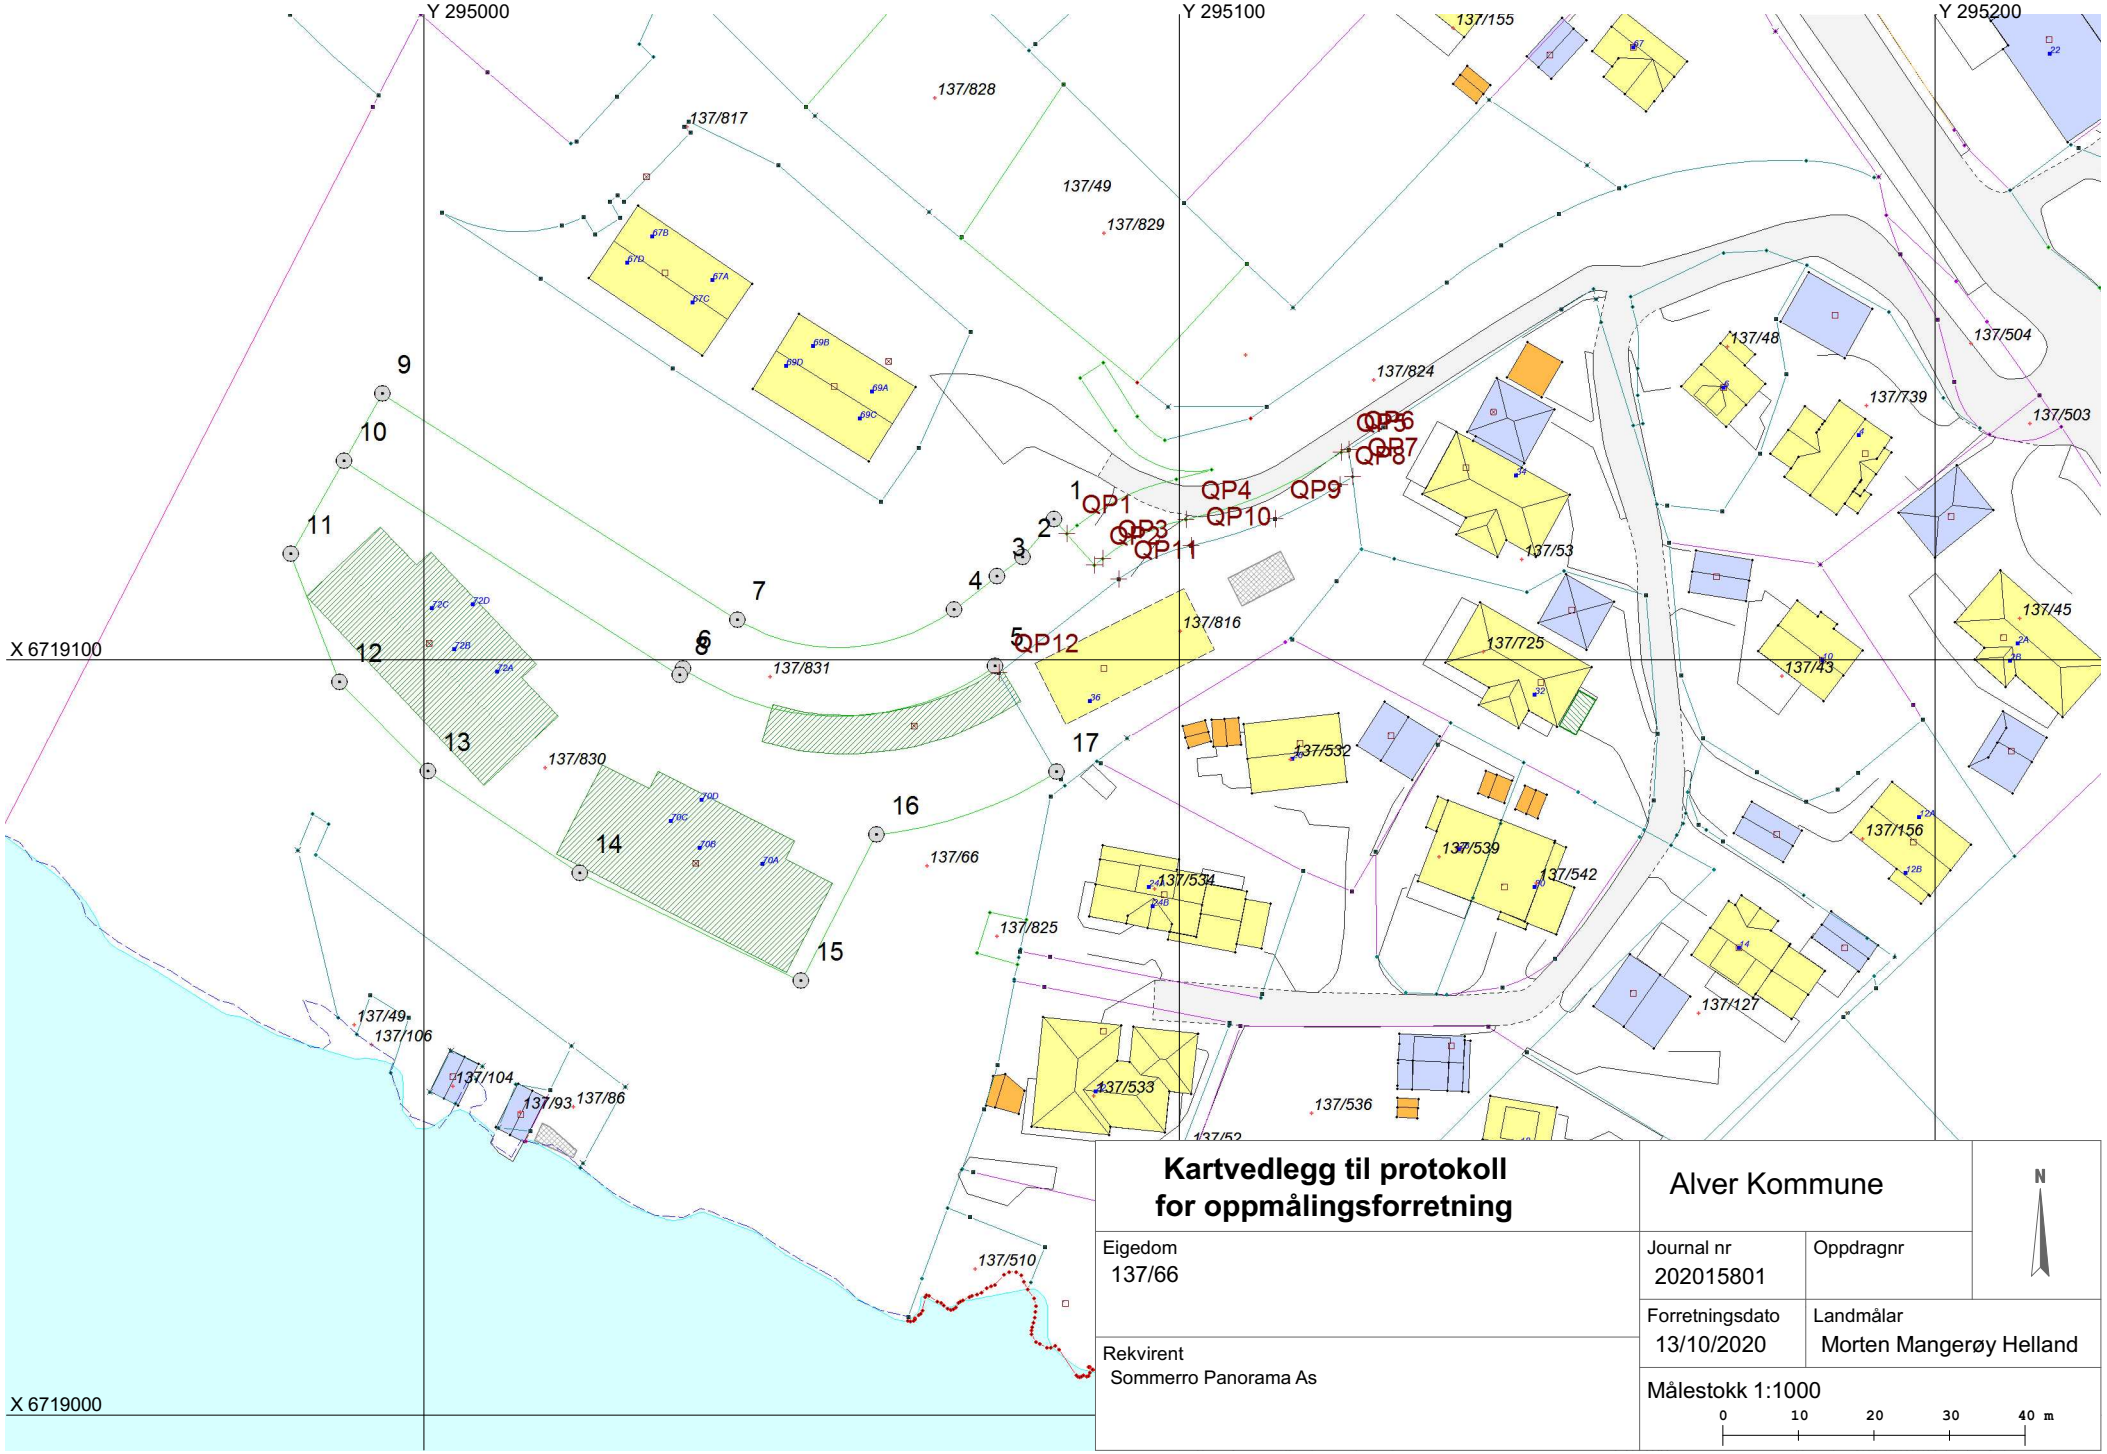

Kartvedlegg til protokoll for oppmålingsforretning

Alver Kommune

N

Eigedom 137/66	Journal nr 202015801	Oppdragnr
Rekvirent Sommerro Panorama As	Forretningsdato 13/10/2020	Landmålar Morten Mangerøy Helland
	Målestokk 1:1000 0 10 20 30 40 m	