



Ketil Landro
Leknesvegen 65
5915 HJELMÅS

Referanser:
Dykkar:
Vår: 20/18278 - 20/74518


Saksbehandlar:
Anngunn Marie Gullbrå
anngunn.gullbra@alver.kommune.no

Dato:
20.11.2020

Melding om registrert tiltak utan søknadsplikt - garasje gbnr 195/22 Leknes

Kommunen har registrert ferdig oppsatt garasje i matrikkelen etter opplysningar i innsendt melding frå deg.

Garasjen er plassert ca i kart (takkant) og bygningsopplysningane er registrert i bygningsdelen i matrikkelen.

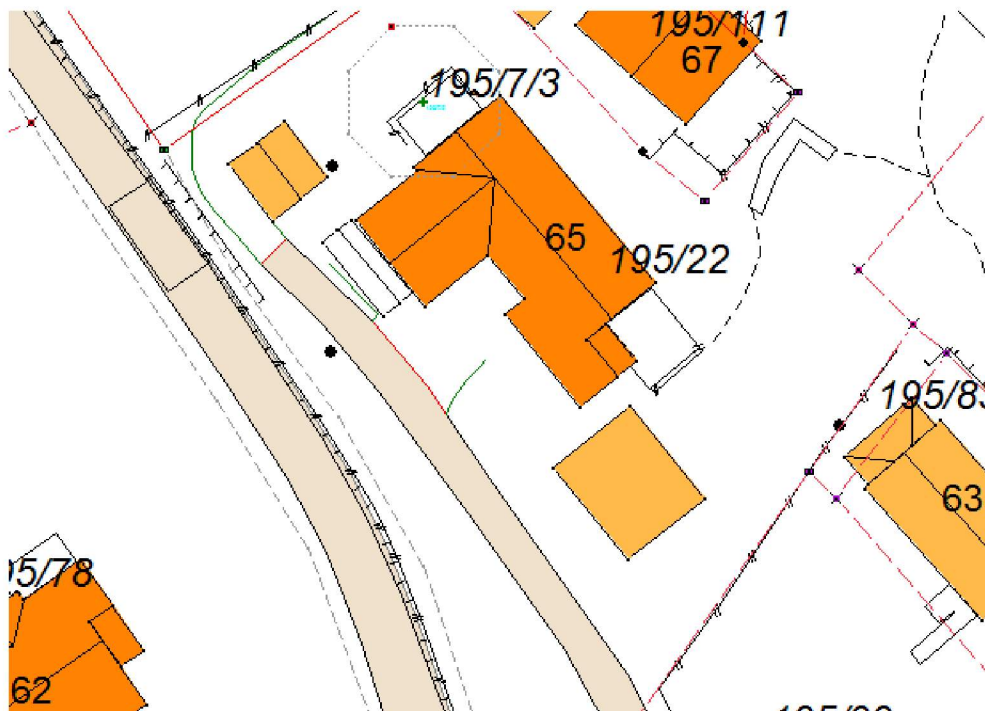

Ved denne registreringa av bygg/tilbygg utan søknadsplikt etter Pbl §20-5 i kart og matrikkel, er det ikkje vurdert om oppsett bygg/ tilbygg oppfyller vilkåra til fritak frå søknadsplikt.

Vedlagt er matrikkelrapport som viser kva opplysningar som er registrert om bygget/tilbygget.

Med vennleg helsing
Alver kommune, Kart og oppmåling

Anngunn Marie Gullbrå
avdelingsingeniør

Dette dokumentet er elektronisk godkjent og har difor ingen signatur.

Vedlegg:

195-22 garasje

Mottakarar:

Jane Molvik
Ketil Landro

Leknesvegen 65
Leknesvegen 65

5915 HJELMÅS
5915 HJELMÅS