


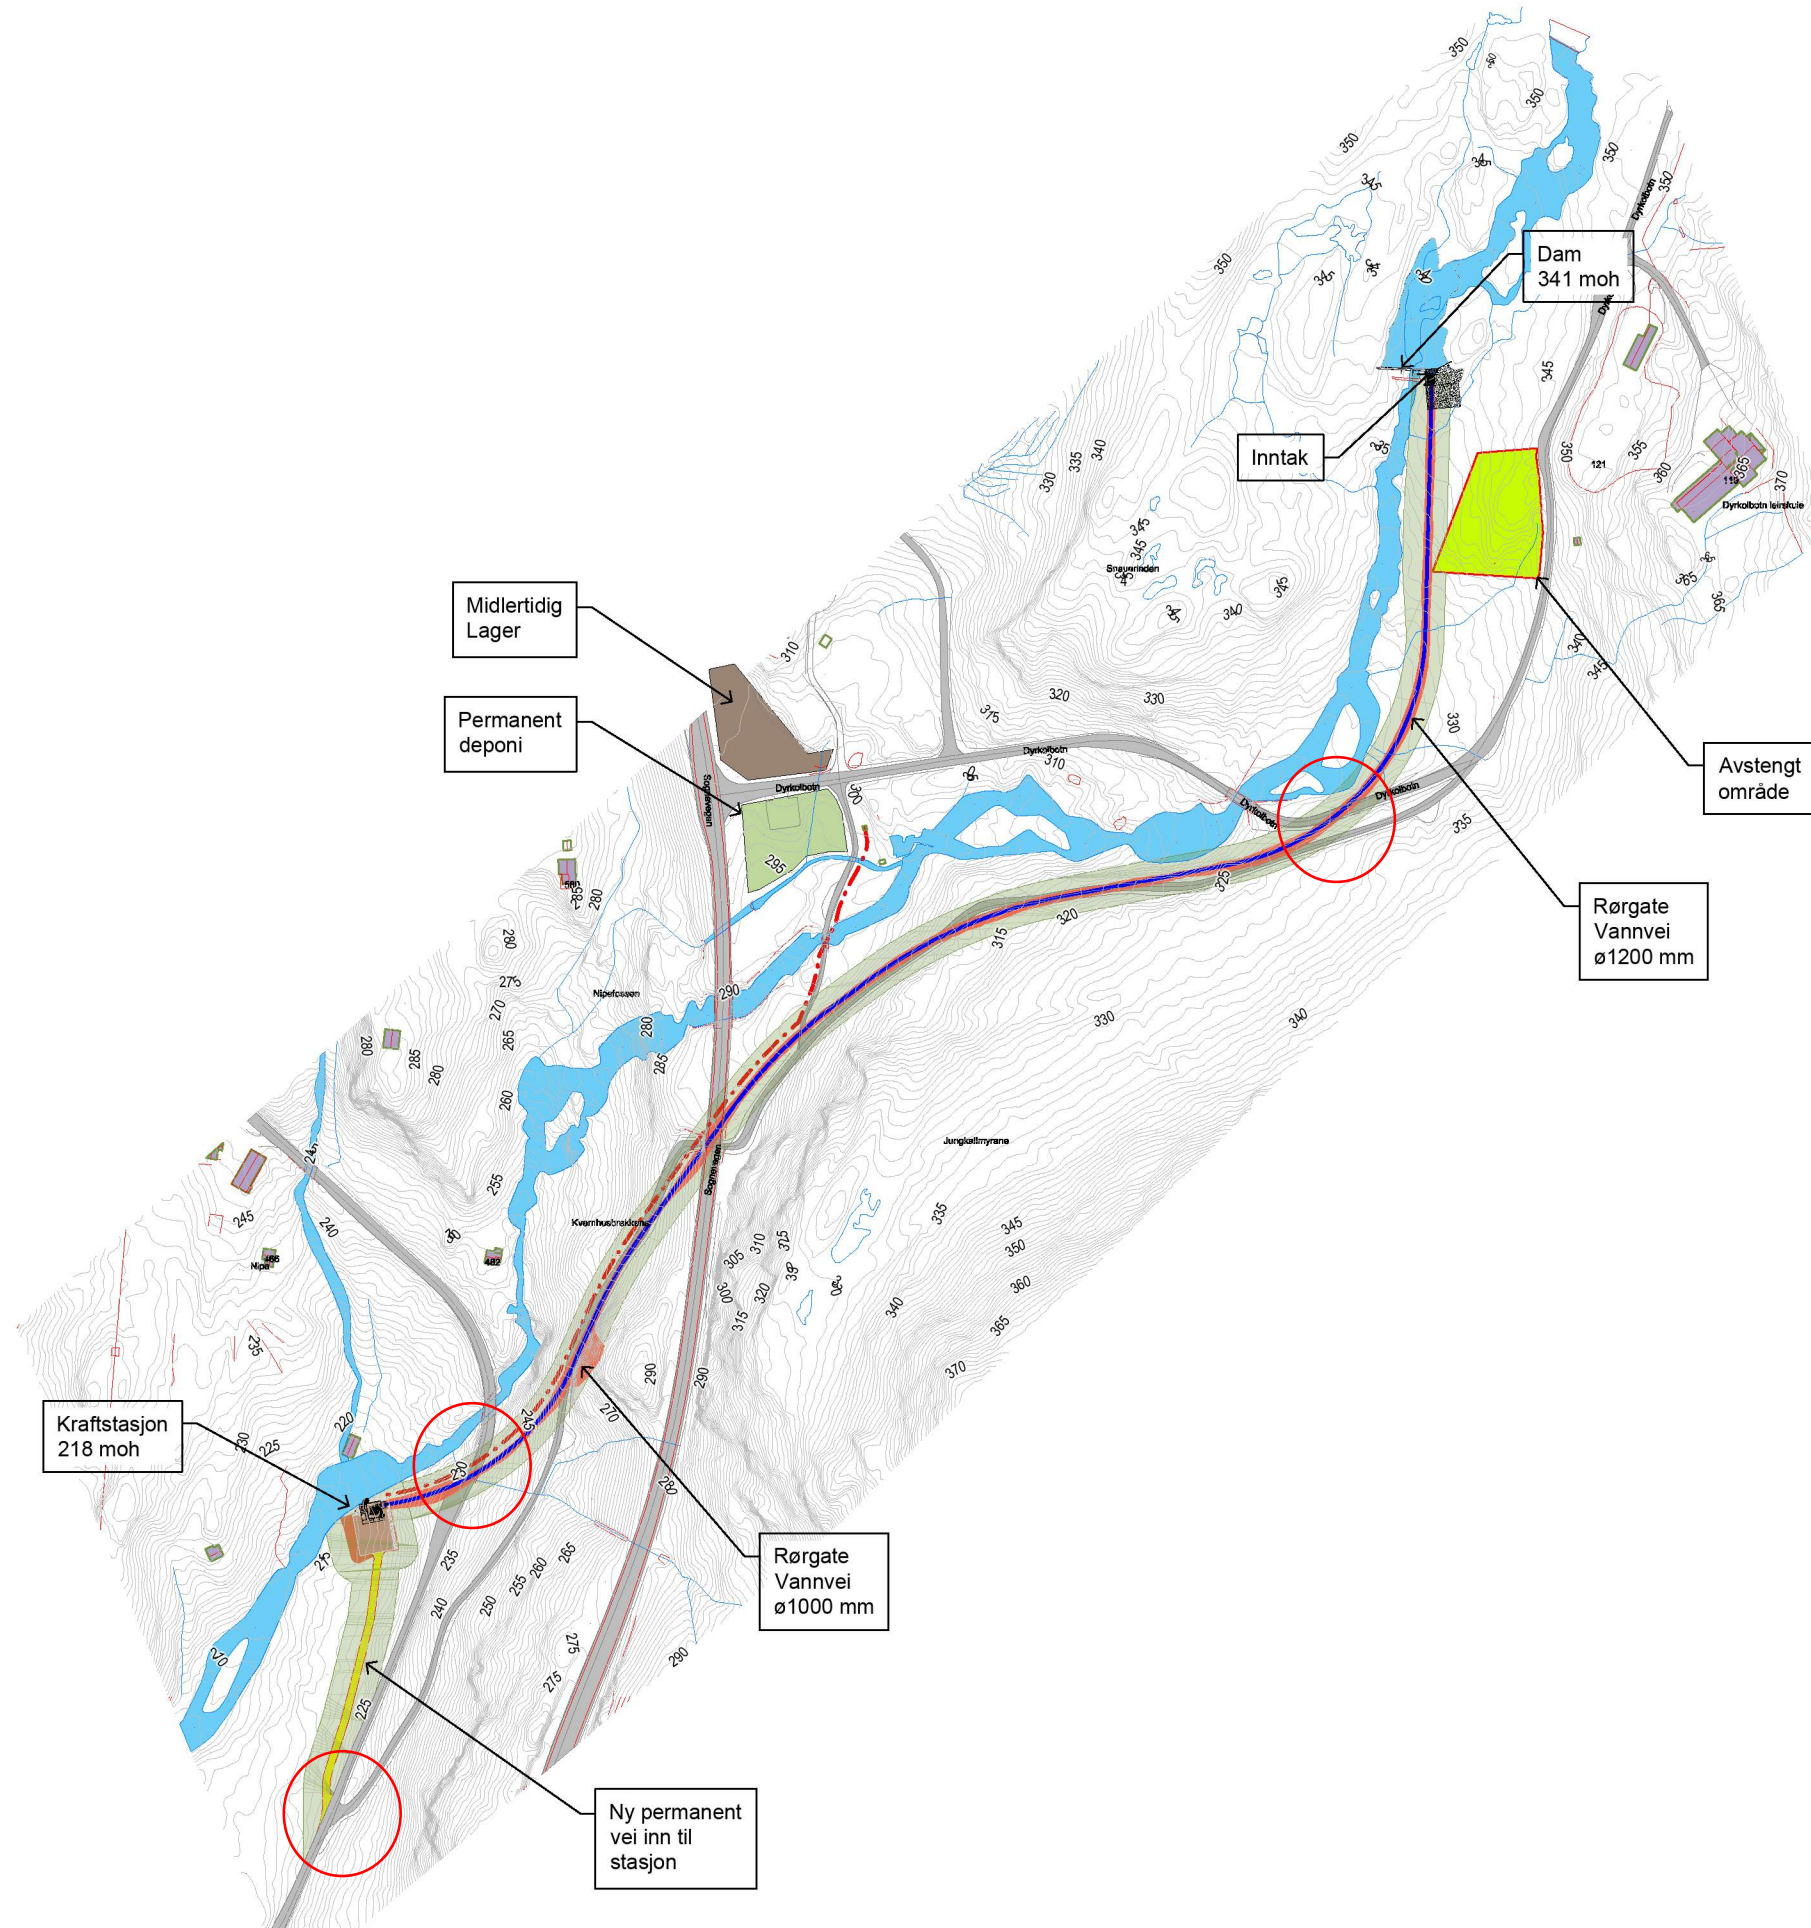

Legende	
—	Rørgate
	Permanent inngrep
	Midlertidig inngrep
	Avstengt område
	Midlertidig lager
	Permanent deponi
	Parkeringsplass
---	Ny 22kV nettilkopling linje kabel
	Ny permanent vei
	Kiosk
	Eksisterende Vei
	Reservoir
	Eksisterende Elv



Nipo Kraft AS

Dyrkolbotn Kraftverk
Arealbruksplan
Plantegning

Versjon	V01	DK-ARP-1002
Dato	12/09/2020	
Tegnet	VS	Skala 1:4000
Kontrollert	ES	

No.	Beskrivelse	Dato

Sofienlund
Rådgivende Ingeniør

P.b. 14, 5729 Modalen, Norway / einar@sofienlund.org / +47 9094 4322