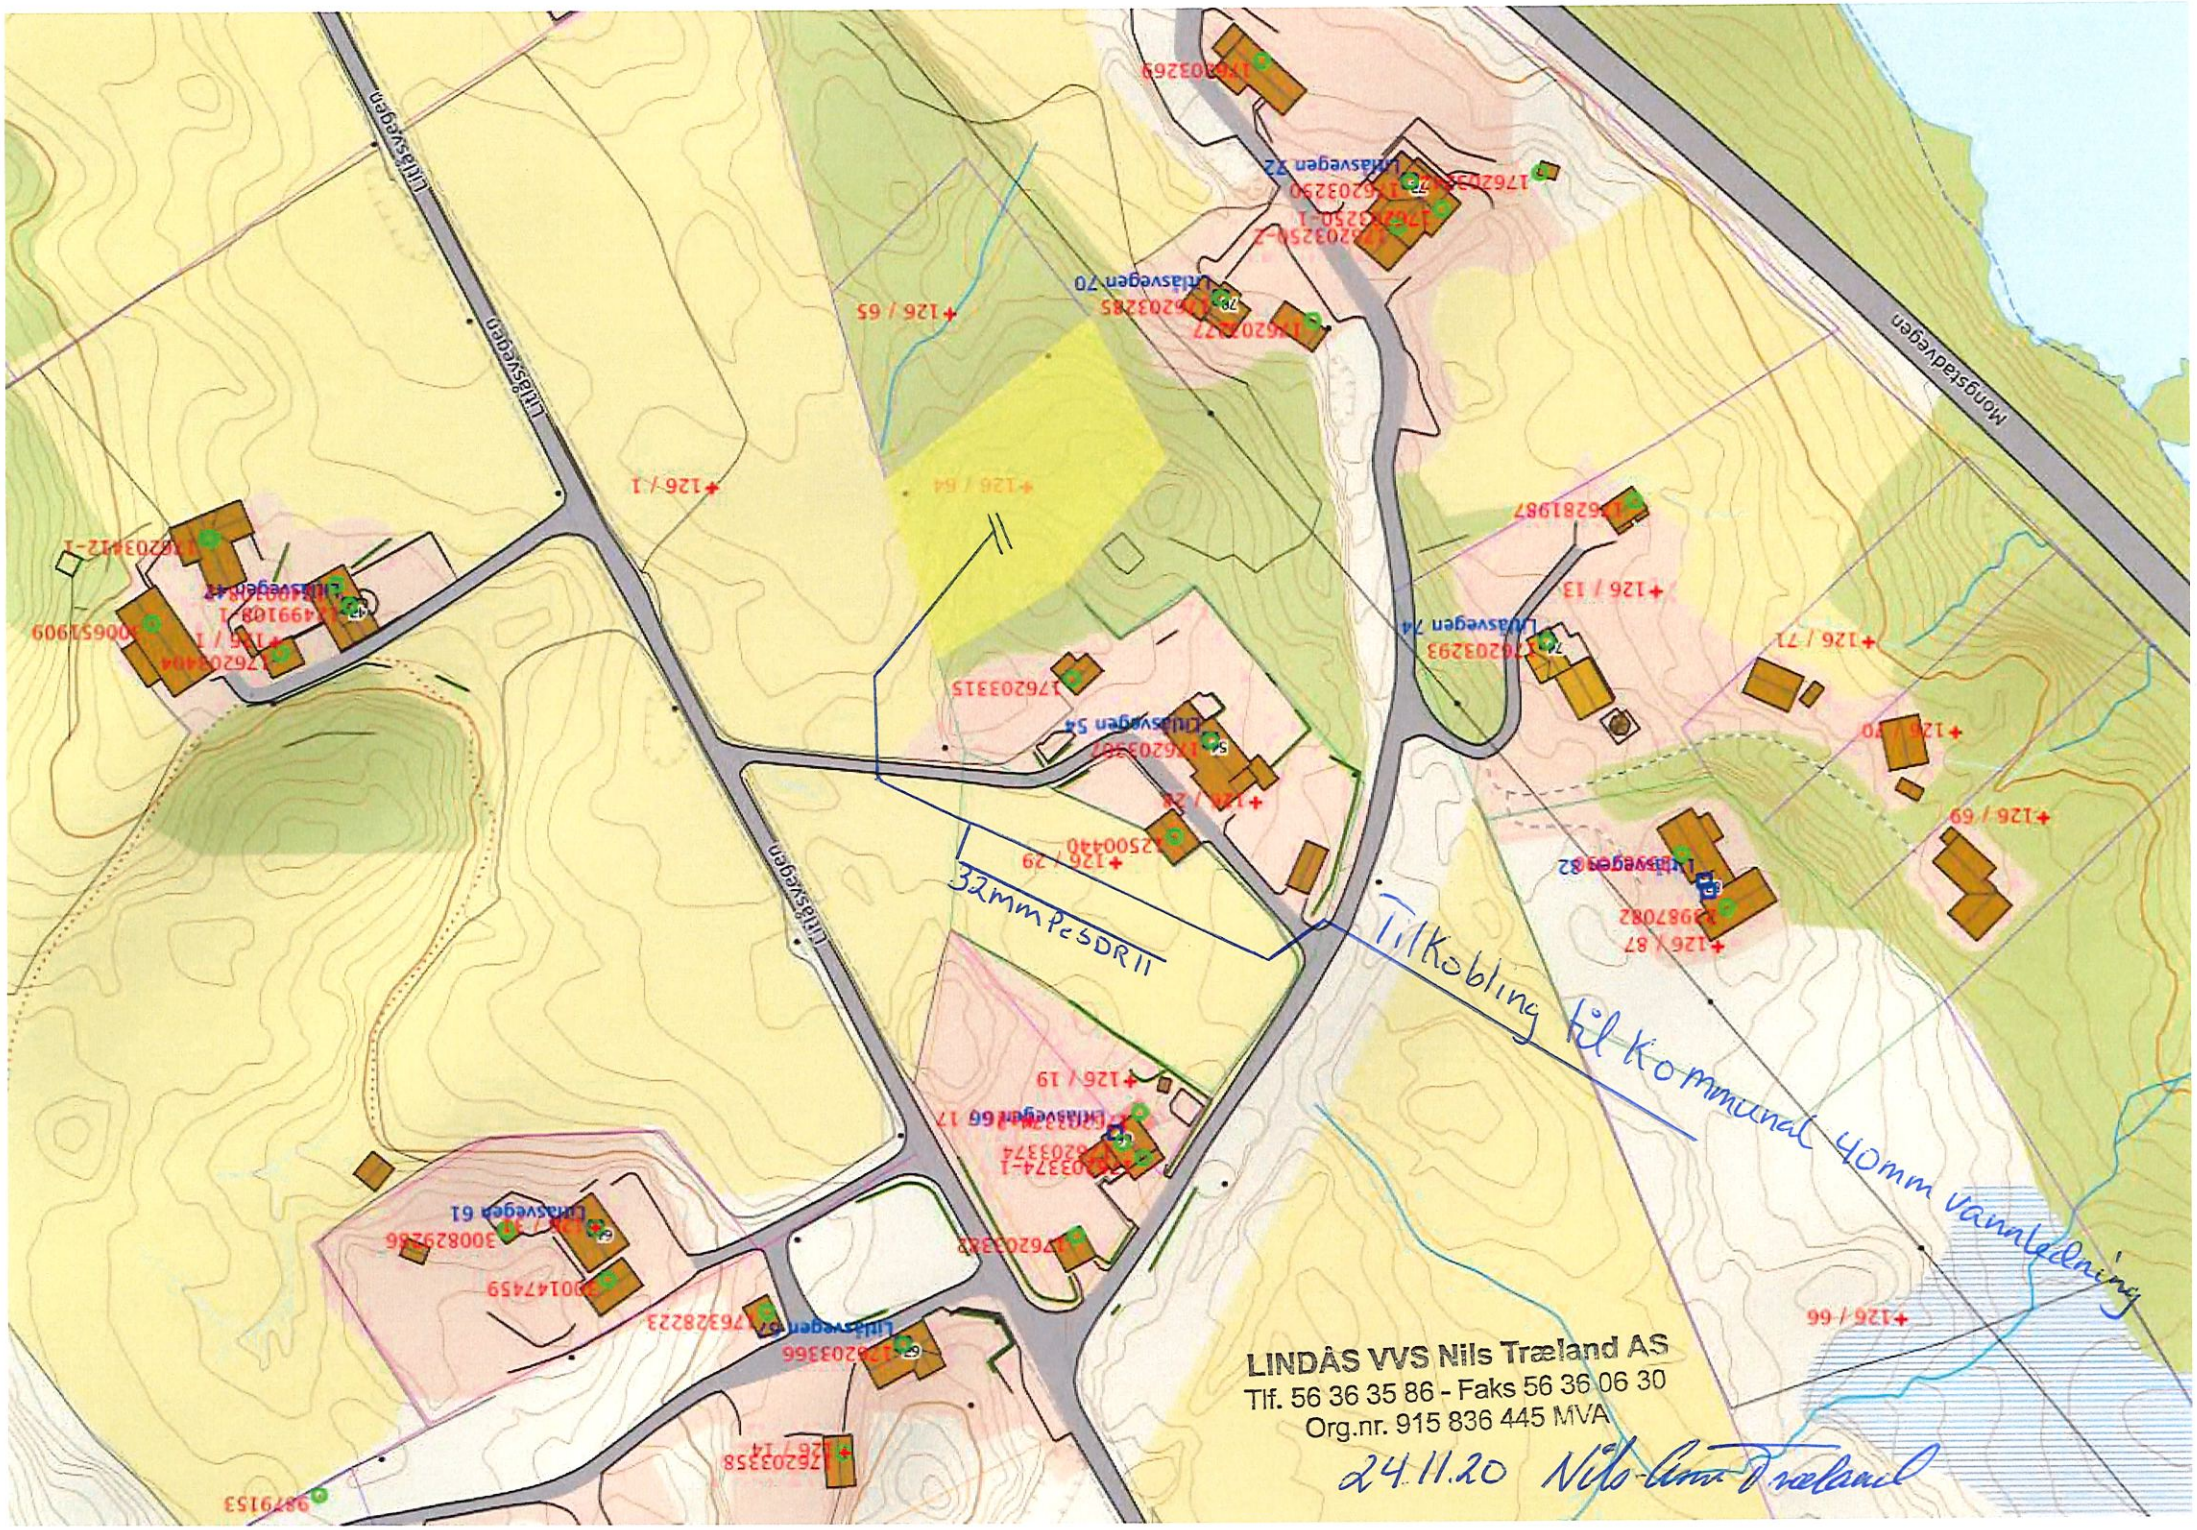
Lindåsvegen
Mongstadvegen
32mm PE80 SDR11
Tilkobling til kommunal 40mm vannledning
LINDÅS VVS Nils Træland AS
Tlf. 56 36 35 86 - Faks 56 36 06 30
Org.nr. 915 836 445 MVA
24.11.20 Nils-Arne Træland