


Søk etter innhold i valgte kilder

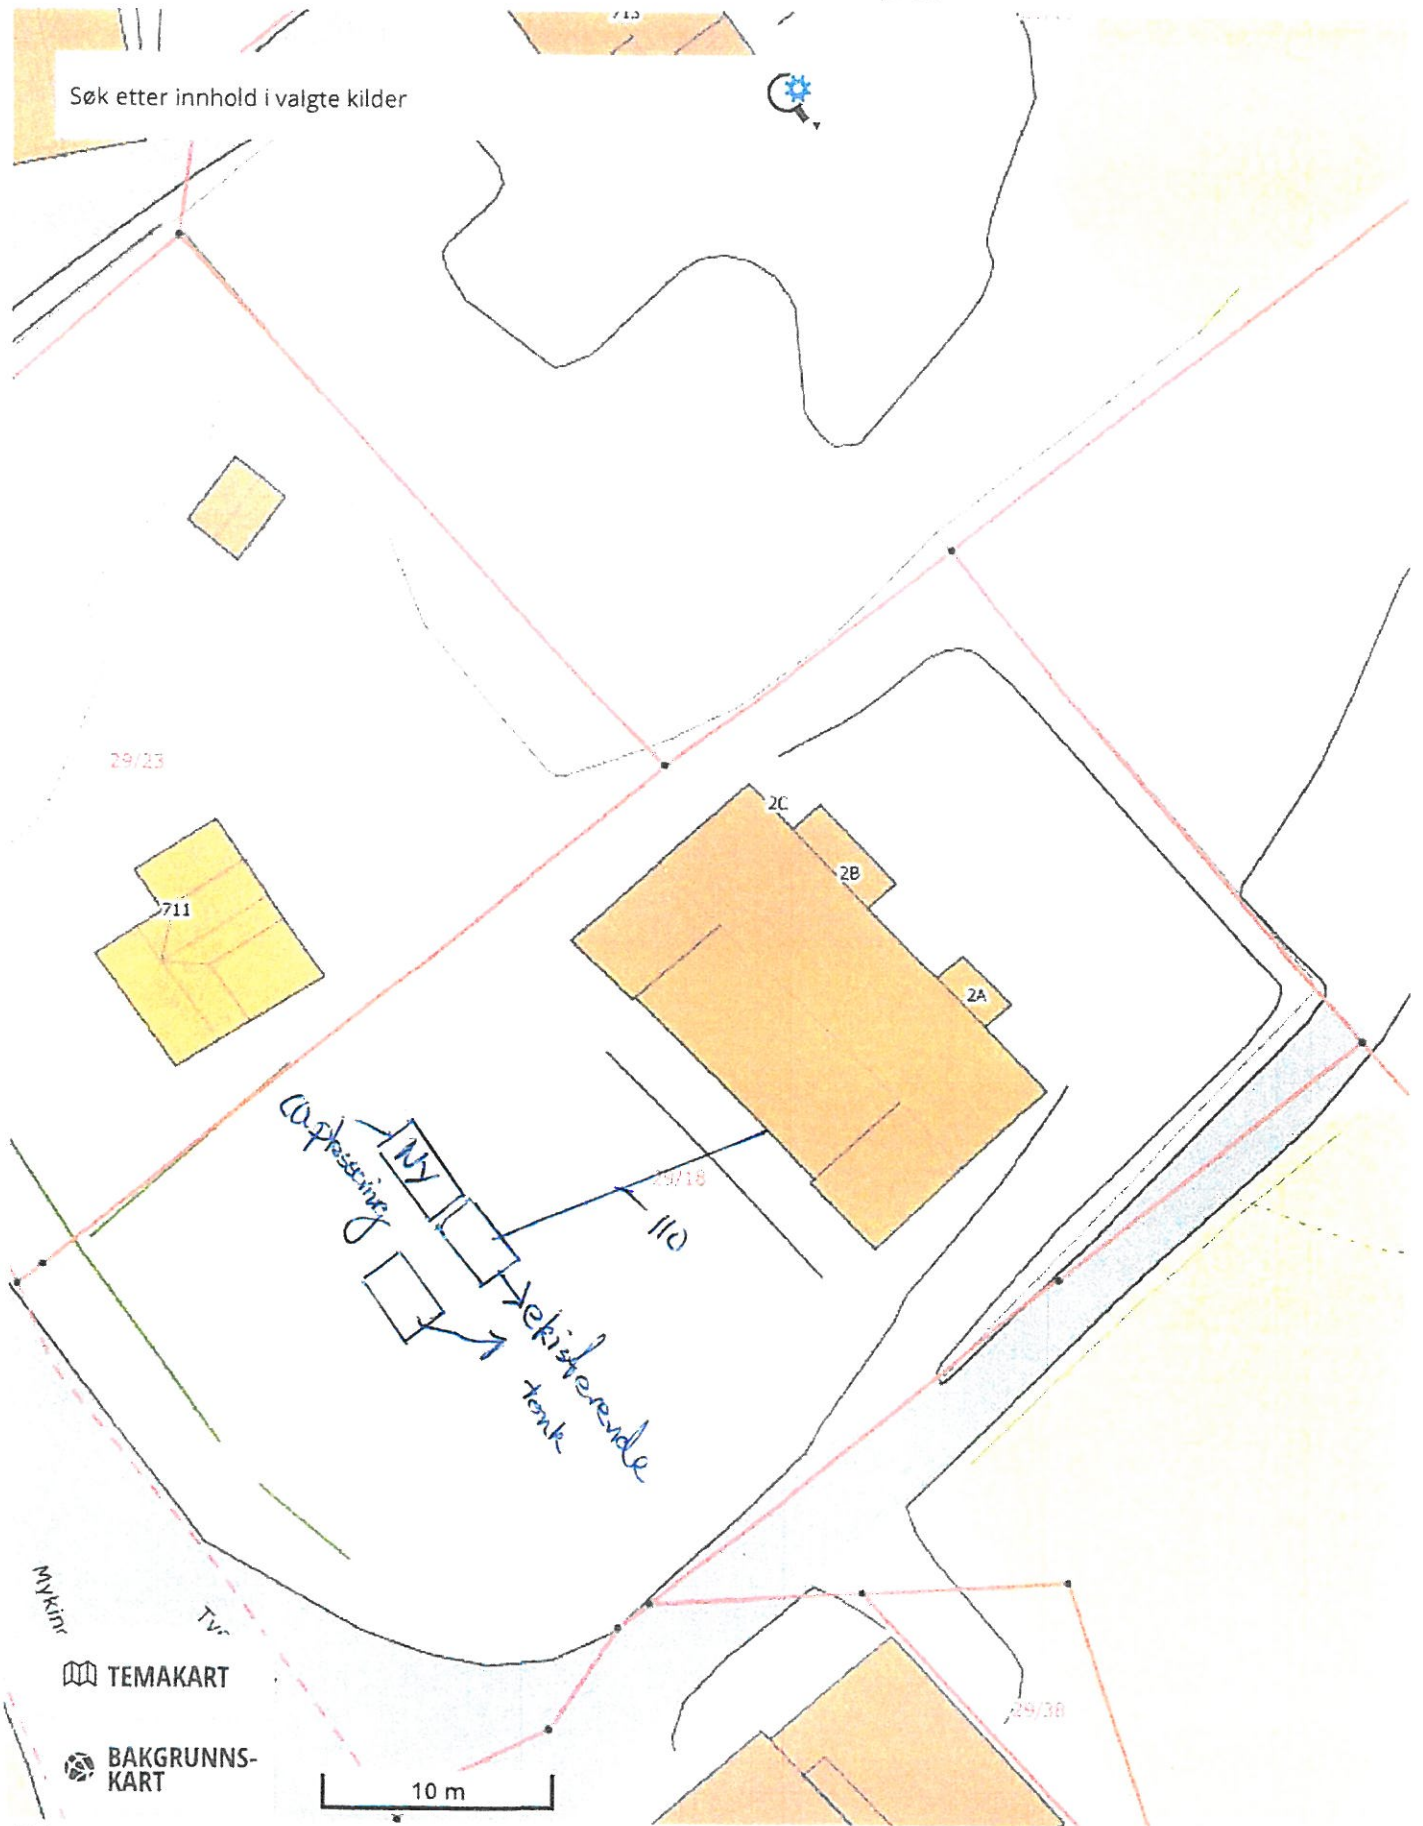


EPSG:32632 ▾ N: 6730862 Ø: 300485

Målestokk 1 : 312 ▾

17.8.2020

Nordhordlandskart - Adaptive 3

Søk etter innhold i valgte kilder

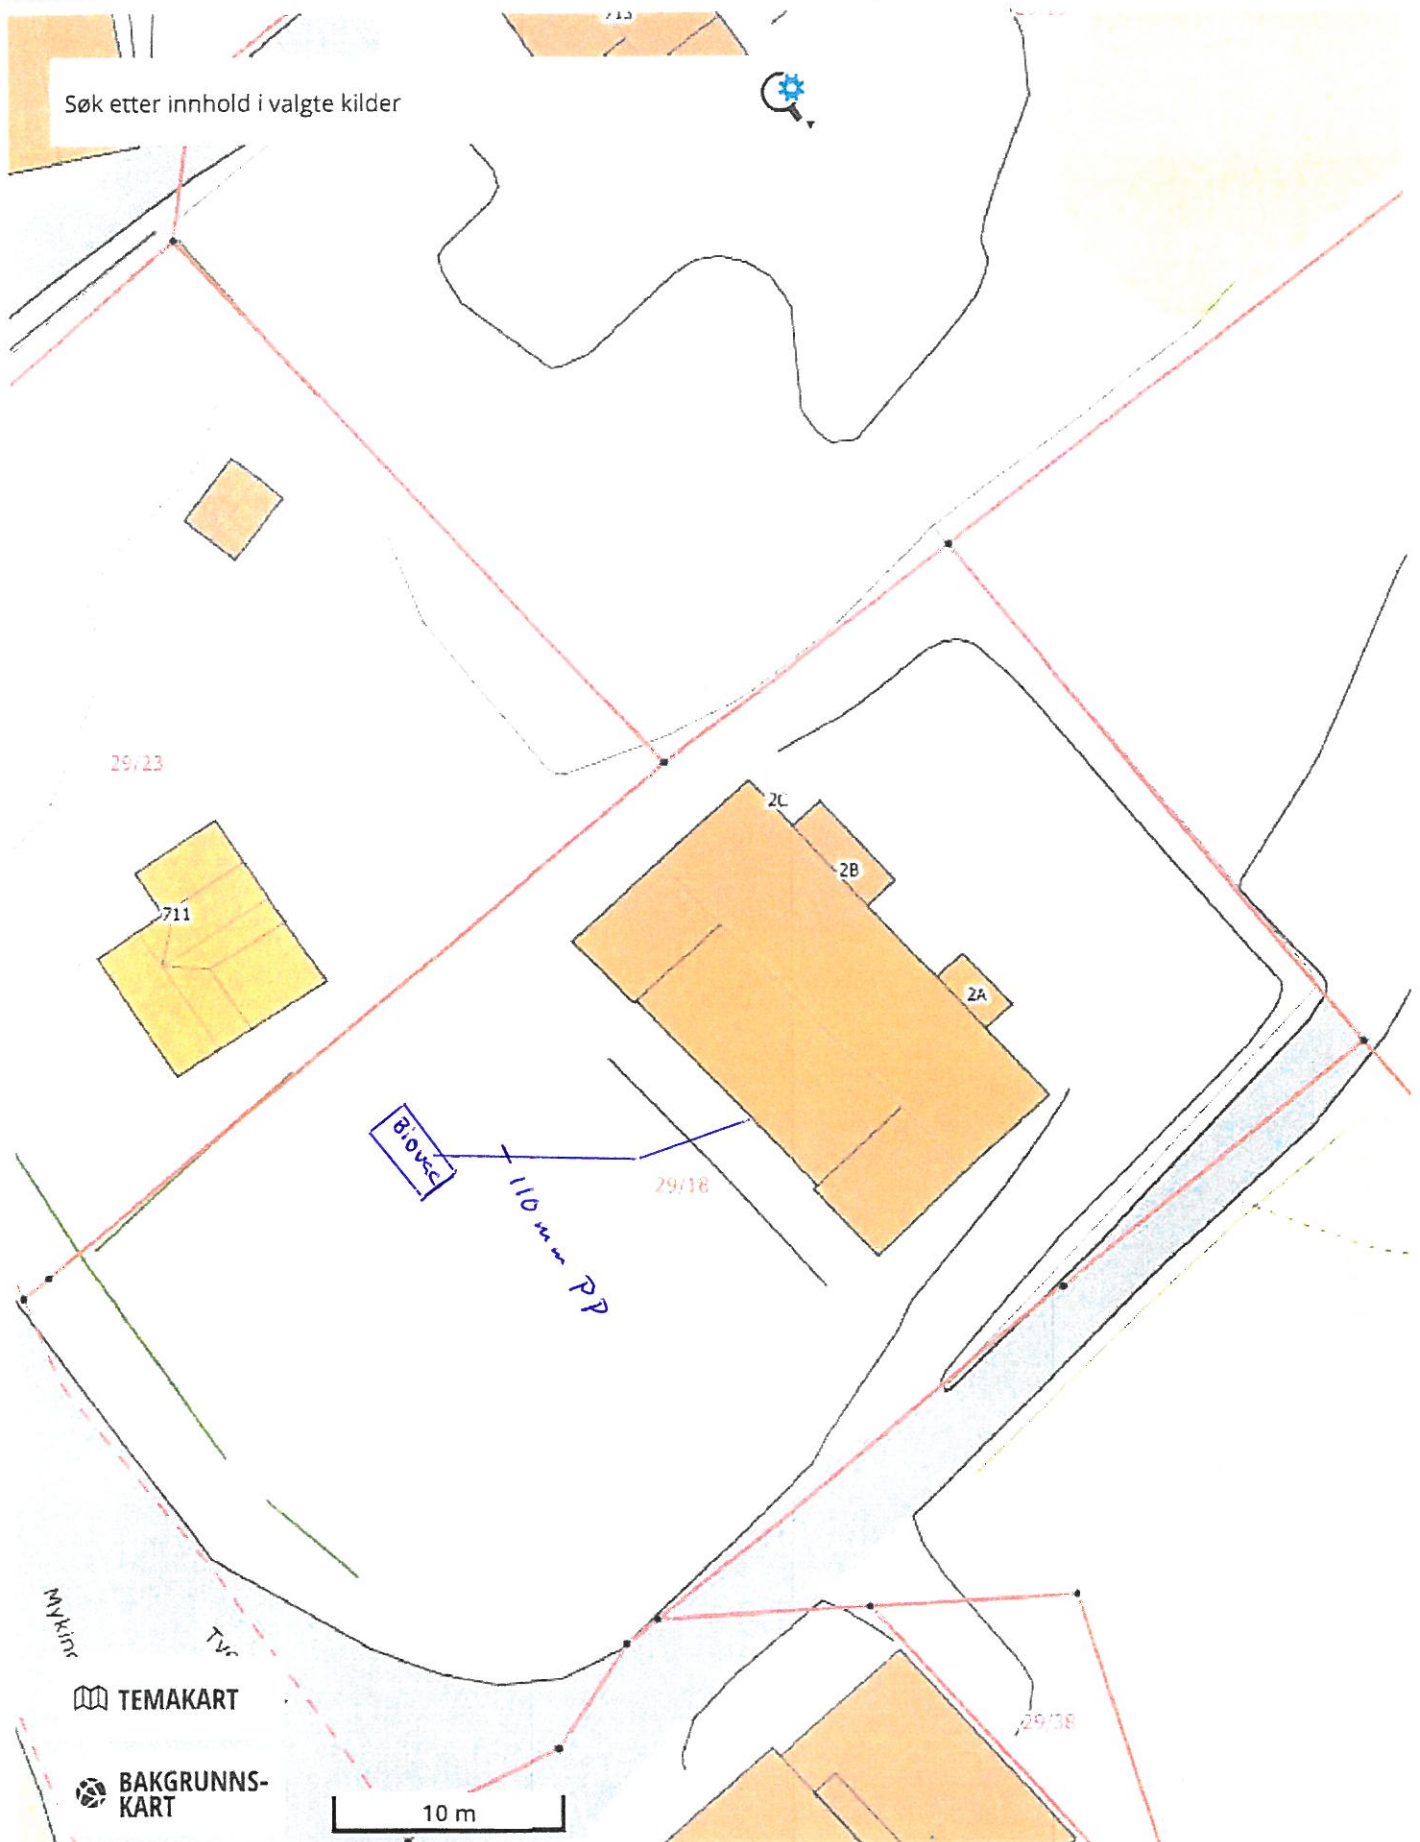

EPSG:32632 N: 6730862 Ø: 300485

Målestokk 1 : 312