25-10-2020

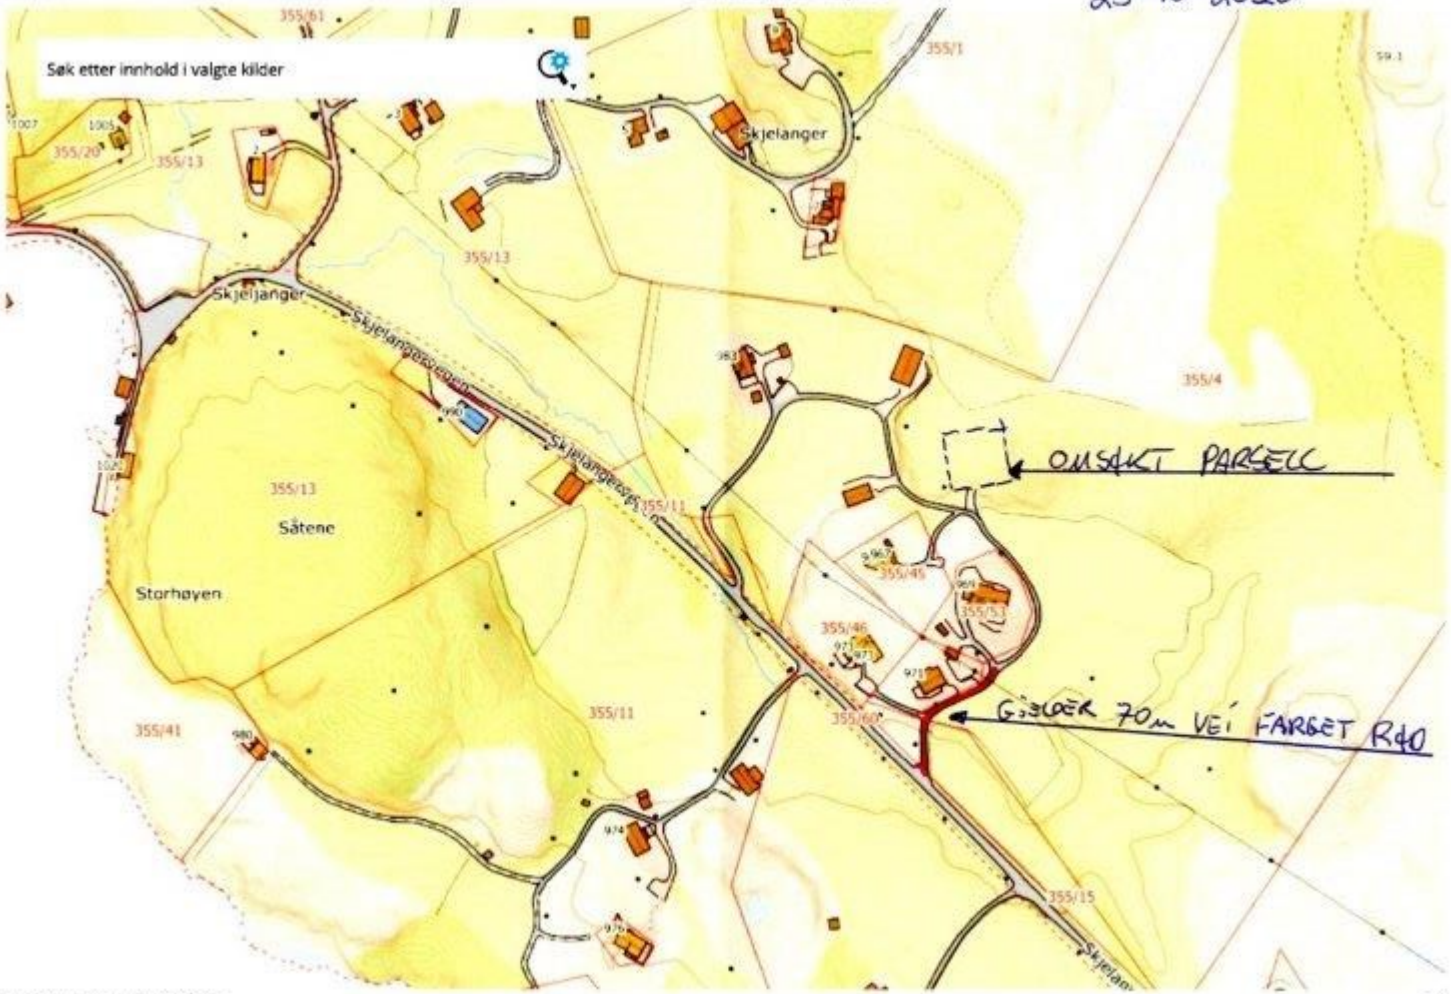
Søk etter innhold i valgte kilder
355/61
355/1
355/20
355/13
Skjelanger
Skjelangervegen
355/4
Sætene
Storhøyen
355/46
355/15
GÅR 70M VEI FARGET RØD