



Mot Radøy - OK!

/ Romarheim Entreprenør

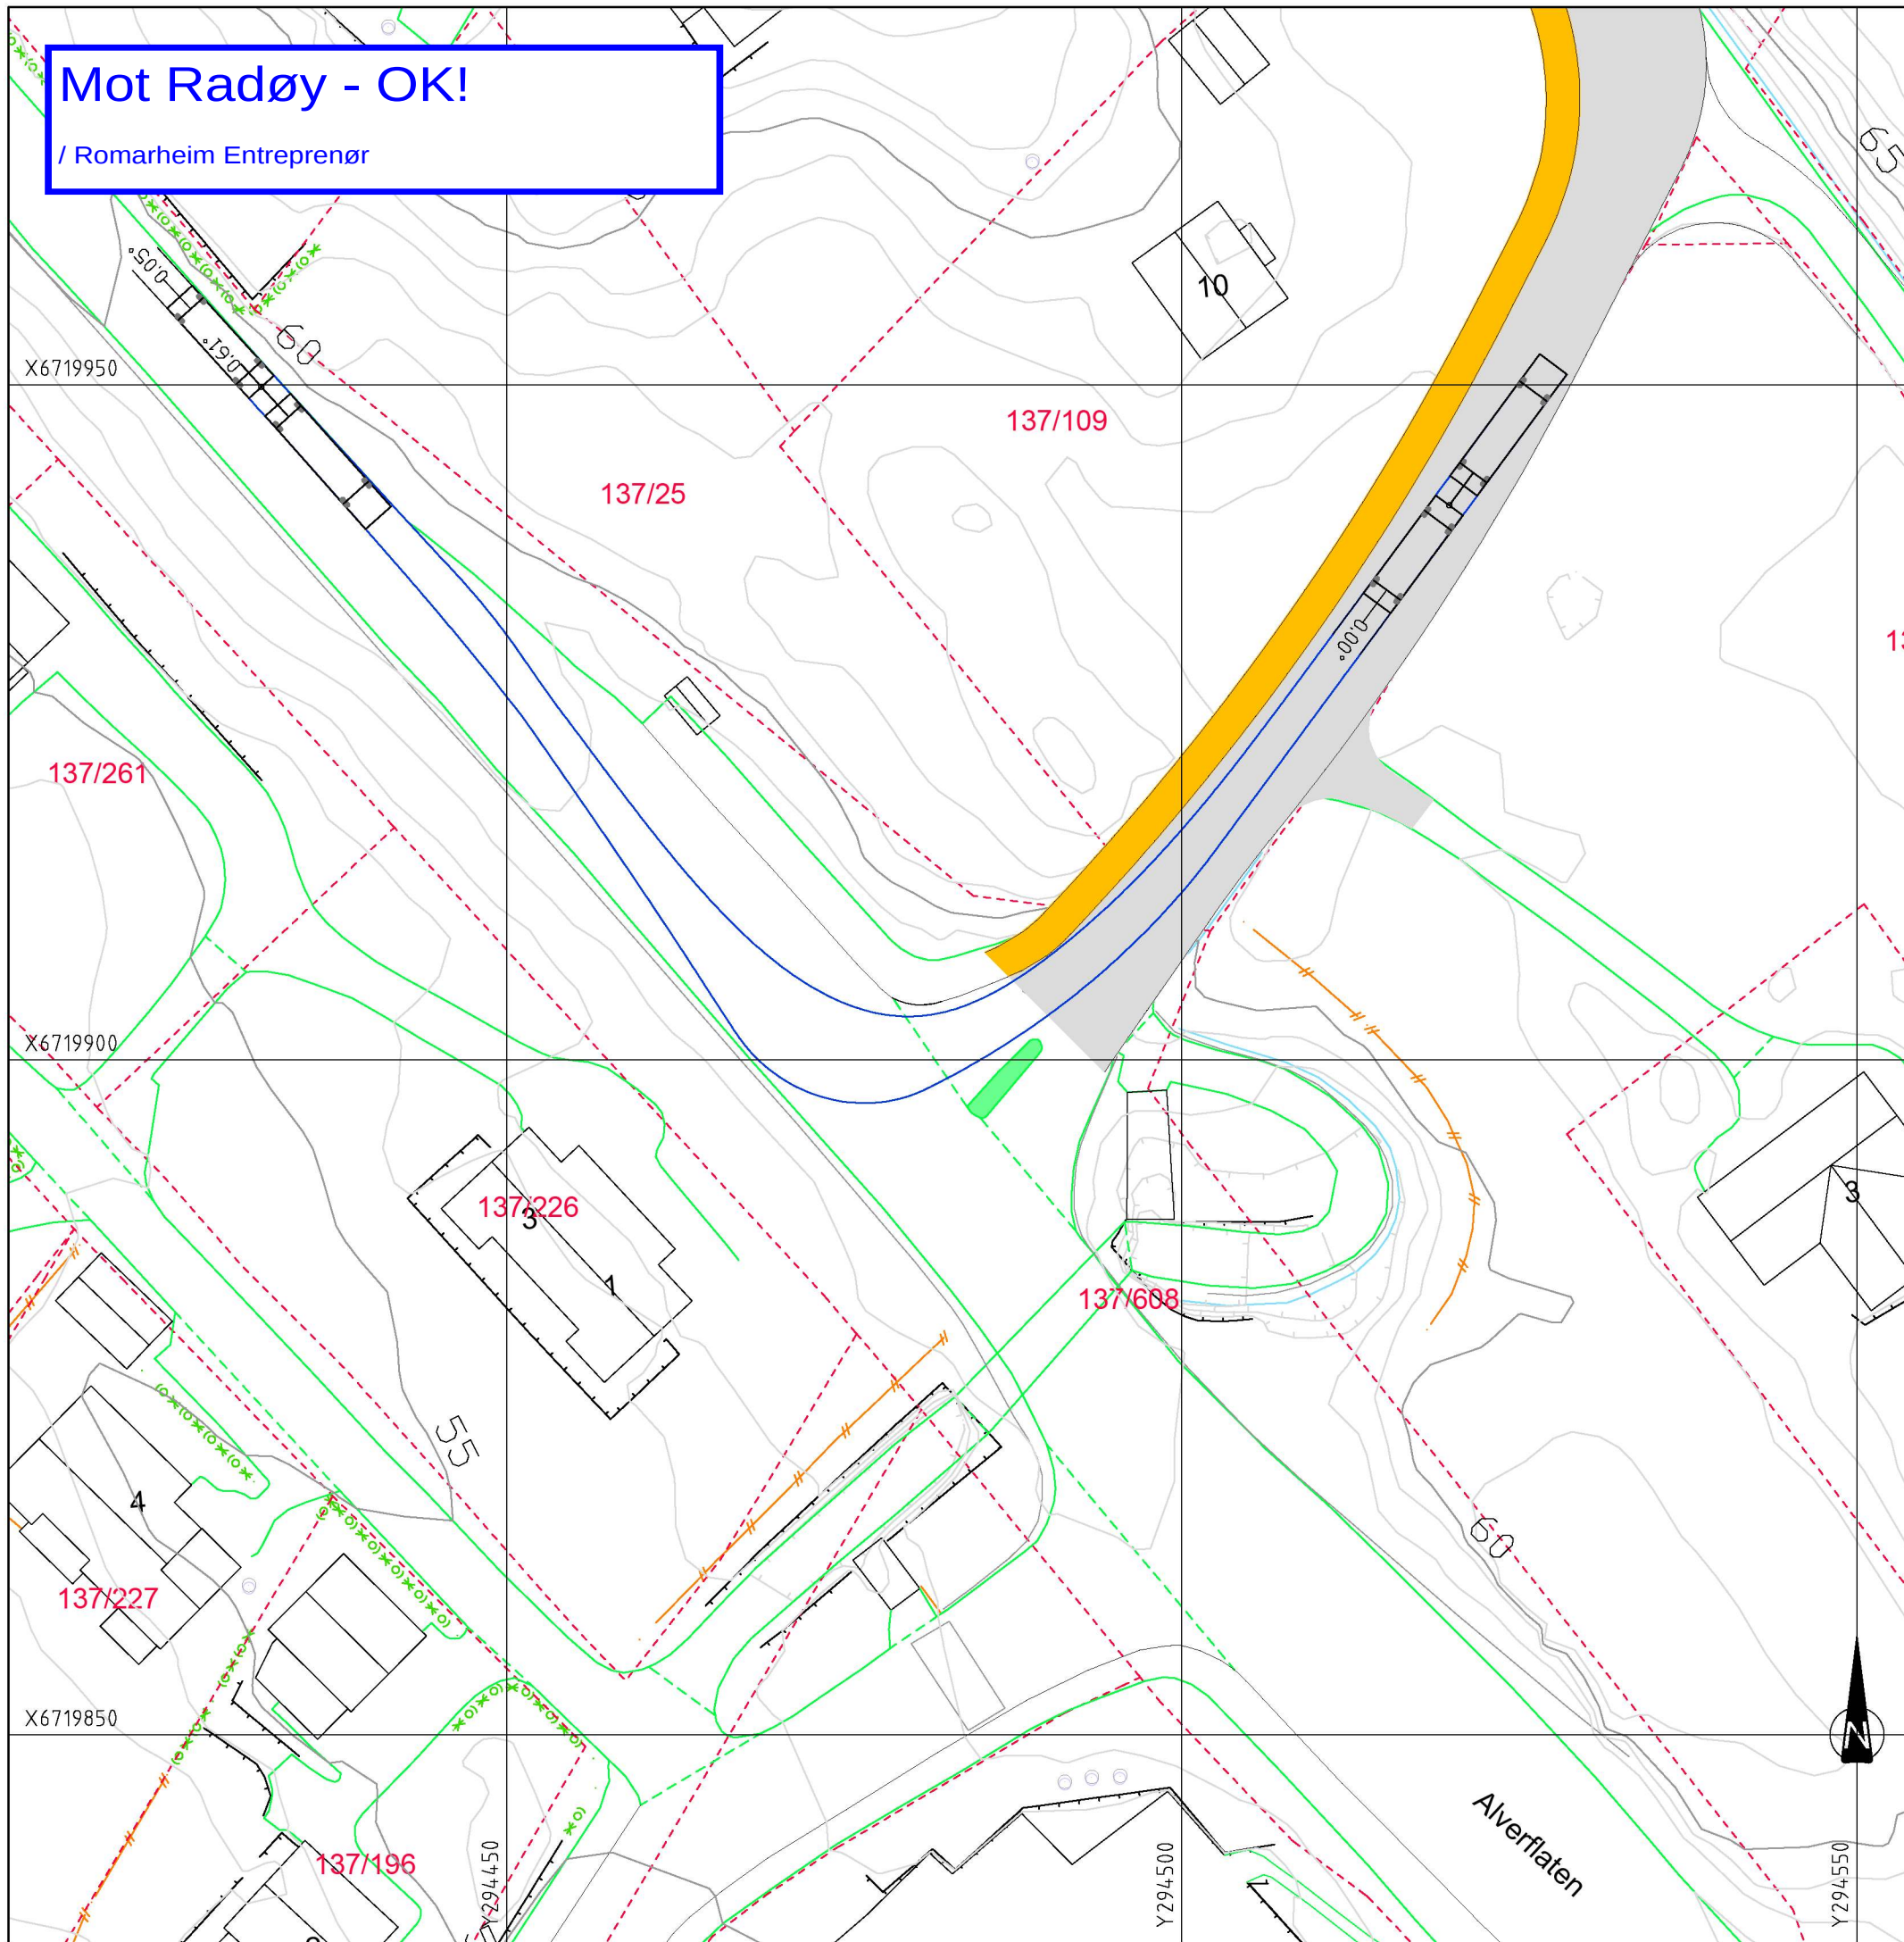

Dimensjonerende kjøretøy

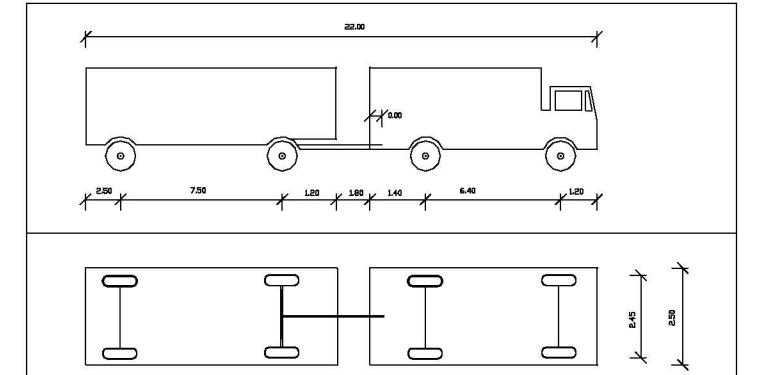






Standard Norway, Name: VT - Vognvogt, Håndbok 017, 1993, Total length: 22.00m

Sporingskurve 3

Utkjøring mot nordvest. Dimensjonerende kjøretøy må benytte motsatt kjørefelt for å unngå konflikt med trafikkøy og kjørekant.

TEGNFORKLARING

-  Regulert kjørebane
-  Regulert fortau
-  Eksisterende veg
-  Ytterkurve dimensjonerende kjøretøy
-  Trafikkøy

Rev.	Dato	Sign.	Revisjonen gjelder			
Oppdragsgiver				Tegn.	Kontr.	Godkj.
Bolig og Eiendom AS/Romarheim AS				HF	THF	THF
Prosjekt				Dato: 28.10.20		
Alverflaten. Boligfelt og næringsområde				Målestokk: 1:500/A3		
Sporingskurve 3				Prosjektnr. 18059		
				Tegningsnr. B93		
Kanalveien 5 5068 Bergen Tlf. 55 59 82 60 e-post: post@haugenvva.no				Rev.		