



Fra Knarvik - OK!

/ Romarheim Entreprenør

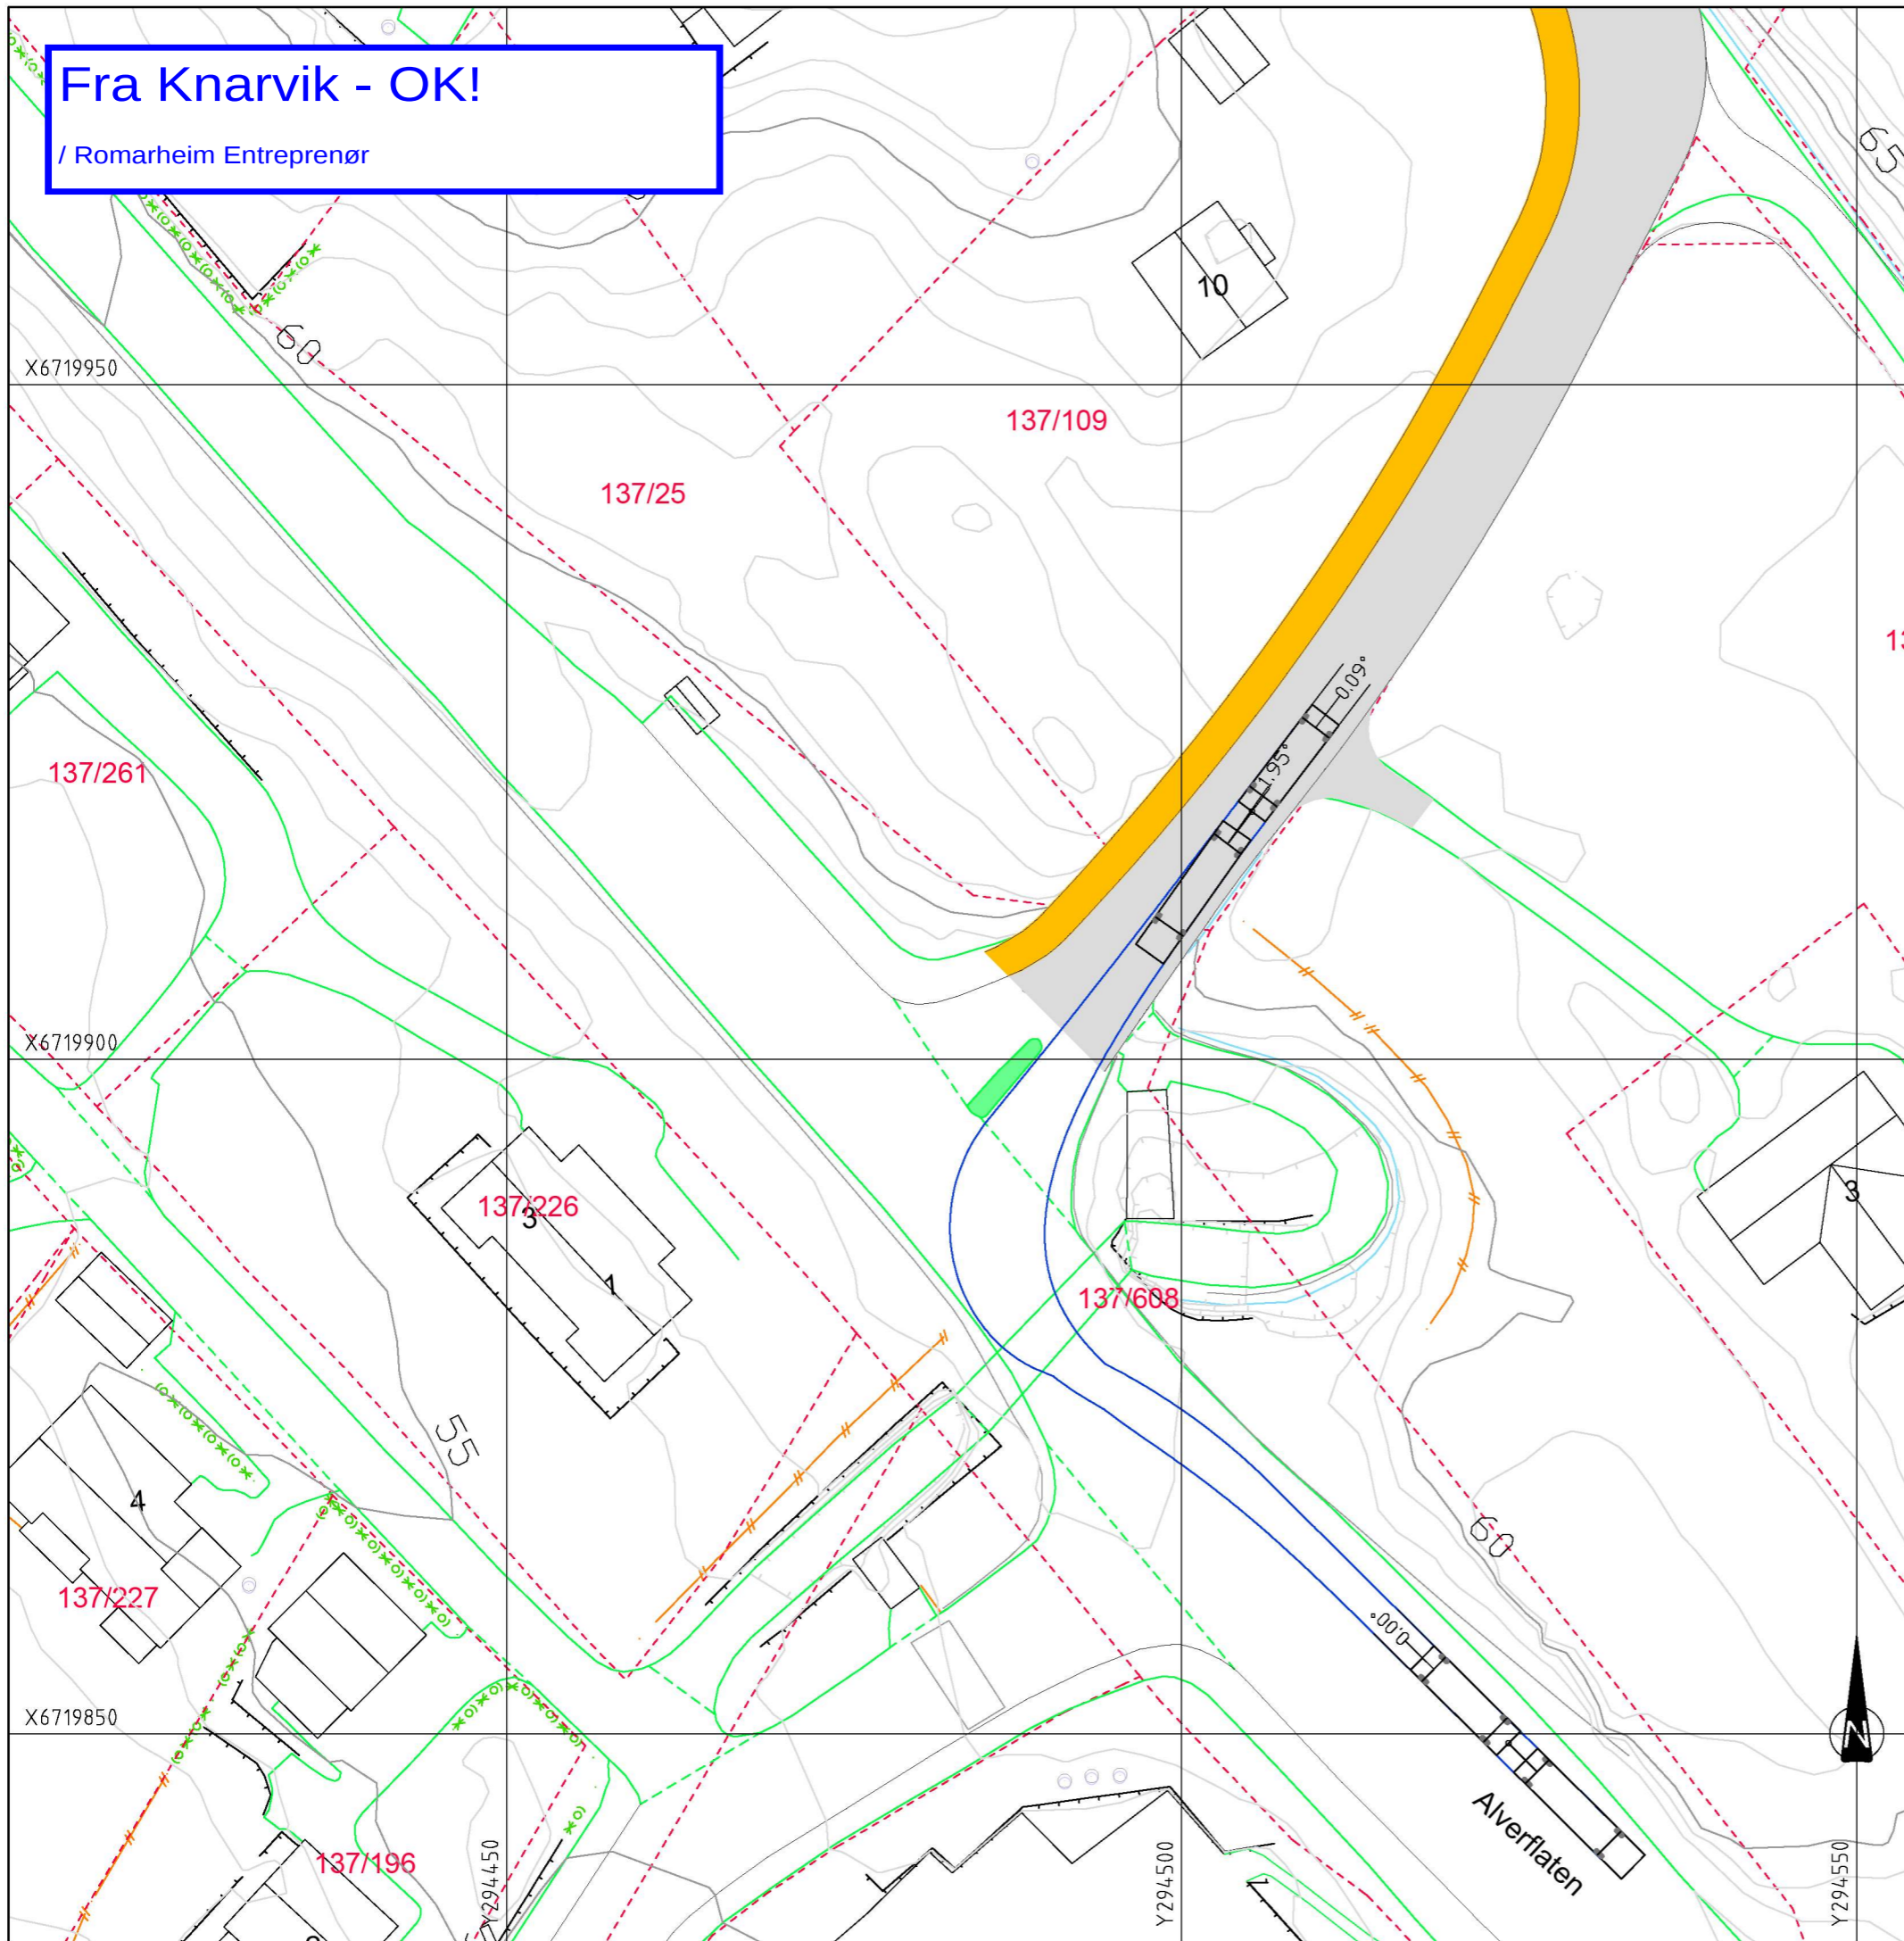

## Dimensjonerende kjøretøy

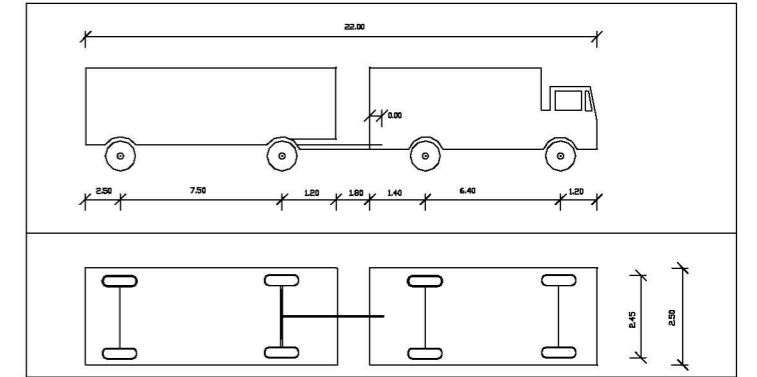






Standard Norway, Name: VT - Vognvog, Håndbok 017, 1993, Total length: 22.00(m)

## Sporingskurve 4

Innkjøring fra sørøst. Dimensjonerende kjøretøy må benytte motsatt kjørefelt for å unngå konflikt med trafikkøy og kjørekant.

## TEGNFORKLARING

-  Regulert kjørebane
-  Regulert fortau
-  Eksisterende veg
-  Ytterkurve dimensjonerende kjøretøy
-  Trafikkøy

Rev.	Dato	Sign.	Revisjonen gjelder		
Oppdragsgiver			Bolog og Eiendom AS/Romarheim AS		
Prosjekt			Tegn.	Kontr.	Godkj.
Alverflaten. Boligfelt og næringsområde			HF	THF	THF
Sporingskurve 4			Dato: 28.10.20		
			Målestokk: 1:500/A3		
haugen VVA			Prosjektnr. 18059		
Kanalveien 5 5068 Bergen Tlf. 55 59 82 60 e-post: post@haugenvva.no			Tegningsnr. B94		
			Rev.		