


Fra Radøy1

/ Romarheim Entreprenør

### Dimensjonerende kjøretøy

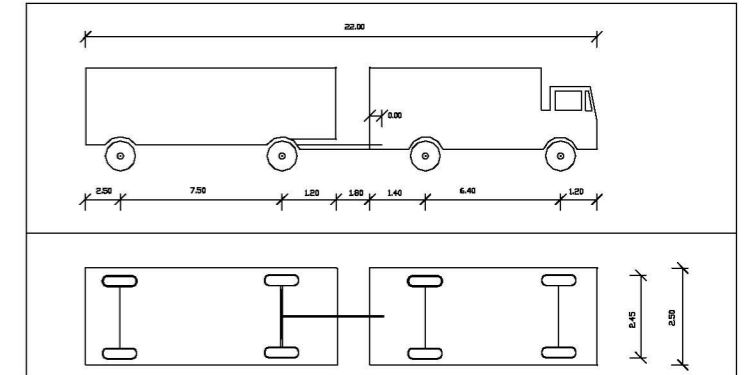

Standardi Norway, Name: VT - Vognvog, Håndbok 017, 1993, Total length: 22.00(m)

### Sporingskurve 1


Innkjøring fra nordvest. Dimensjonerende kjøretøy kommer i konflikt med trafikkøy for å holde seg innenfor vegkant.

### TEGNFORKLARING

-  Regulert kjørebane
-  Regulert fortau
-  Eksisterende veg
-  Ytterkurve dimensjonerende kjøretøy
-  Trafikkøy


Rev.	Dato	Sign.	Revisjonen gjelder		
Oppdragsgiver			Bilig og Eiendom AS/Romarheim AS		
Prosjekt			Tegn.	Kontr.	Godkj.
Alverflaten. Boligfelt og næringsområde			HF	THF	THF
Sporingskurve 1			Dato: 28.10.20		
			Målestokk: 1:500/A3		
			Prosjektnr. 18059		
			Tegningsnr.	Rev.	
			B91		

Side 1 av 6

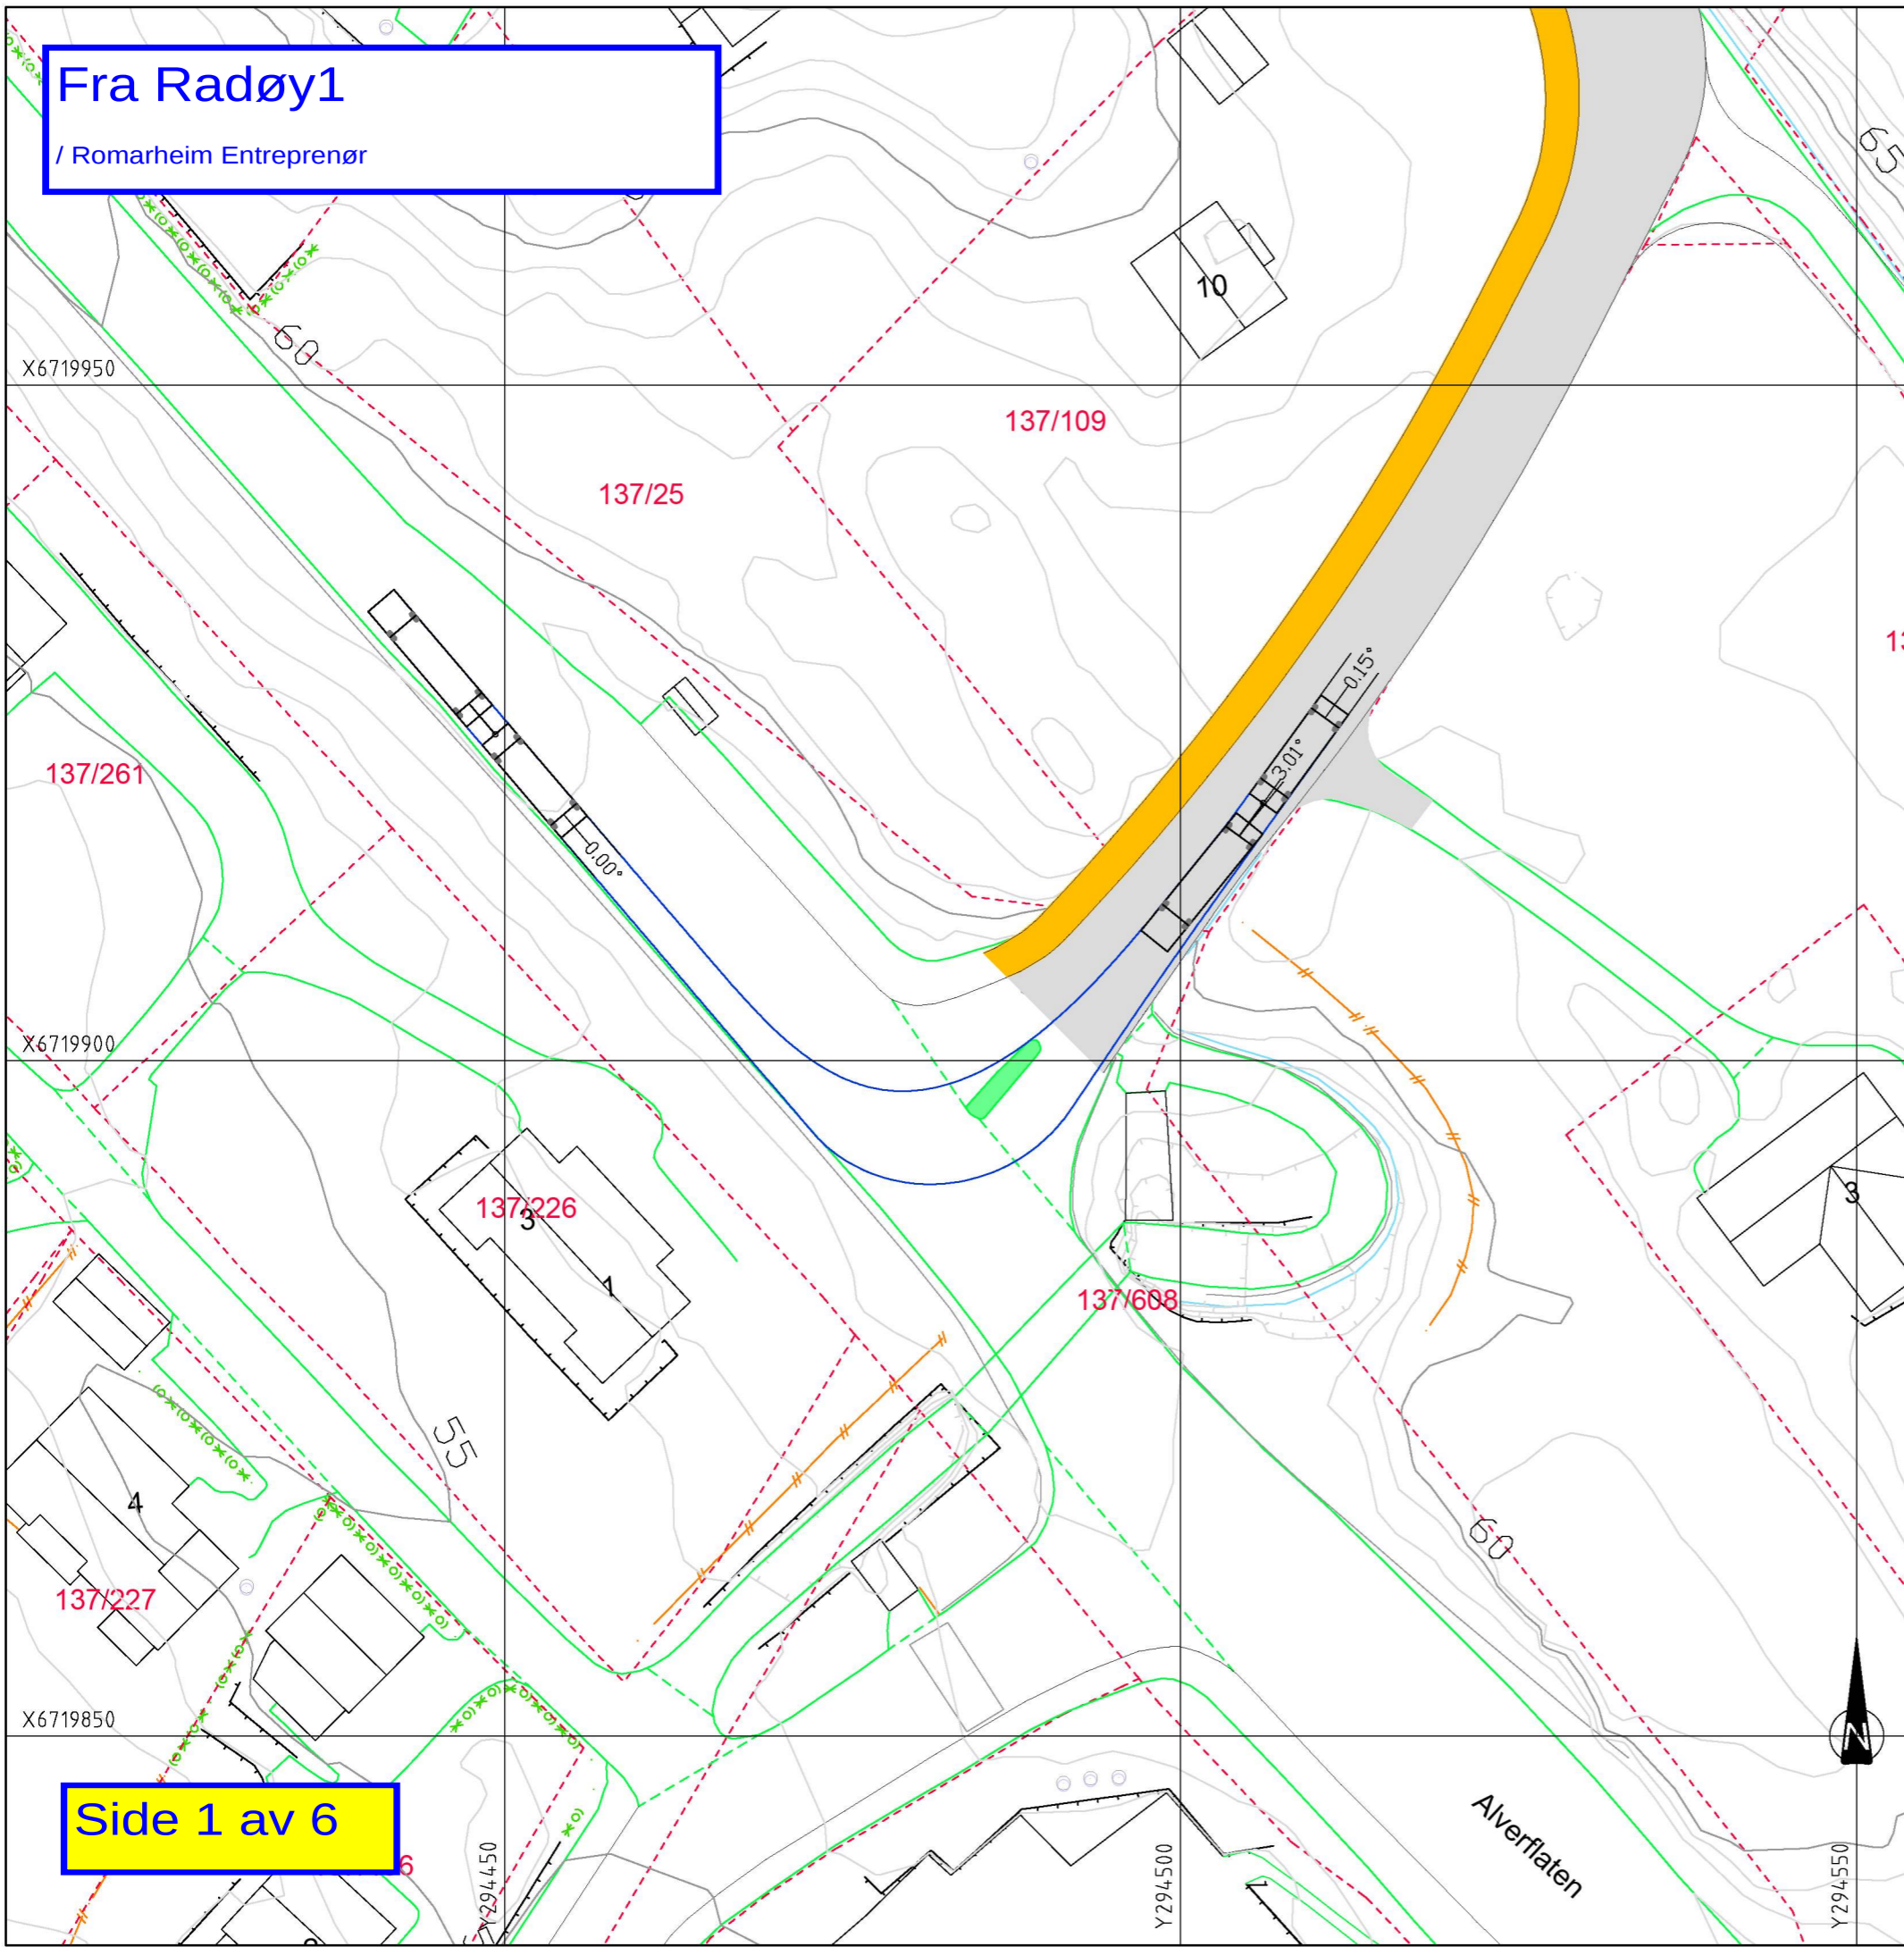


Fra Radøy2

/ Romarheim Entreprenør

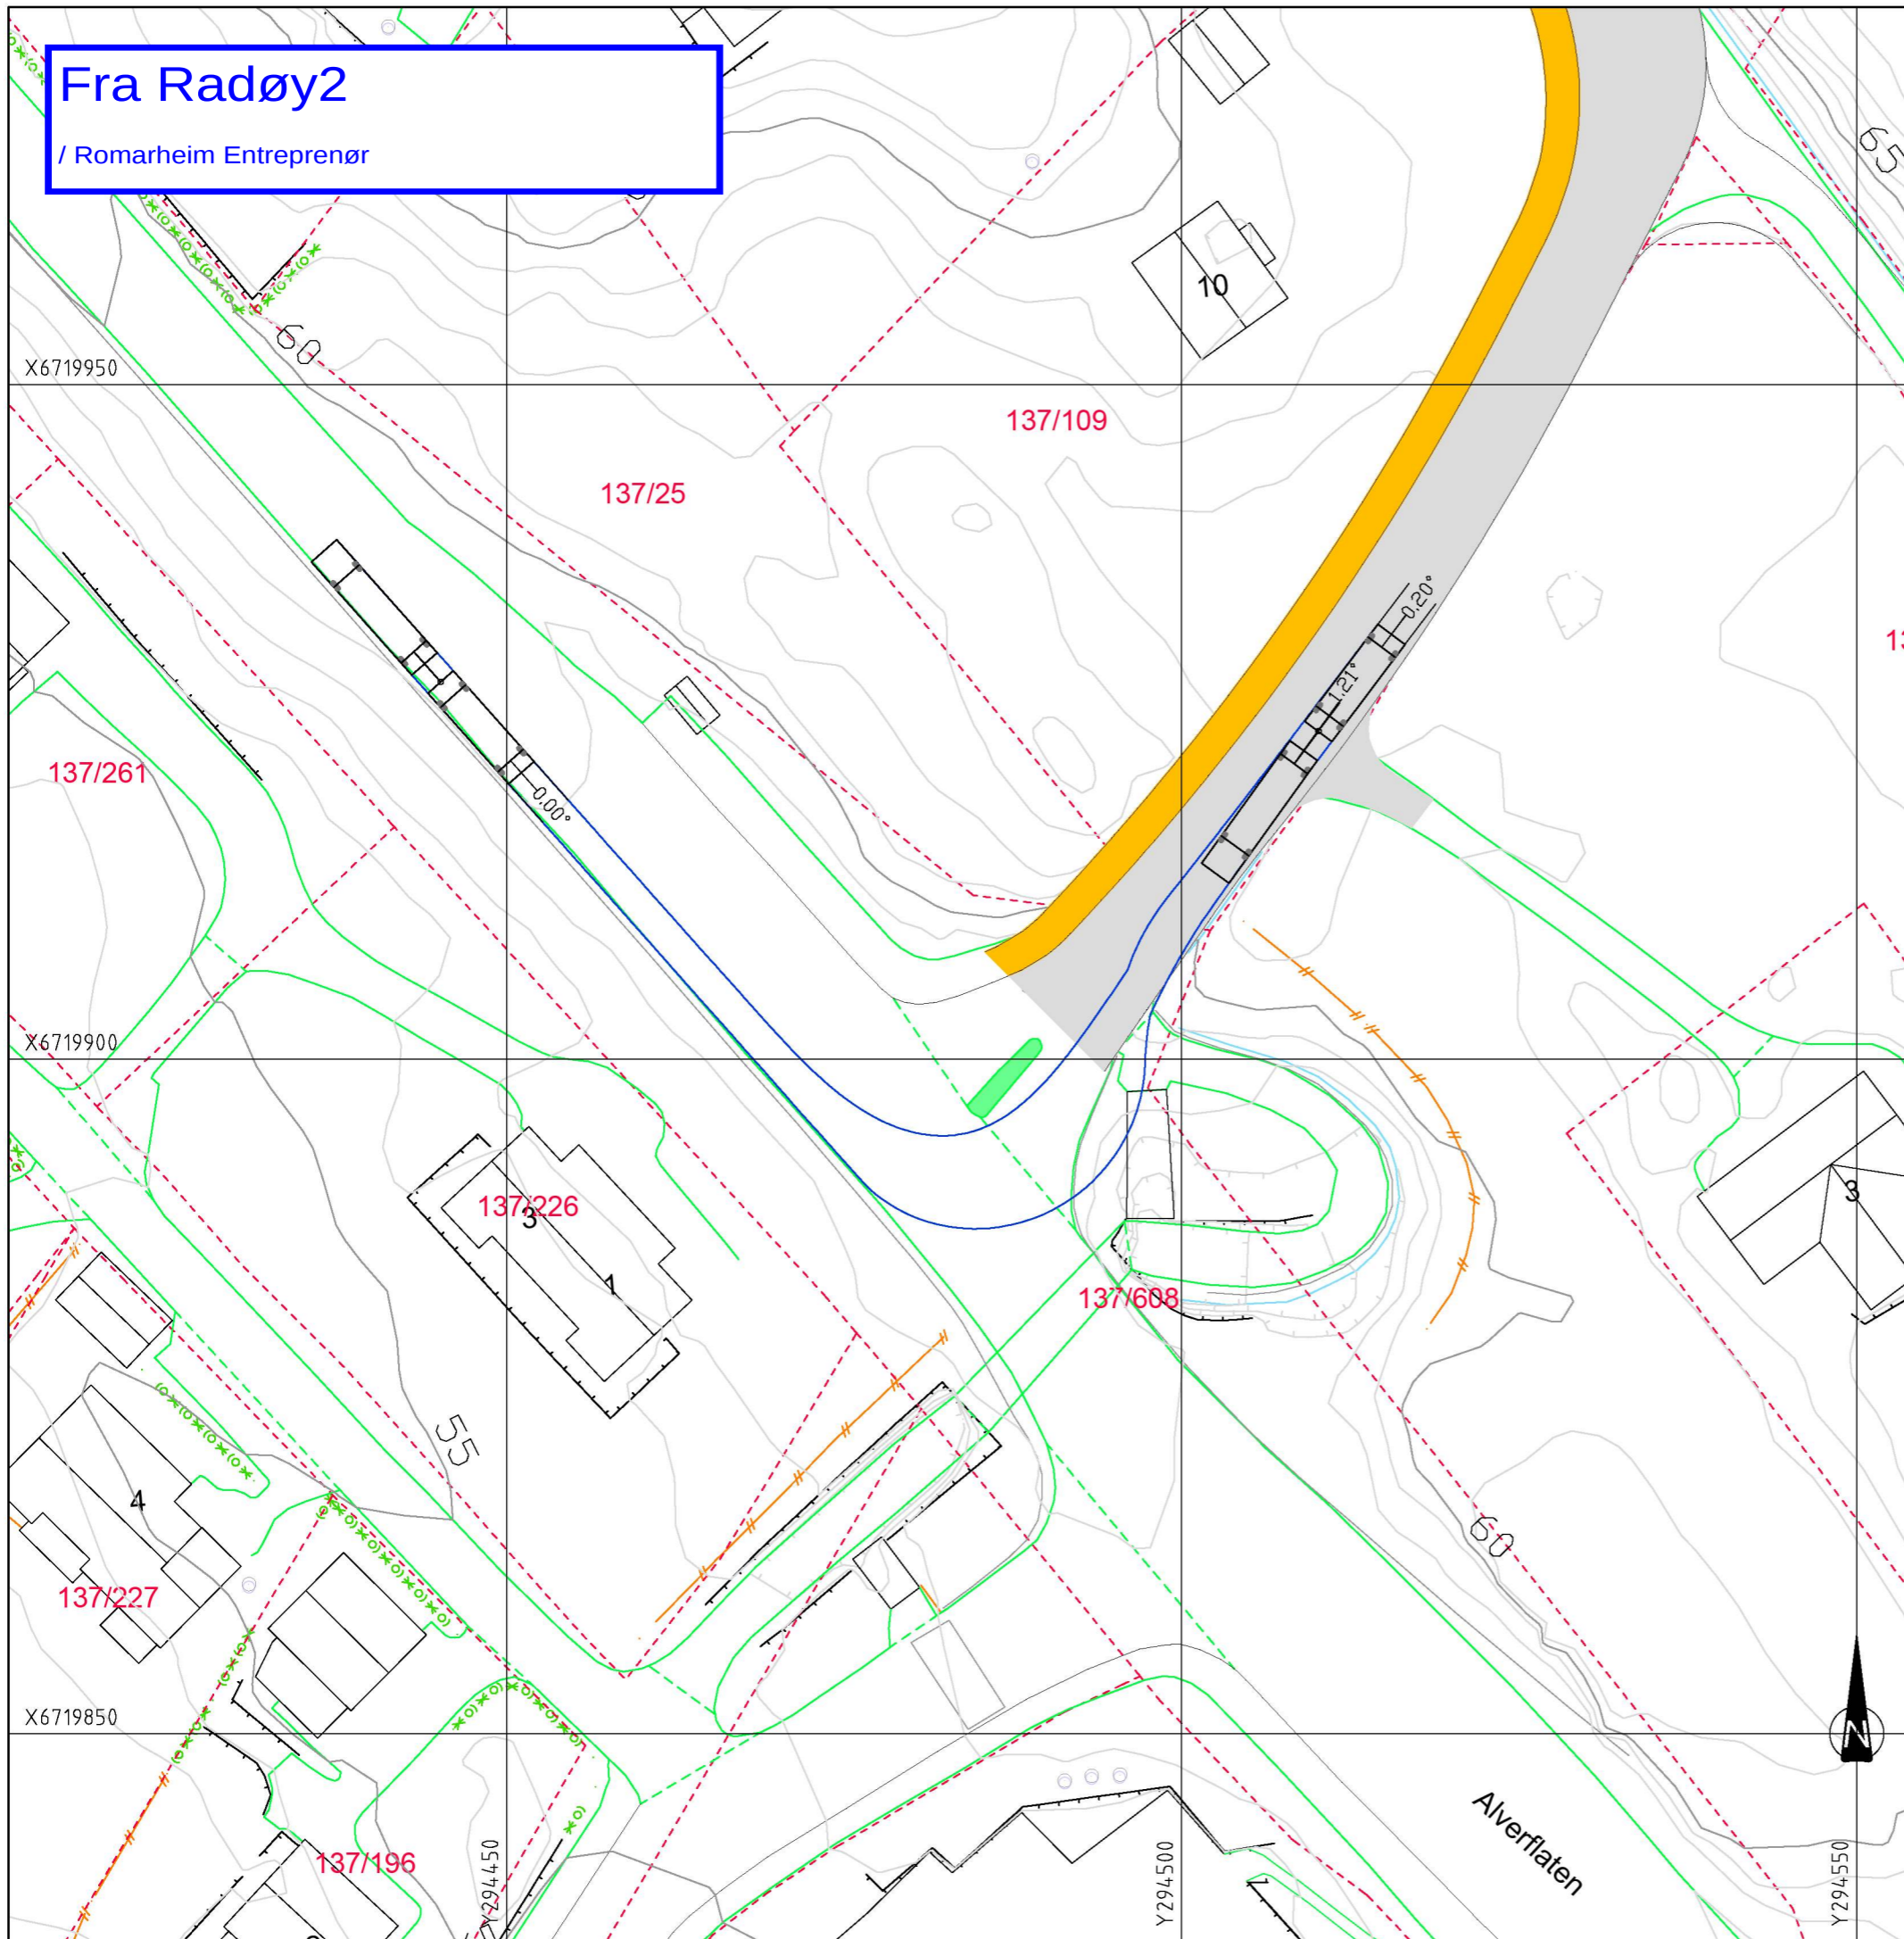

## Dimensjonerende kjøretøy

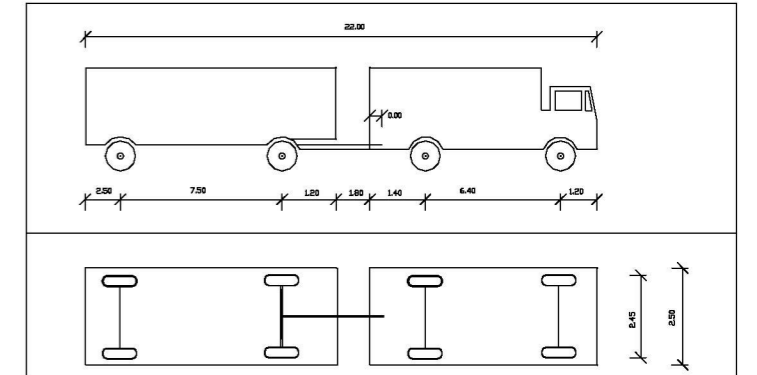






Standardi Norway, Name: VT - Vognvogt, Håndbok 017, 1993, Total length: 22.00(m)

## Sporingskurve 2

Innkjøring fra nordvest. Dimensjonerende kjøretøy kommer utenfor vegkant for å unngå konflikt med trafikkø.


## TEGNFORKLARING

-  Regulert kjørebane
-  Regulert fortau
-  Eksisterende veg
-  Ytterkurve dimensjonerende kjøretøy
-  Trafikkø


Rev.	Dato	Sign.	Revisjonen gjelder		
Oppdragsgiver			Bilig og Eiendom AS/Romarheim AS		
Prosjekt			Tegn.	Kontr.	Godkj.
Alverflaten. Boligfelt og næringsområde			HF	THF	THF
Sporingskurve 2			Dato: 28.10.20		
			Målestokk: 1:500/A3		
haugen VVA			Prosjektnr. 18059		
Kanalveien 5 5068 Bergen Tlf. 55 59 82 60 e-post: post@haugenvva.no			Tegningsnr. B92		
			Rev.		

Mot Radøy - OK!

/ Romarheim Entreprenør

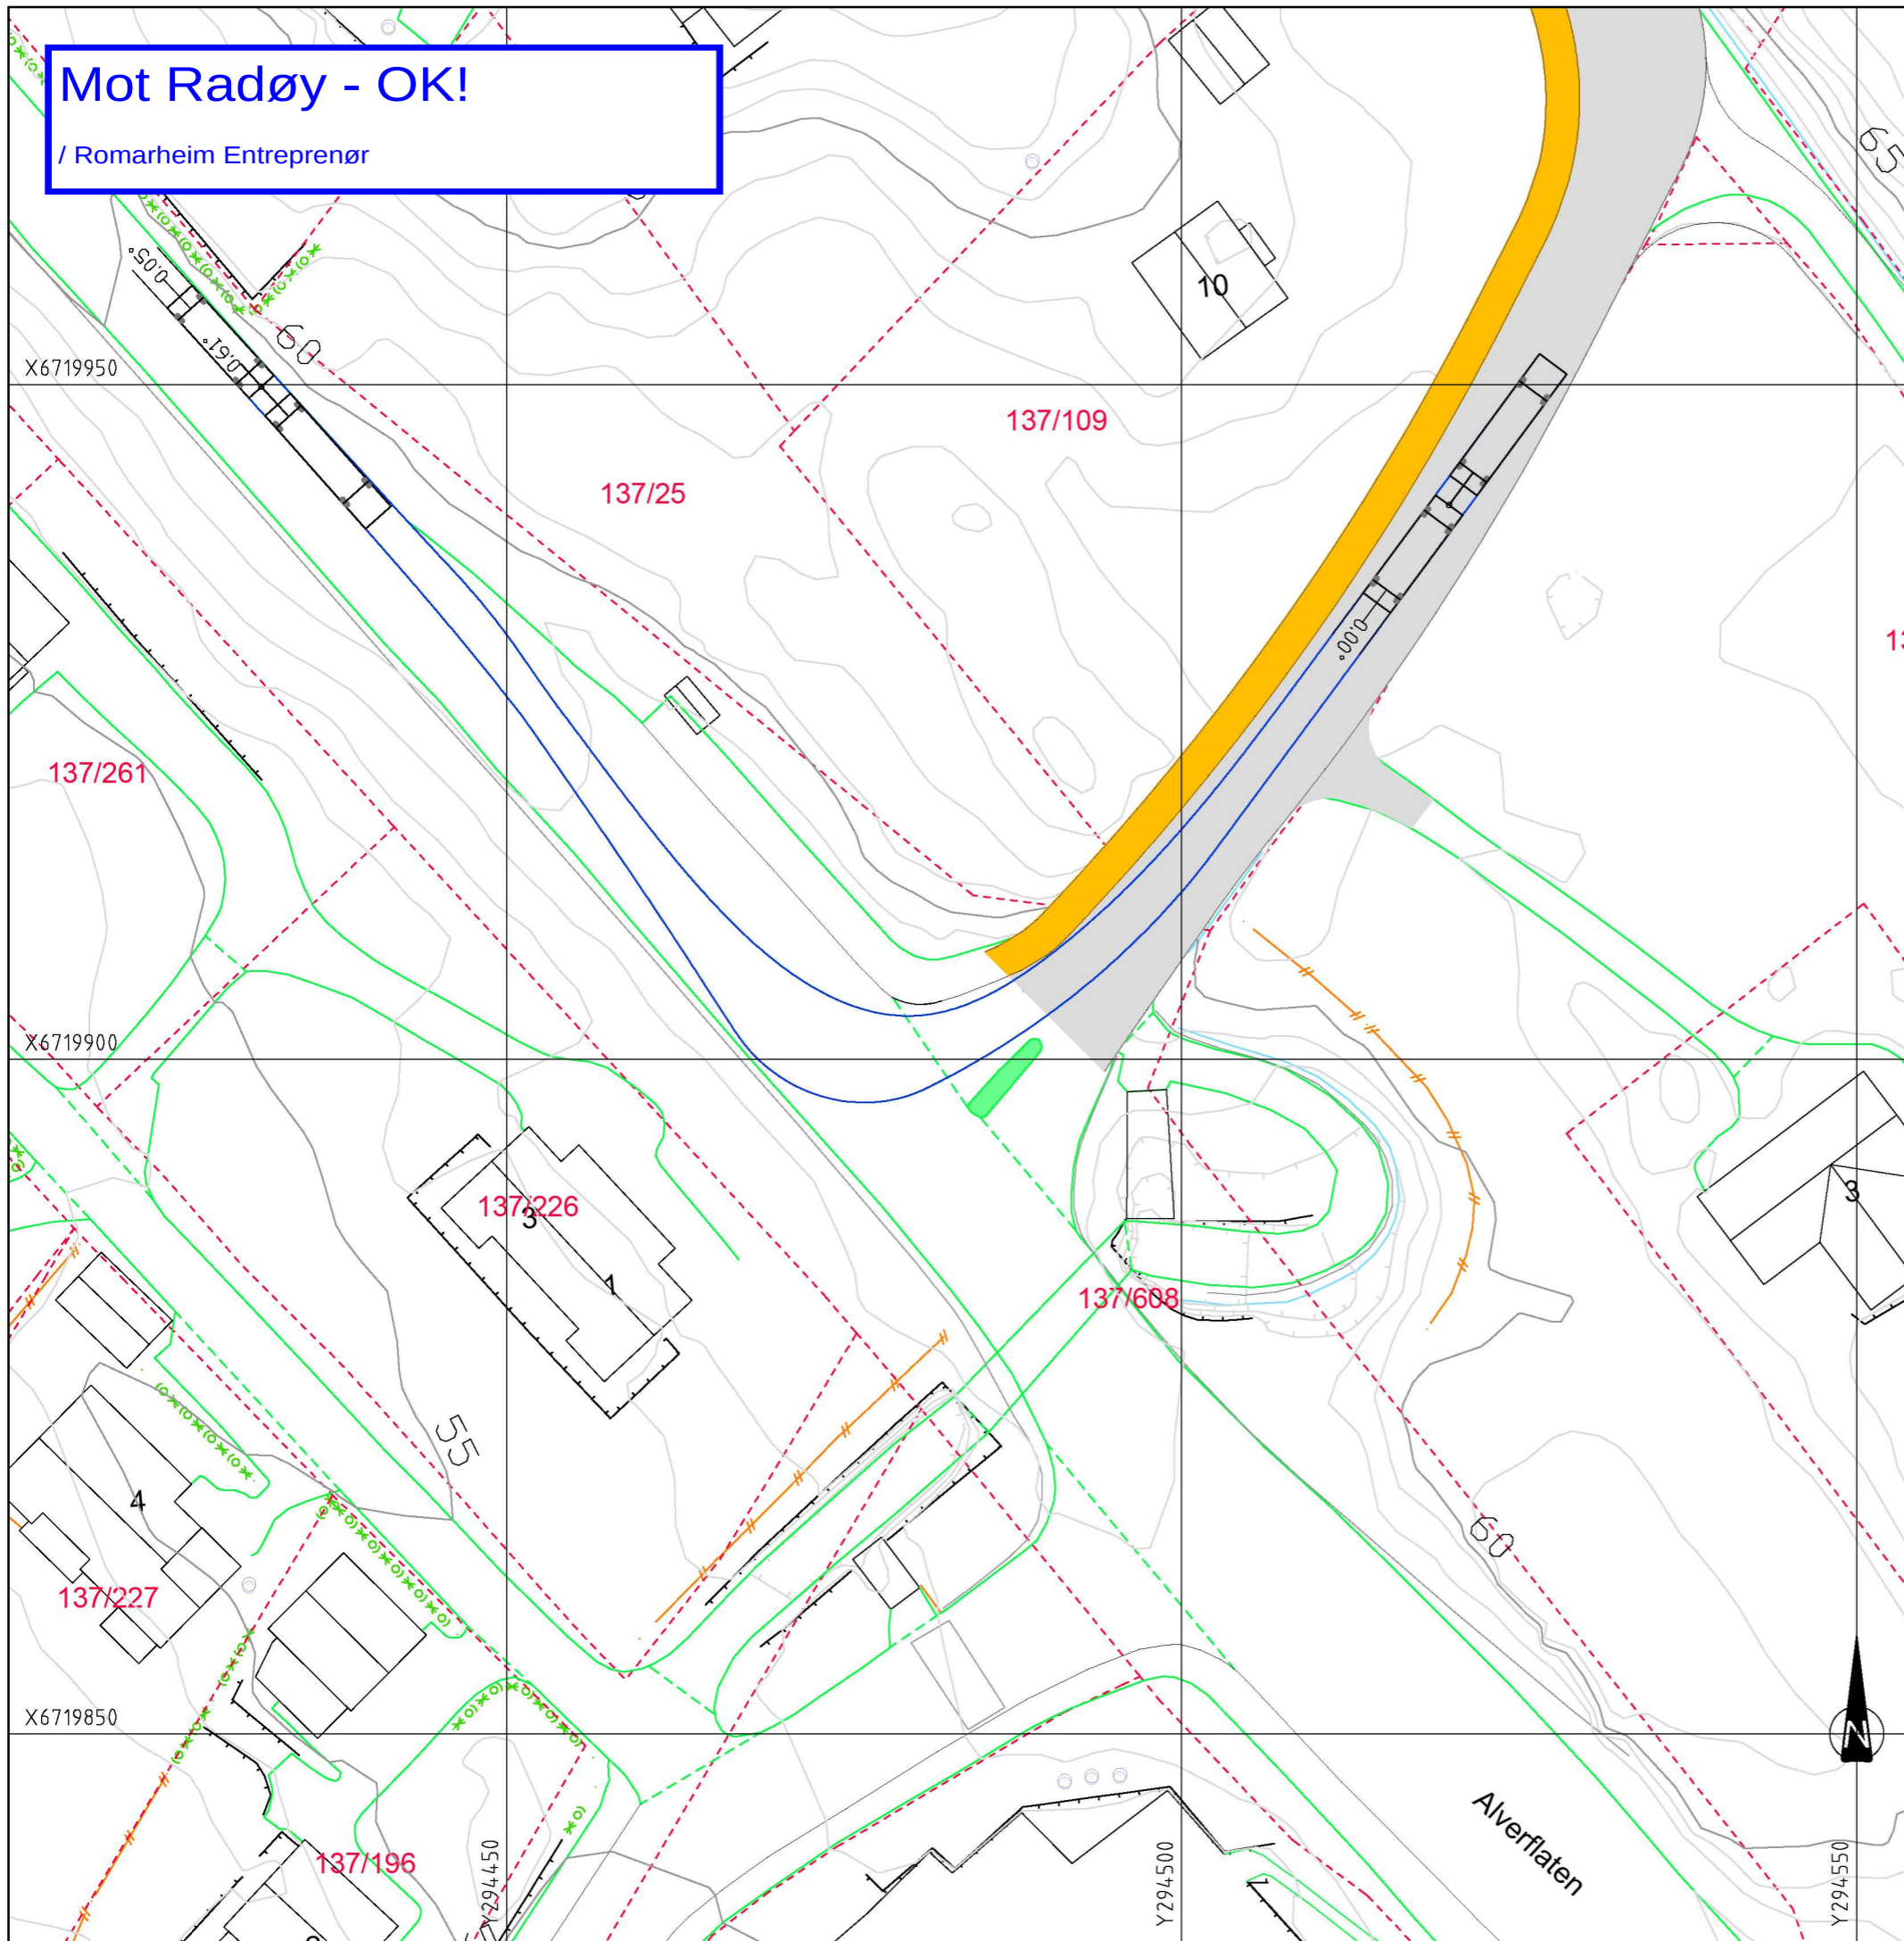

## Dimensjonerende kjøretøy

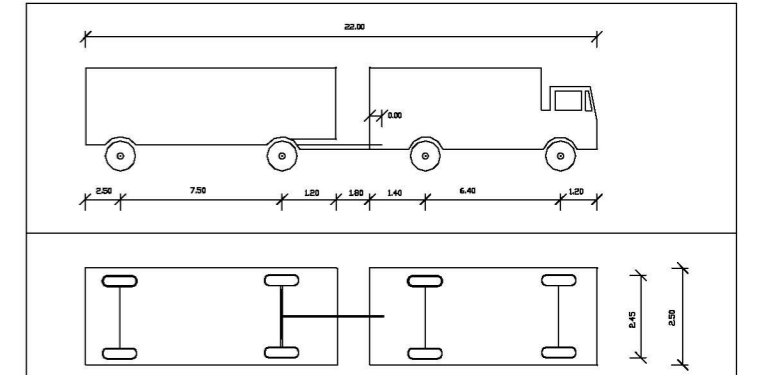






Standard Norway, Name: VT - Vognvogt, Håndbok 017, 1993, Total length: 22.00(m)

## Sporingskurve 3

Utkjøring mot nordvest. Dimensjonerende kjøretøy må benytte motsatt kjørefelt for å unngå konflikt med trafikkø og kjørekant.


## TEGNFORKLARING

-  Regulert kjørebane
-  Regulert fortau
-  Eksisterende veg
-  Ytterkurve dimensjonerende kjøretøy
-  Trafikkø


Rev.	Dato	Sign.	Revisjonen gjelder			
Oppdragsgiver				Tegn.	Kontr.	Godkj.
Bolig og Eiendom AS/Romarheim AS				HF	THF	THF
Prosjekt				Dato: 28.10.20		
Alverflaten. Boligfelt og næringsområde				Målestokk: 1:500/A3		
Sporingskurve 3				Prosjektnr.	18059	
				Tegningsnr.	B93	
Kanalveien 5 5068 Bergen Tlf. 55 59 82 60 e-post: post@haugenvva.no				Rev.		

Fra Knarvik - OK!

/ Romarheim Entreprenør

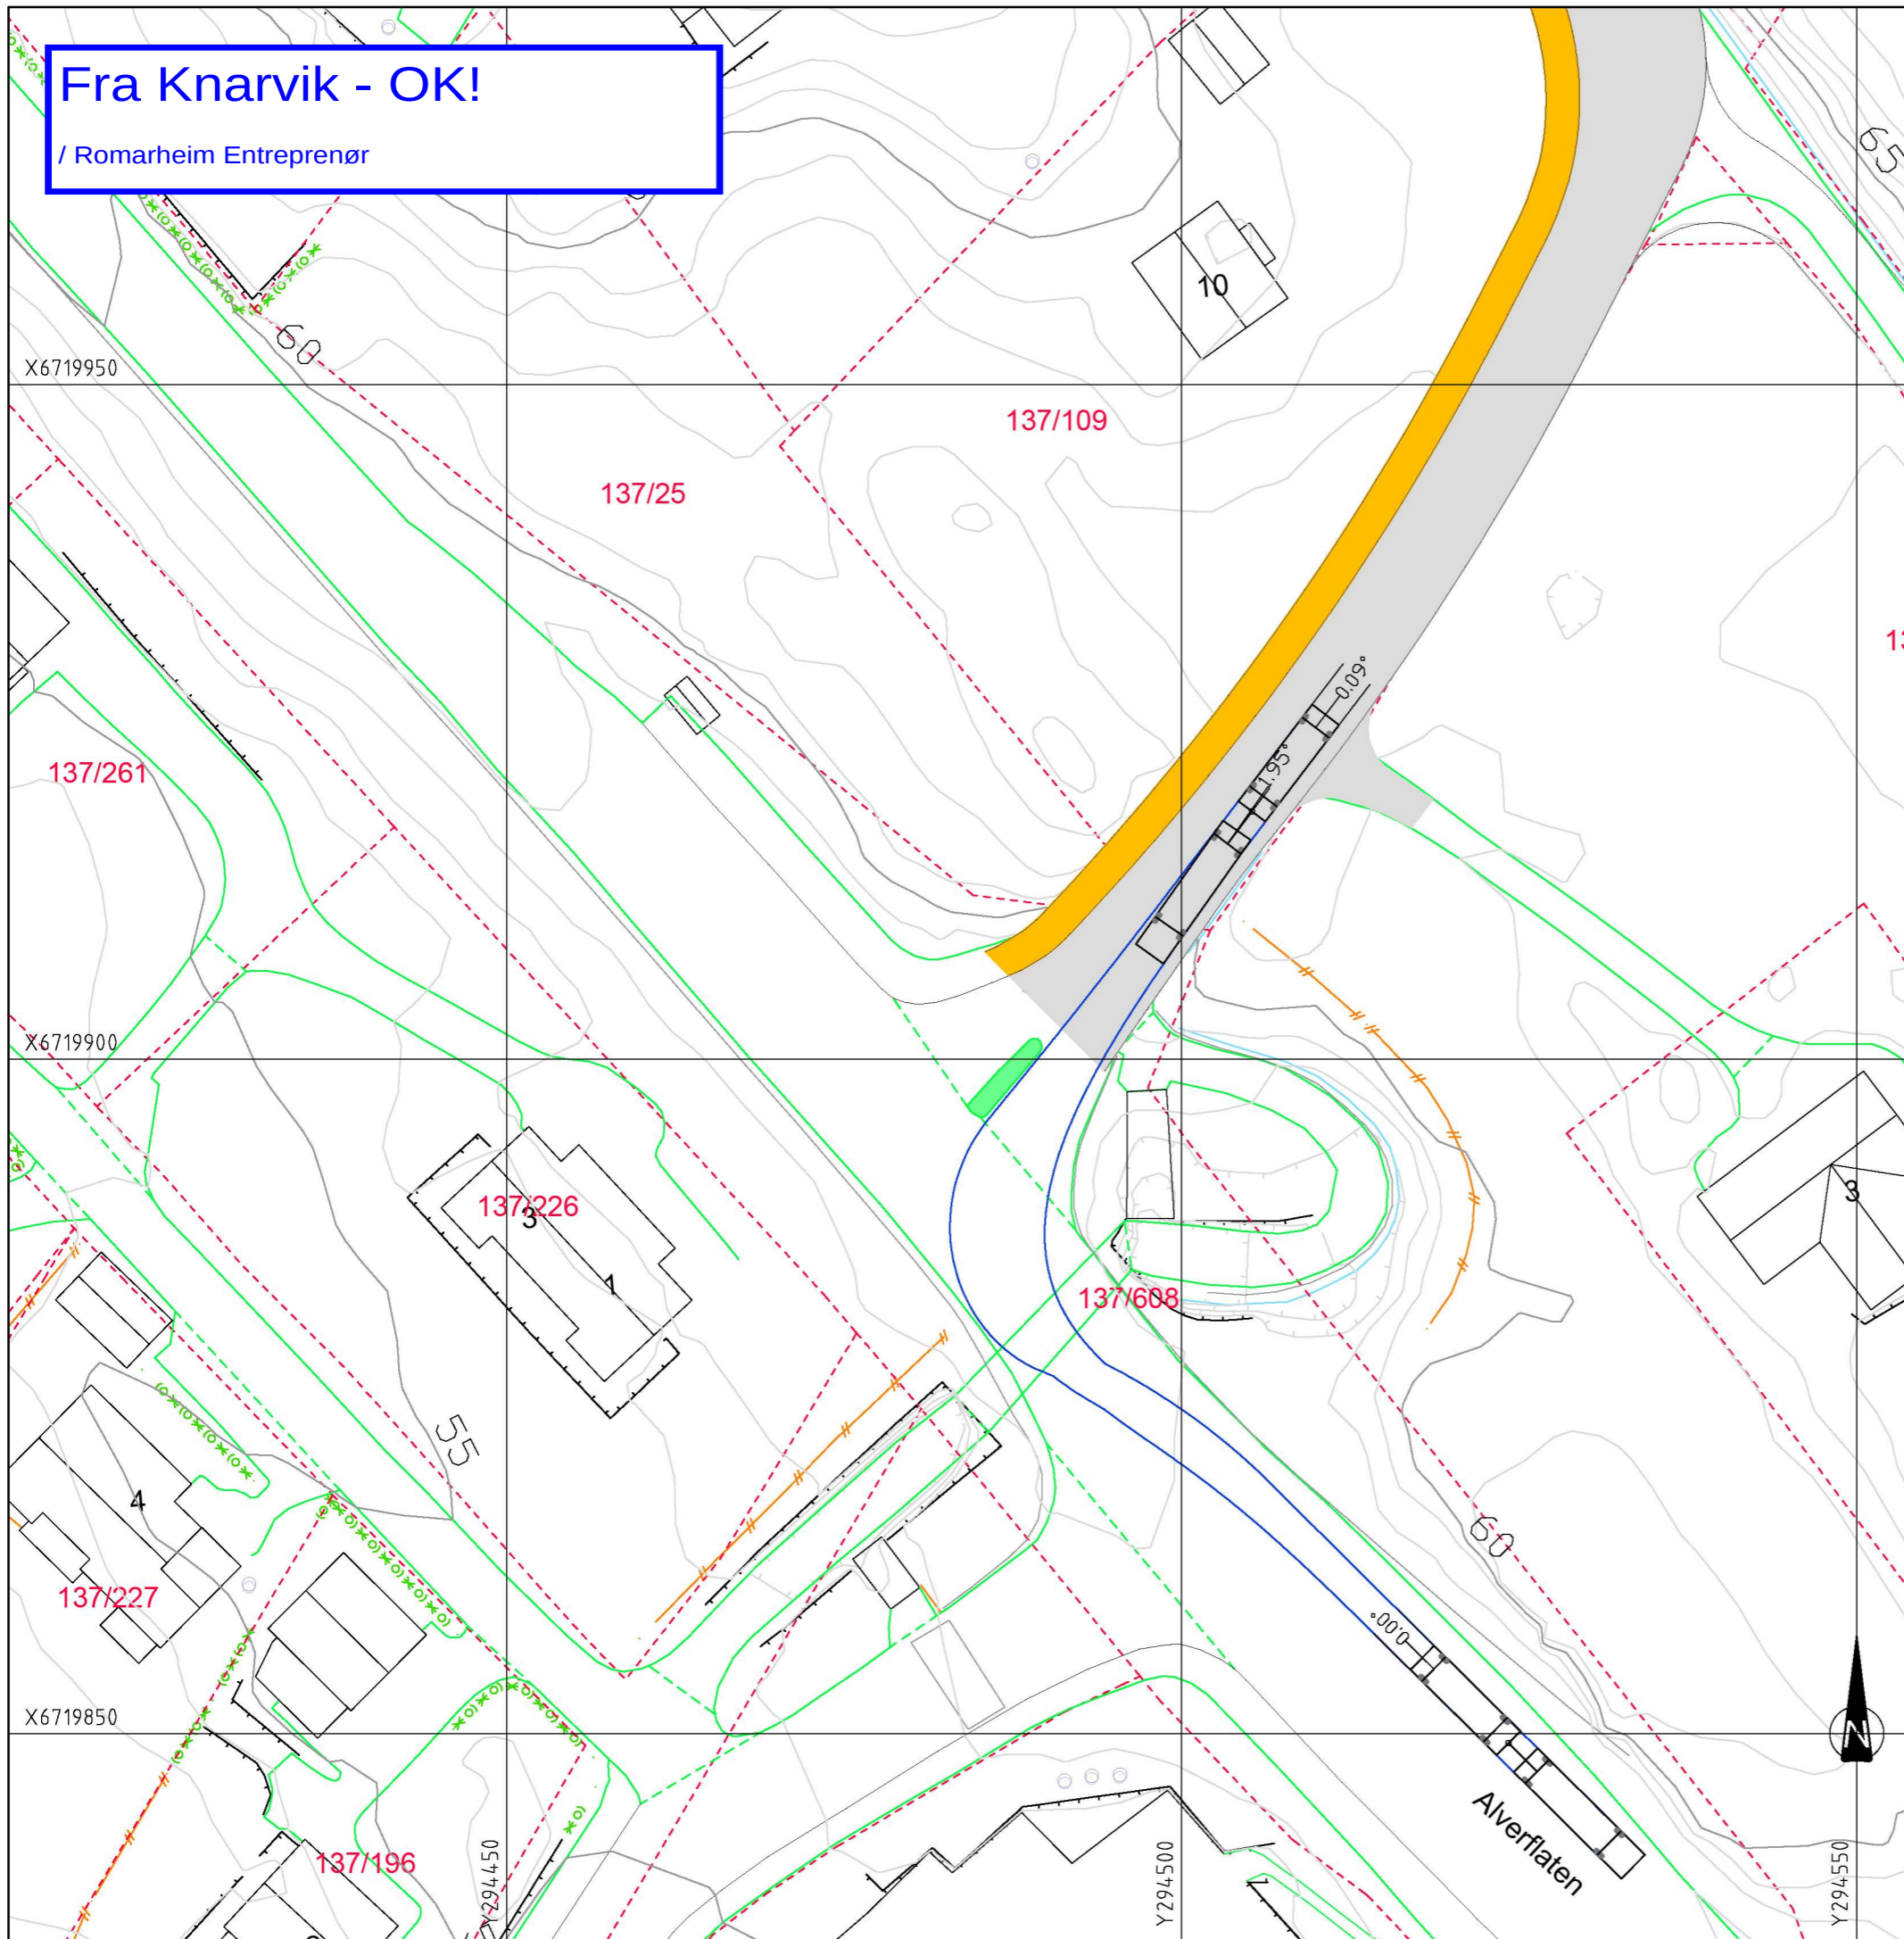

## Dimensjonerende kjøretøy

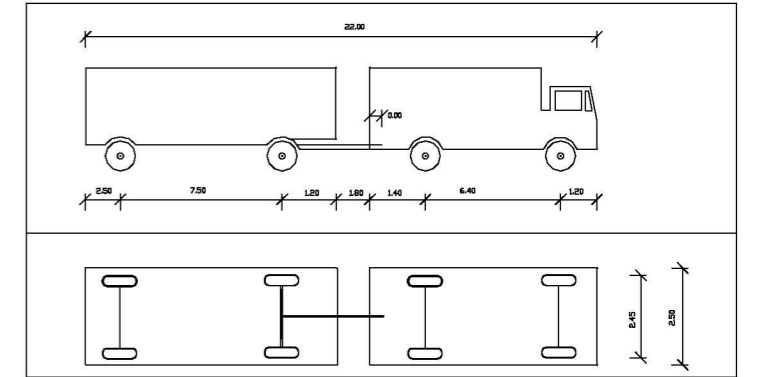






Standardi Norway, Name: VT - Vognvogt, Håndbok 017, 1993, Total length: 22.00(m)

## Sporingskurve 4

Innkjøring fra sørøst. Dimensjonerende kjøretøy må benytte motsatt kjørefelt for å unngå konflikt med trafikkøy og kjørekant.


## TEGNFORKLARING

-  Regulert kjørebane
-  Regulert fortau
-  Eksisterende veg
-  Ytterkurve dimensjonerende kjøretøy
-  Trafikkøy


Rev.	Dato	Sign.	Revisjonen gjelder			
Oppdragsgiver				Tegn.	Kontr.	Godkj.
Bolig og Eiendom AS/Romarheim AS				HF	THF	THF
Prosjekt				Dato: 28.10.20		
Alverflaten. Boligfelt og næringsområde				Målestokk: 1:500/A3		
Sporingskurve 4				Prosjektnr. 18059		
				Tegningsnr. B94		
Kanalveien 5 5068 Bergen Tlf. 55 59 82 60 e-post: post@haugenvva.no				Rev.		

# Mot Knarvik1

/ Romarheim Entreprenør

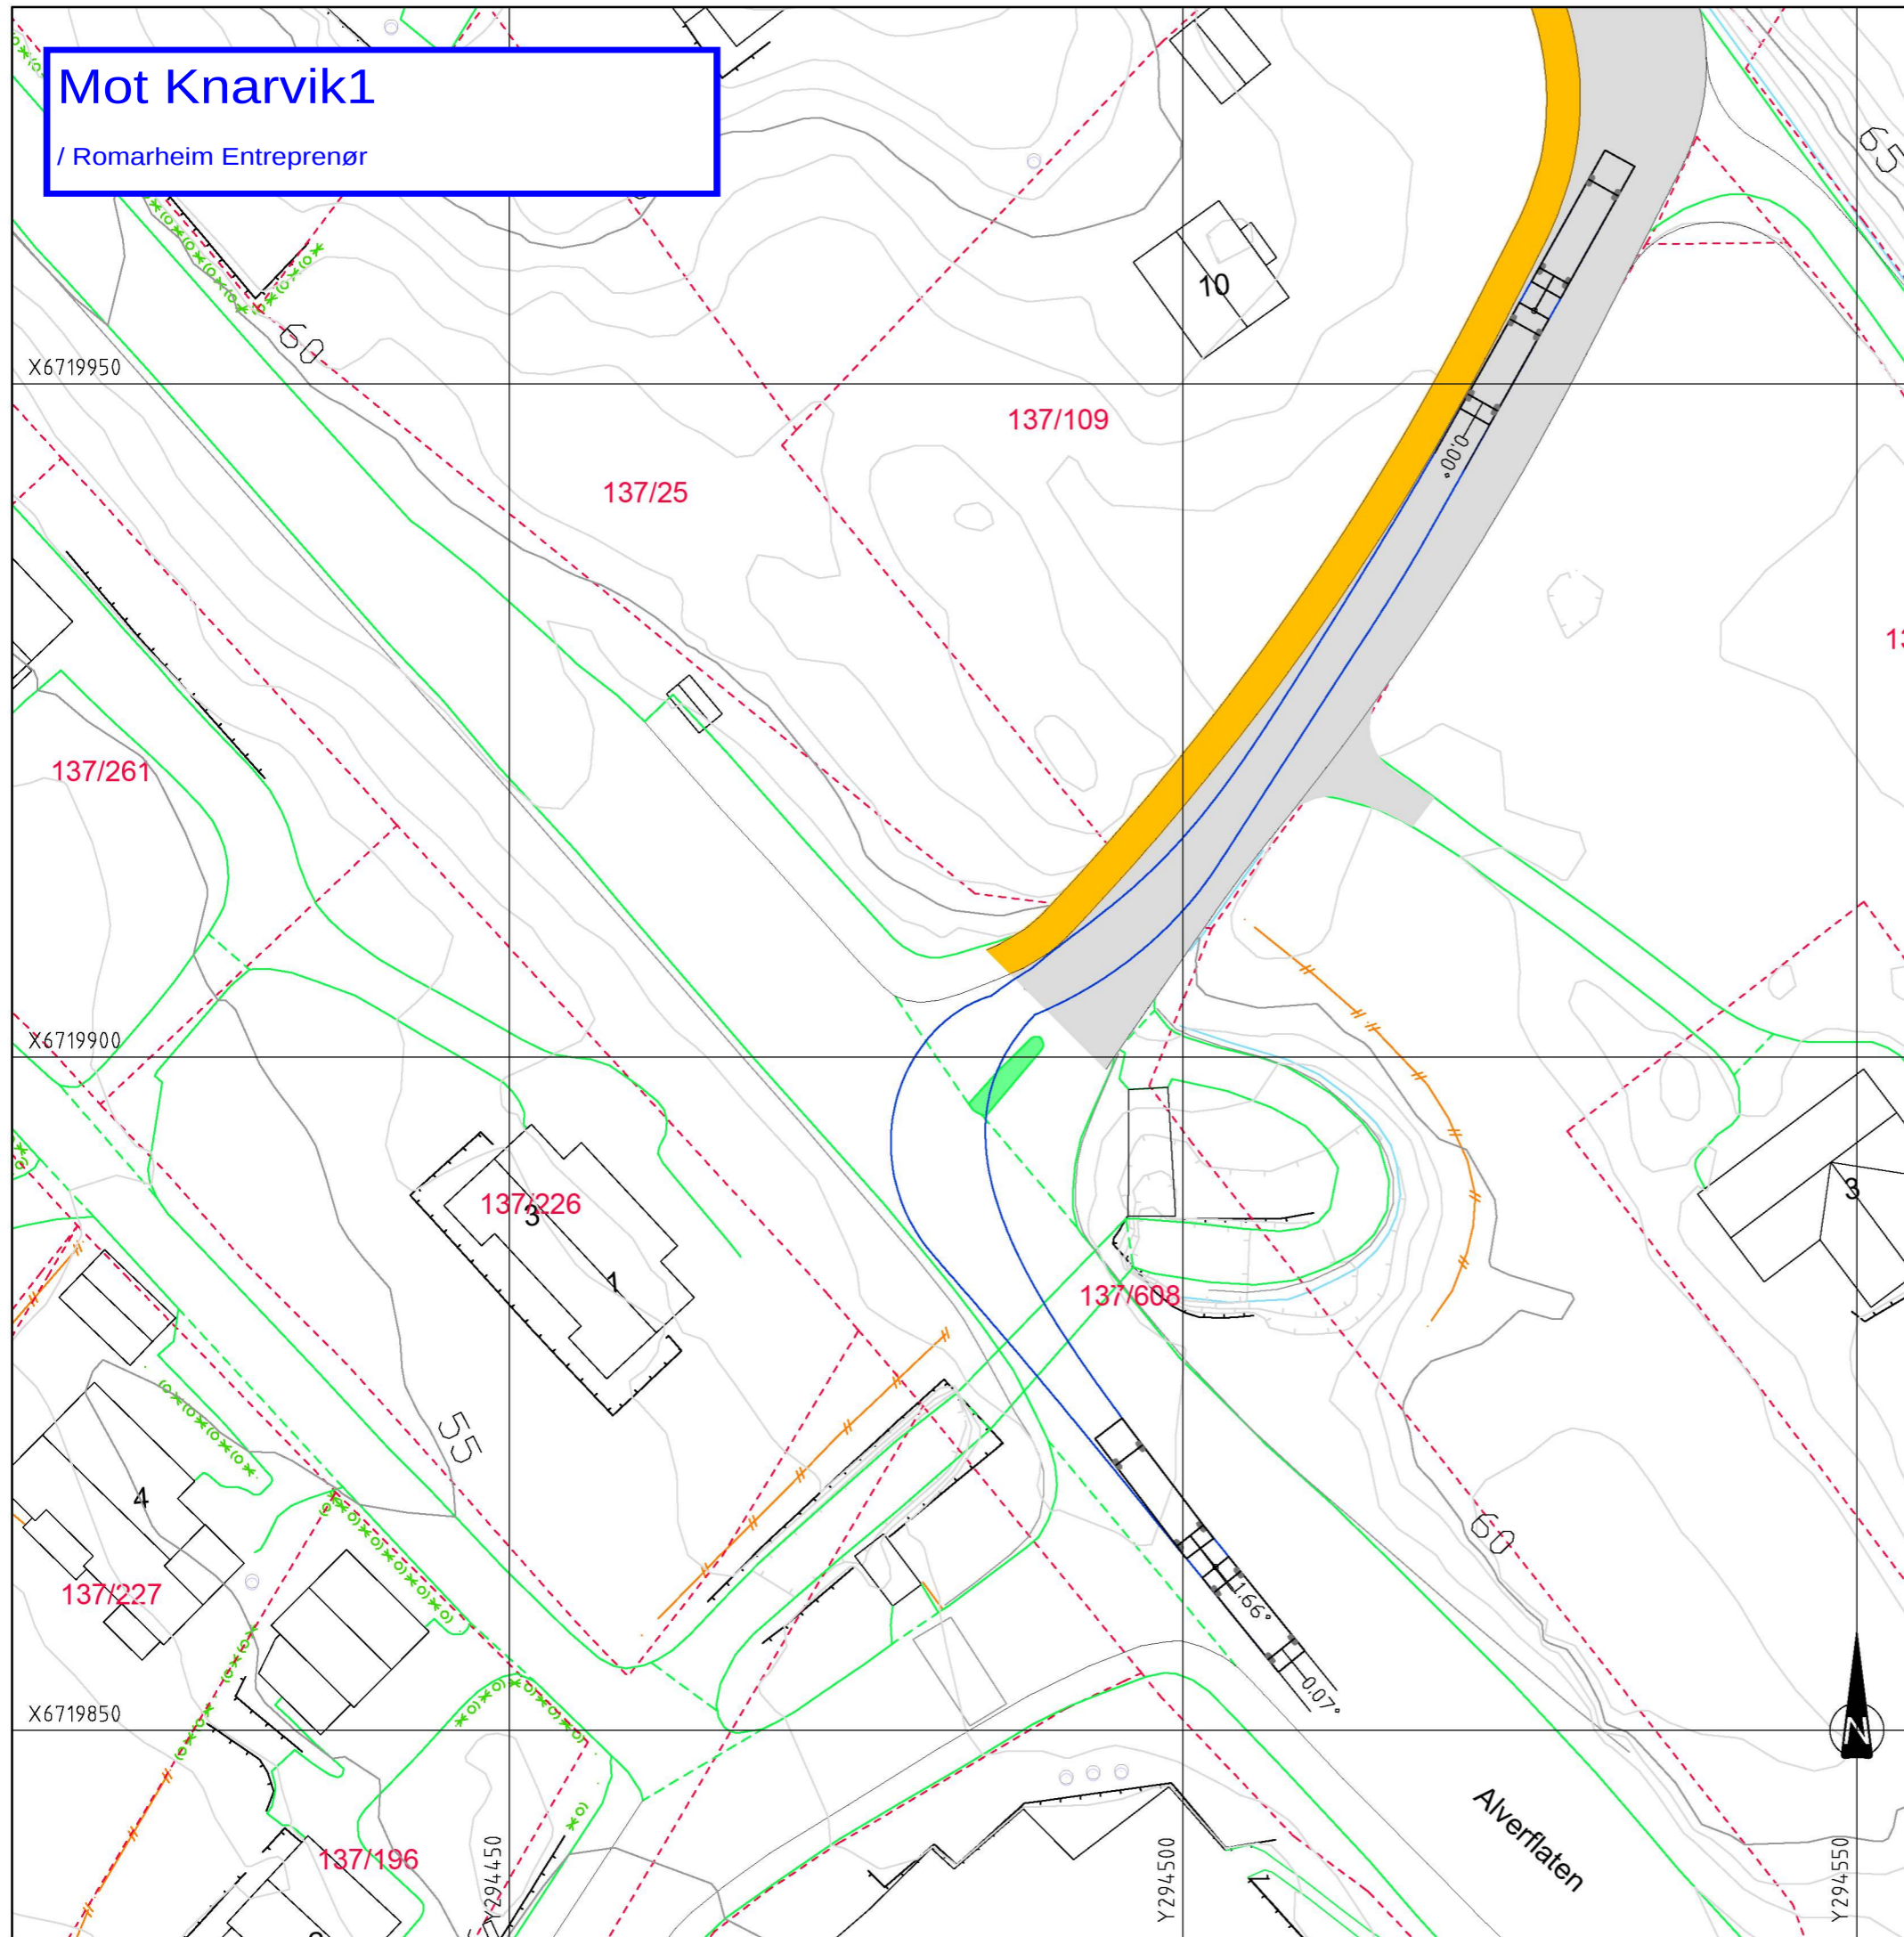

## Dimensjonerende kjøretøy

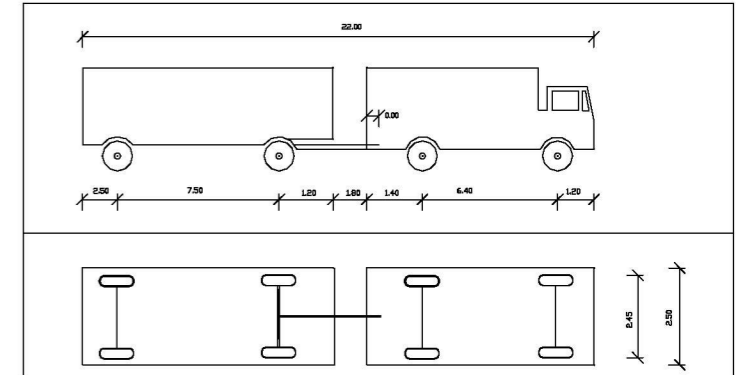






Standardi Norway, Name: VT - Vognvog, Håndbok 017, 1993, Total length: 22.00(m)

## Sporingskurve 5

 Utkjøring mot sørøst. Dimensjonerende kjøretøy kommer i konflikt med trafikkø for å holde seg innenfor vegkant.


## TEGNFORKLARING

-  Regulert kjørebane
-  Regulert fortau
-  Eksisterende veg
-  Ytterkurve dimensjonerende kjøretøy
-  Trafikkø


Rev.	Dato	Sign.	Revisjonen gjelder			
Oppdragsgiver				Tegn.	Kontr.	Godkj.
Bolig og Eiendom AS/Romarheim AS				HF	THF	THF
Prosjekt				Dato: 28.10.20		
Alverflaten. Boligfelt og næringsområde				Målestokk: 1:500/A3		
Sporingskurve 5				Prosjektnr. 18059		
				Tegningsnr. B95		
Kanalveien 5 5068 Bergen Tlf. 55 59 82 60 e-post: post@haugenvva.no				Rev.		

# Mot Knarvik2

/ Romarheim Entreprenør

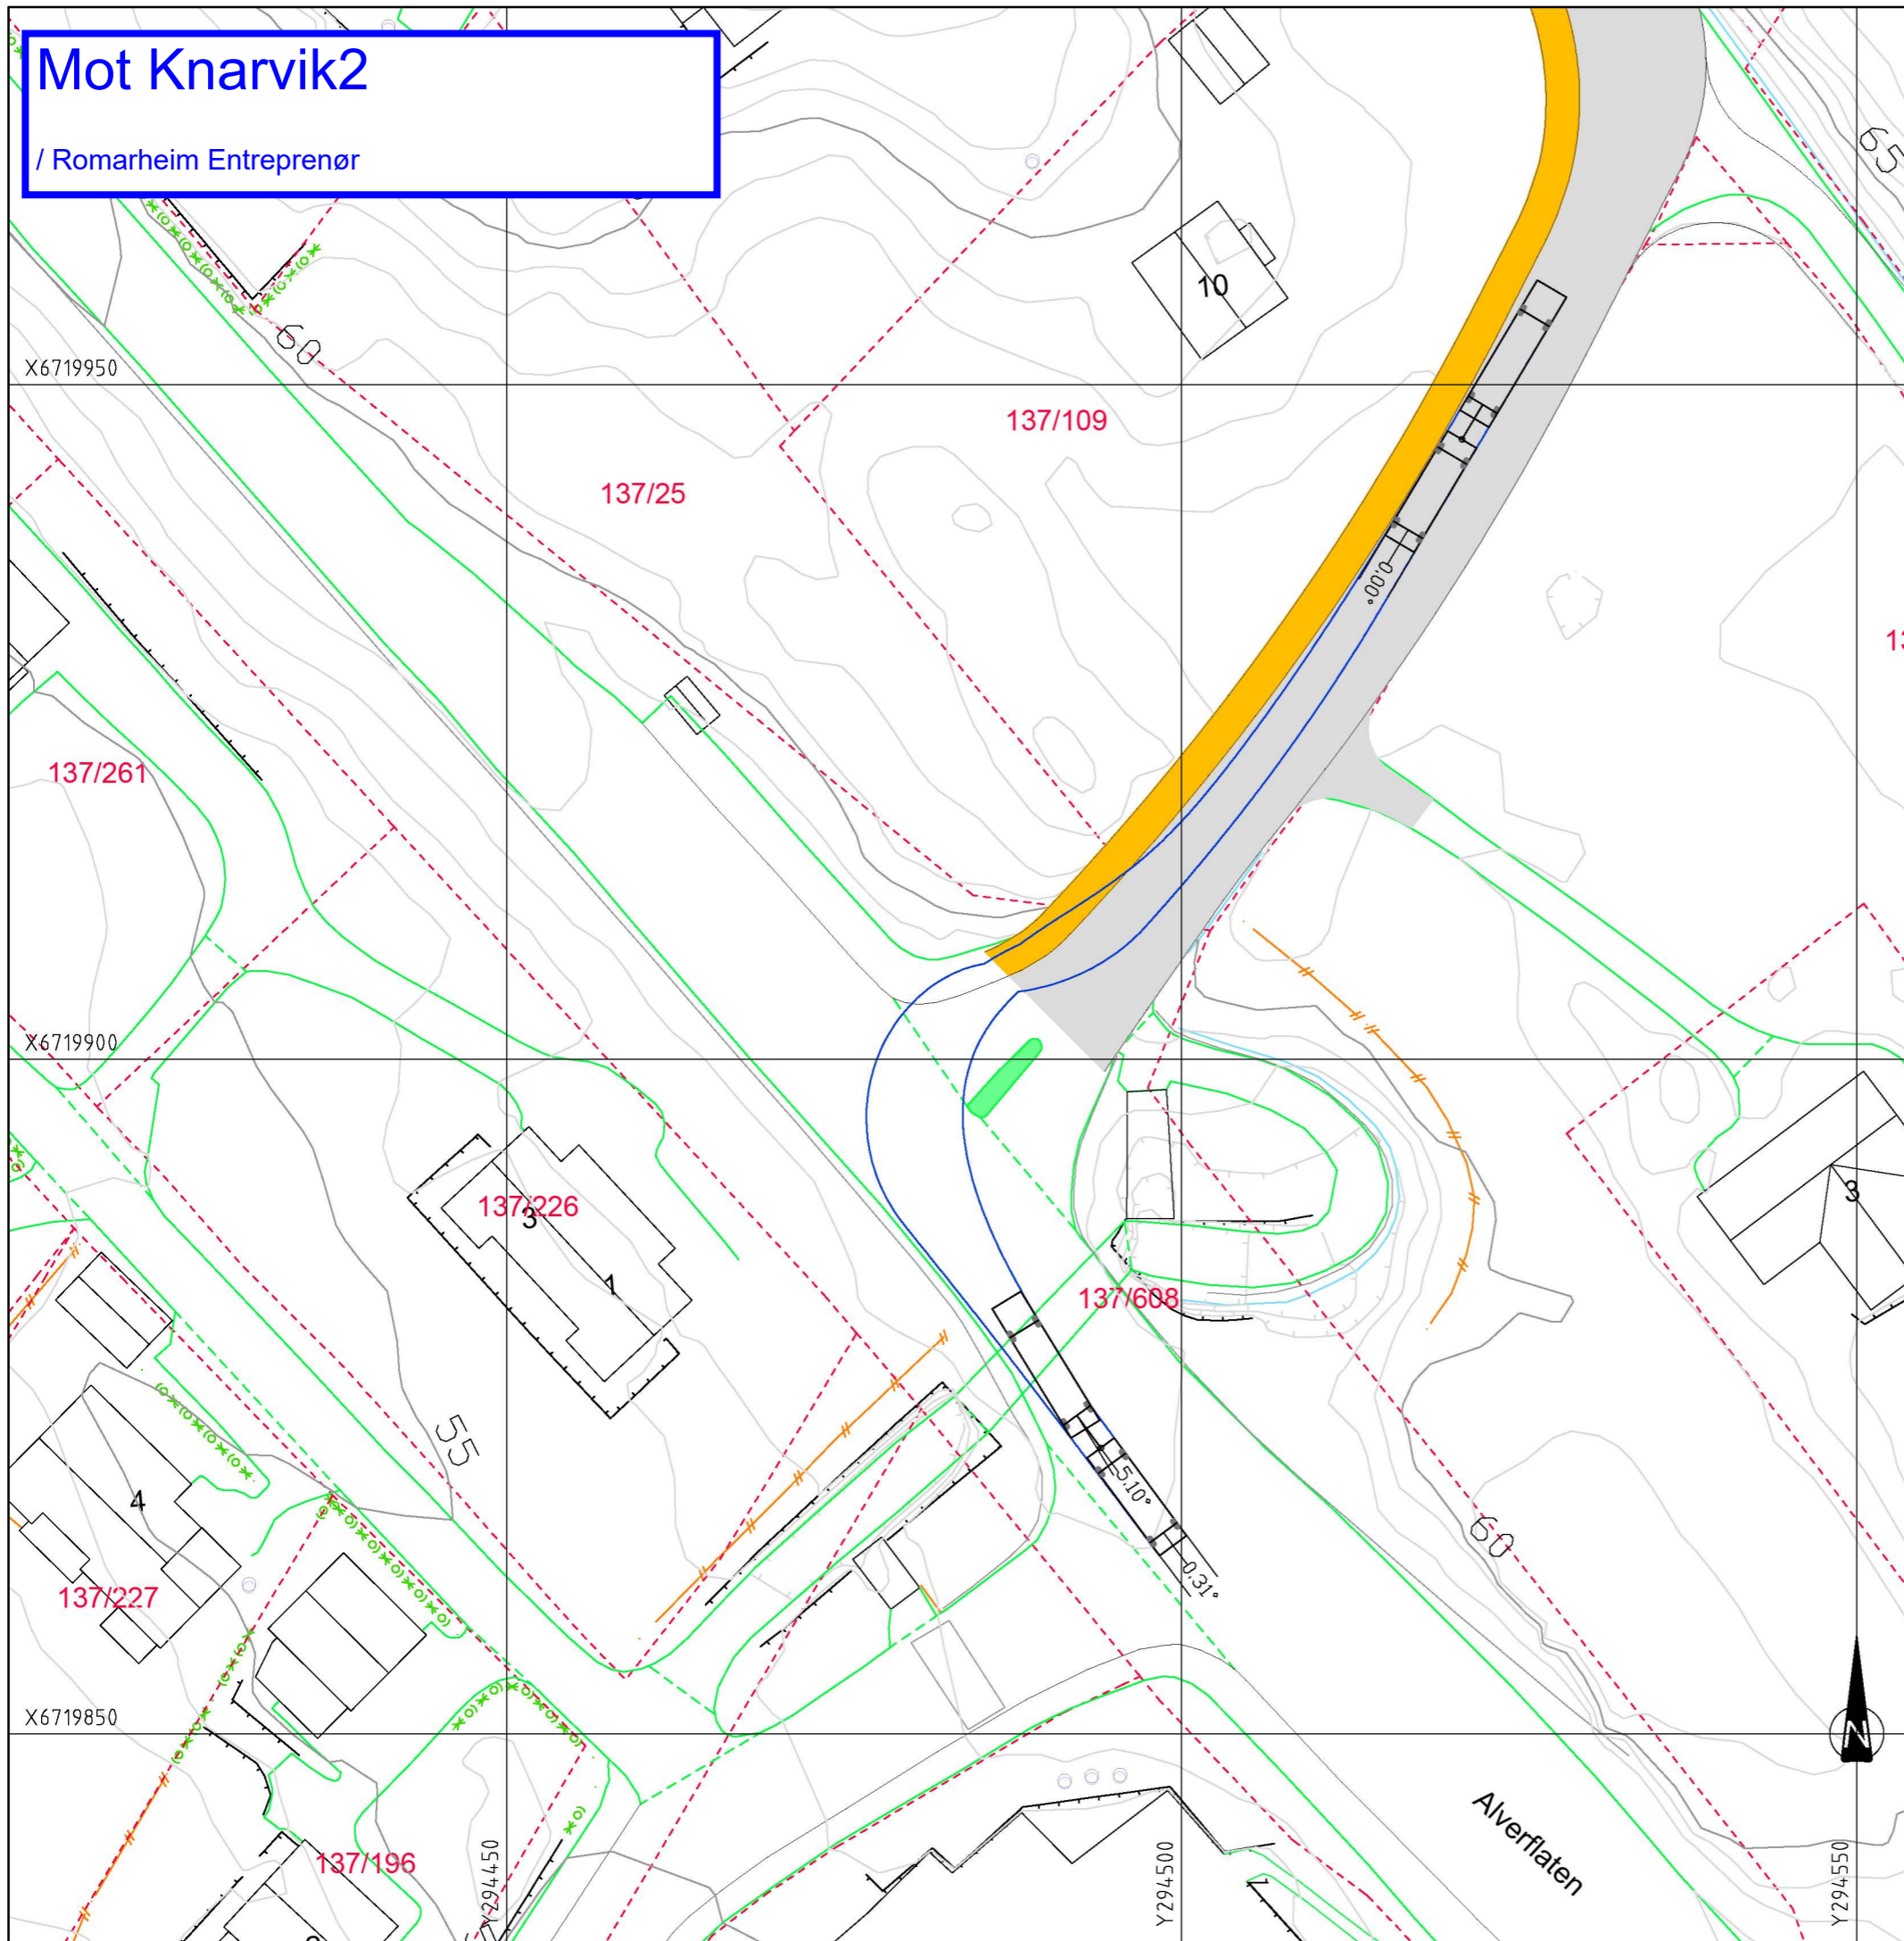

## Dimensjonerende kjøretøy

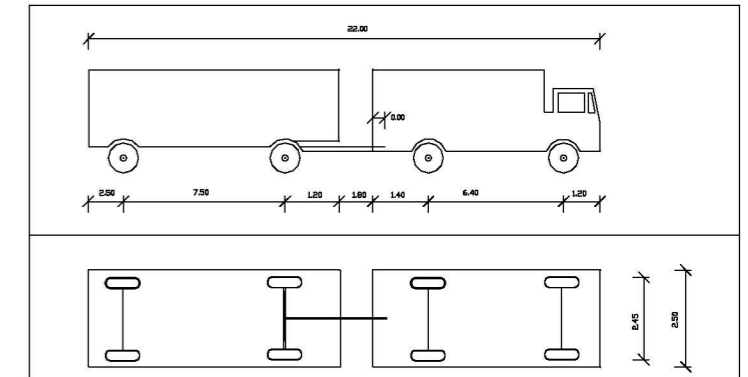






Standardi Norway, Name: VT - Vognvog, Håndbok 017, 1993, Total length: 22.00m

## Sporingskurve 6

Utkjøring mot sørøst. Dimensjonerende kjøretøy kommer utenfor vegkant og må kjøre på fortauet for å unngå konflikt med trafikkøy.

## TEGNFORKLARING

-  Regulert kjørebane
-  Regulert fortau
-  Eksisterende veg
-  Ytterkurve dimensjonerende kjøretøy
-  Trafikkøy

Rev.	Dato	Sign.	Revisjonen gjelder		
Oppdragsgiver			Bolg og Eiendom AS/Romarheim AS		
Prosjekt			Tegn.	Kontr.	Godkj.
Alverflaten. Boligfelt og næringsområde			HF	THF	THF
Sporingskurve 6			Dato: 28.10.20		
			Målestokk: 1:500/A3		
			Prosjektnr. 18059		
			Tegningsnr.	Rev.	
			B96		
			Kanalveien 5 5068 Bergen Tlf. 55 59 82 60 e-post: post@haugenvva.no		