

Kartvedlegg til protokoll for oppmålingsforretning

Alver Kommune

N

Eigedom
414/79

Saks nr
202018453


Oppdragnr

Rekvirent
Ulstein Anne-E Røskeland

Forretningsdato
27/11/2020

Landmålar
Kjell Rune Standal

Målestokk 1:400

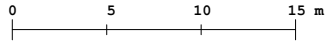

Beskriving/avtalar:

