



# Oversiktskart for 414 / 79

Målestokk 1:1 000  
EUREF89 UTM Sone 32

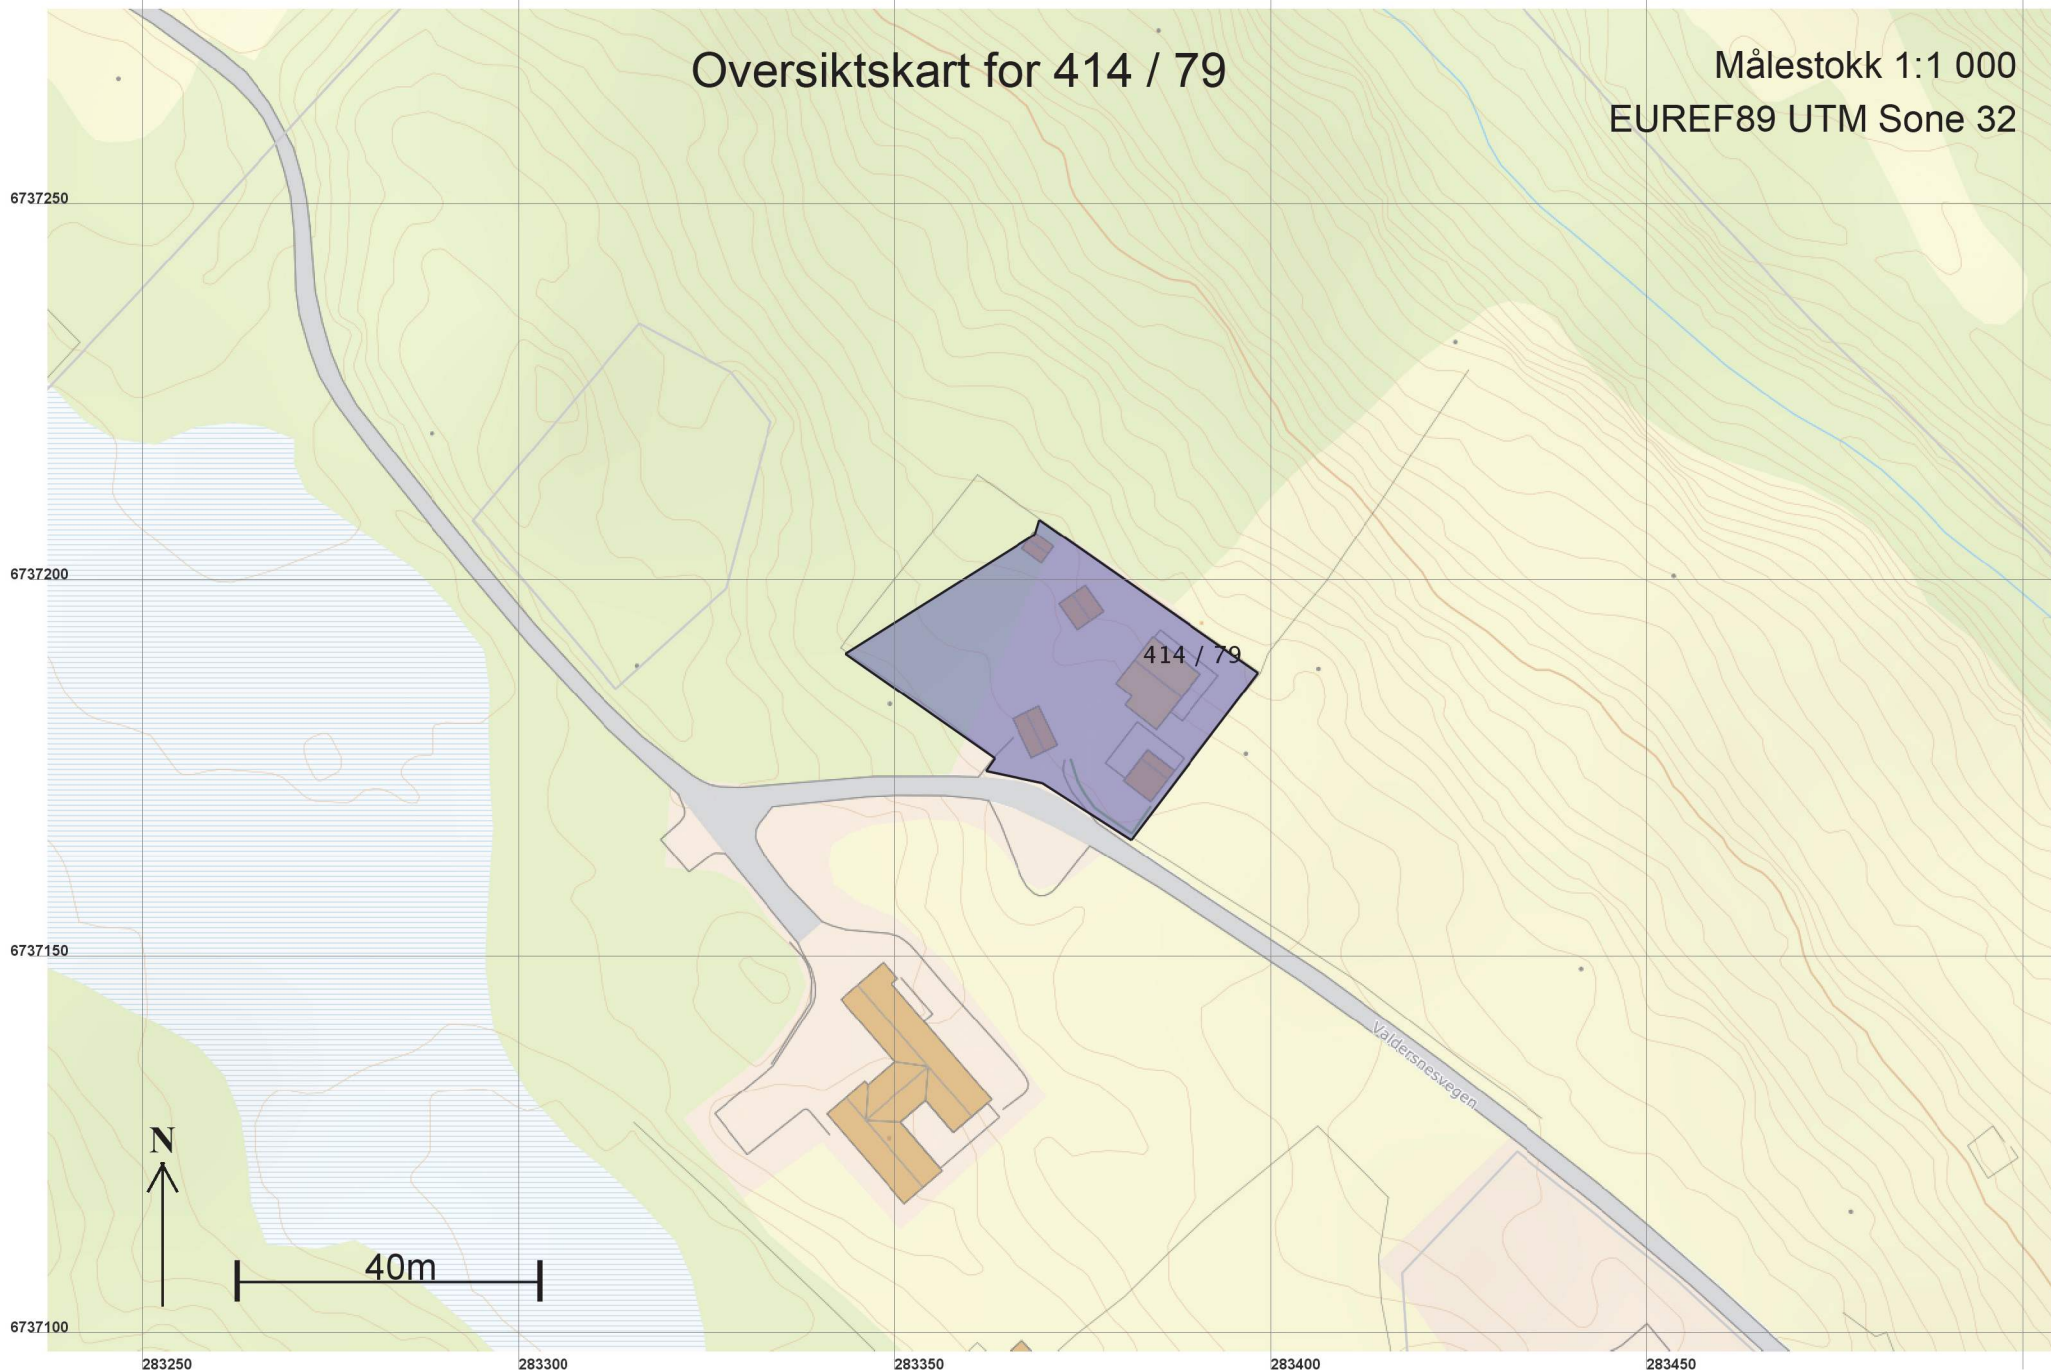

# Teig 1 (Hovedteig) 414 / 79

Målestokk 1:500  
EUREF89 UTM Sone 32

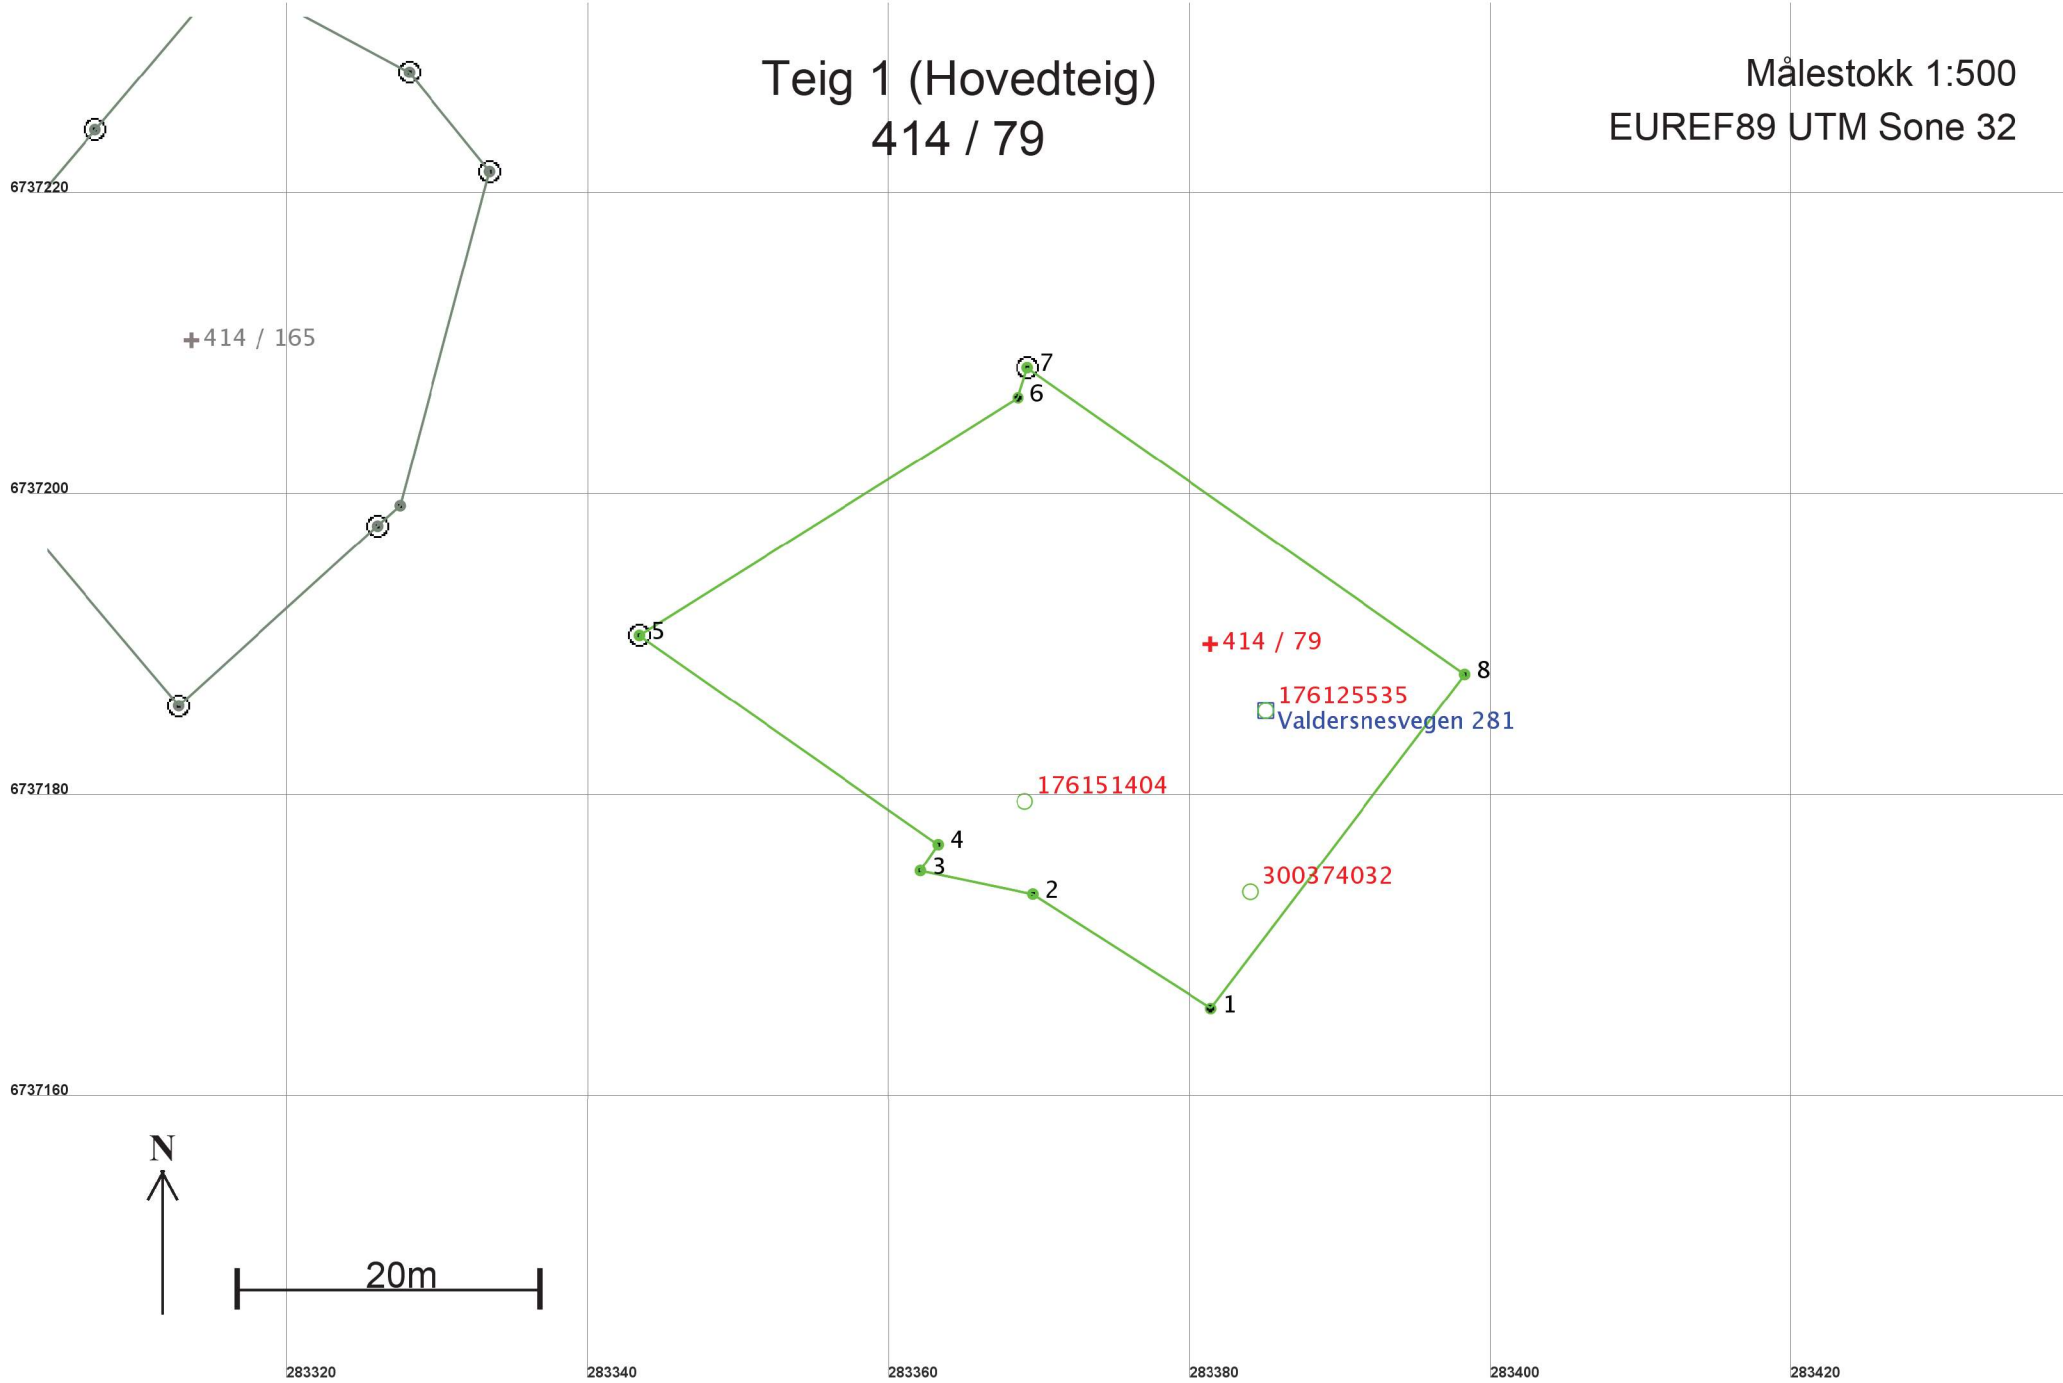

## Areal og koordinater

Areal: 1 150,3

Arealmerknad:

Representasjonspunkt: Koordinatsystem: EUREF89 UTM Sone 32

Nord: 6737190 Øst: 283381

### Grensepunkt / Grenselinje

### Ytre avgrensing

Løpenr	Nord	Øst	Grensemerke nedsatt i / Lengde	Grensepunkttype / Hjelpelinjetype	Målemetode	Nøyaktighet	Radius
1	6737166,26	283381,37	Ikke spesifisert 14,02	Gjerdestolpe Ikke hjelpelinje	96 GPS kinematisk (Real time kinematic)	10	
2	6737173,83	283369,57	Ikke spesifisert 7,64	Asfaltspiker Ikke hjelpelinje	96 GPS kinematisk (Real time kinematic)	10	
3	6737175,39	283362,09	Ikke spesifisert 2,10	Asfaltspiker Ikke hjelpelinje	96 GPS kinematisk (Real time kinematic)	10	
4	6737177,13	283363,27	Ikke spesifisert 24,22	Asfaltspiker Ikke hjelpelinje	96 GPS kinematisk (Real time kinematic)	10	
5	6737191,01	283343,42	Jord 29,70	Offentlig godkjent grensemerke Ikke hjelpelinje	96 GPS kinematisk (Real time kinematic)	10	
6	6737206,81	283368,57	Ikke spesifisert 2,08	Umerket Ikke hjelpelinje	96 GPS kinematisk (Real time kinematic)	10	
7	6737208,80	283369,19	Jord 35,46	Offentlig godkjent grensemerke Ikke hjelpelinje	96 GPS kinematisk (Real time kinematic)	10	
8	6737188,43	283398,21	Mur 27,84	Murhjørne Ikke hjelpelinje	96 GPS kinematisk (Real time kinematic)	10	