

SITUASJONSKART

Gnr/Bnr: 108/601

Adresse:

Eigar/søkar:

Kvalitet :

Målestokk: 1:500

Dato: 22.10.2020




Gjeldande plan : Reguleringsplanen for Lindås prestegard

Planformål : Bygeområde for bustadar B3

Vår referanse:

Sign.

- | | | | |
|--|------------------------|--|------------|
| | Gjerde | | Bolighus |
| | Usikker eigedomsgrense | | Andre bygg |
| | Målt eigedomsgrense | | |

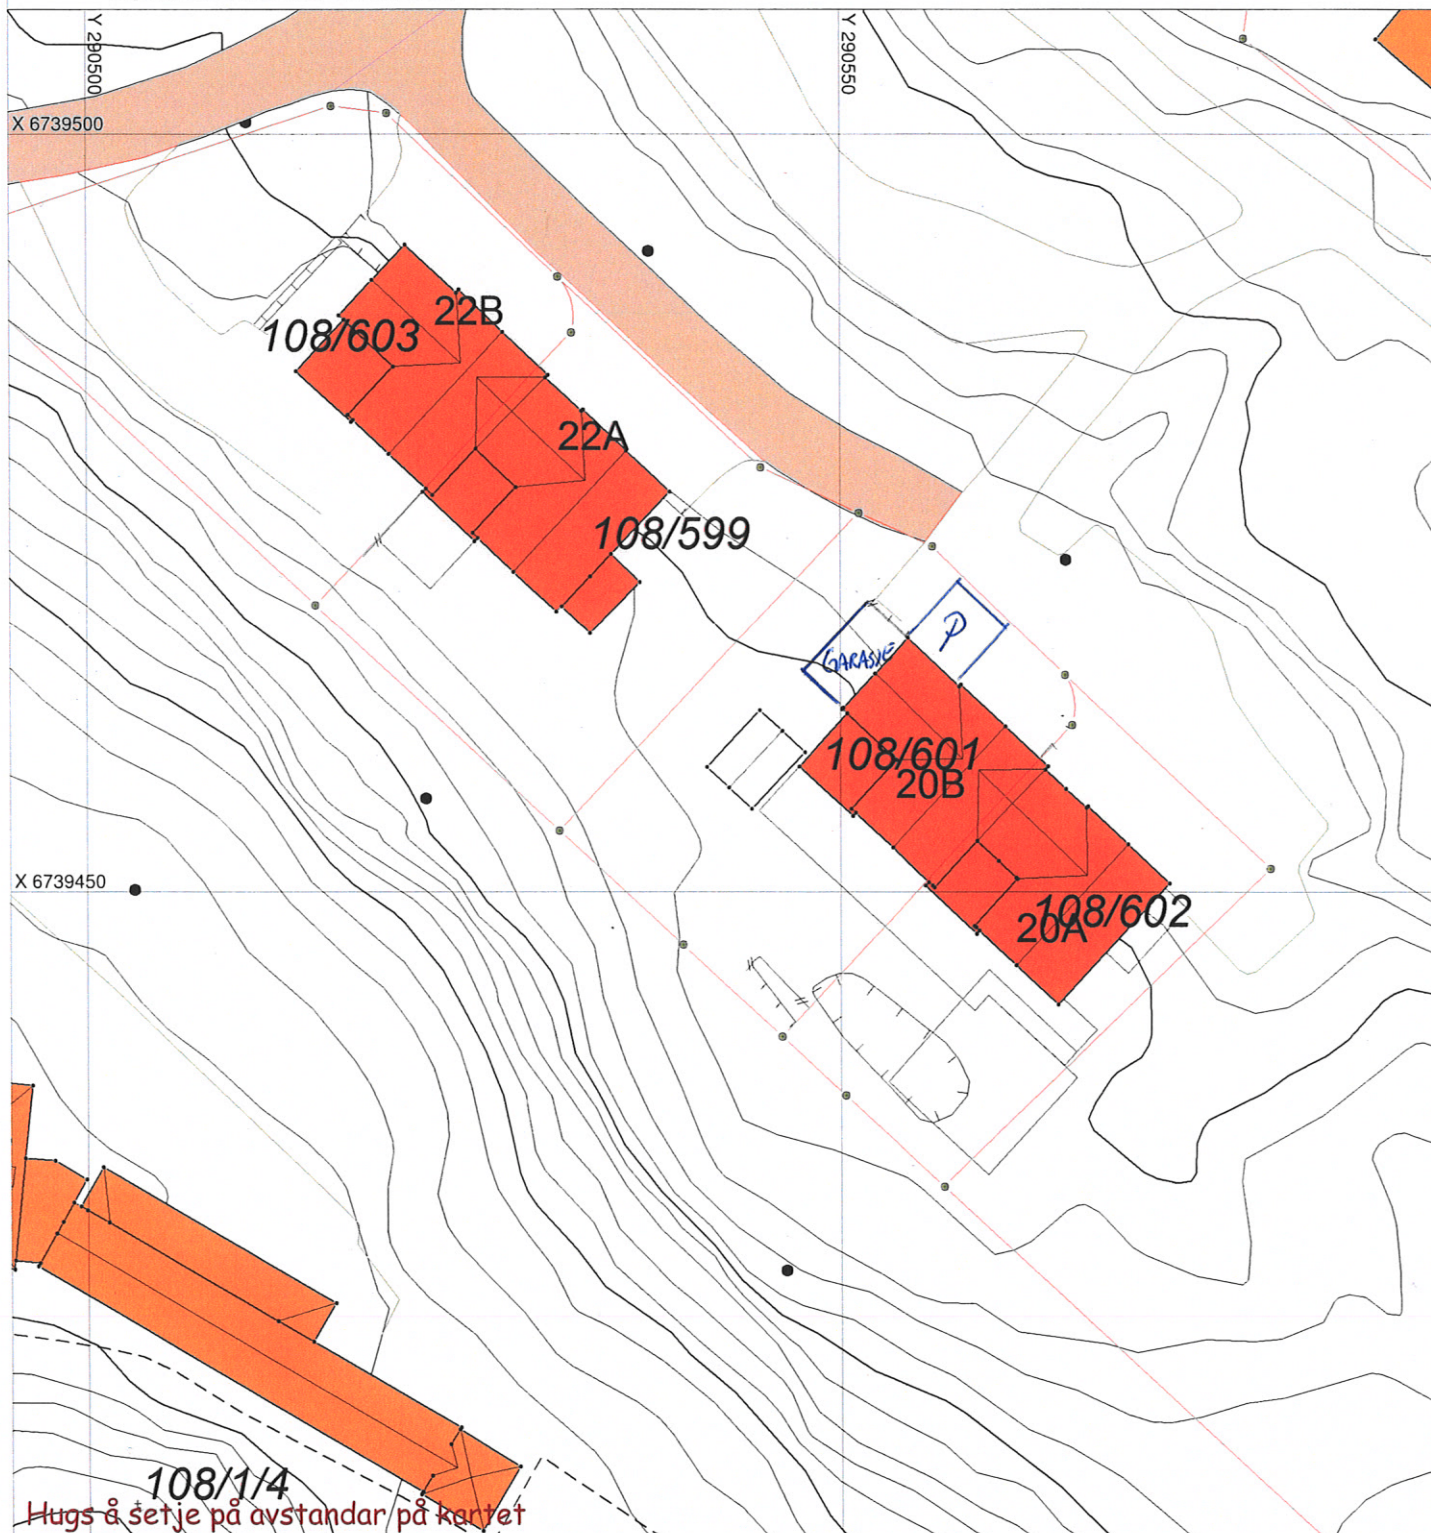

SITUASJONSPLAN



Tiltak

Underskrift Situasjonsplan

Dato