


1 Nord/vest
1 : 100

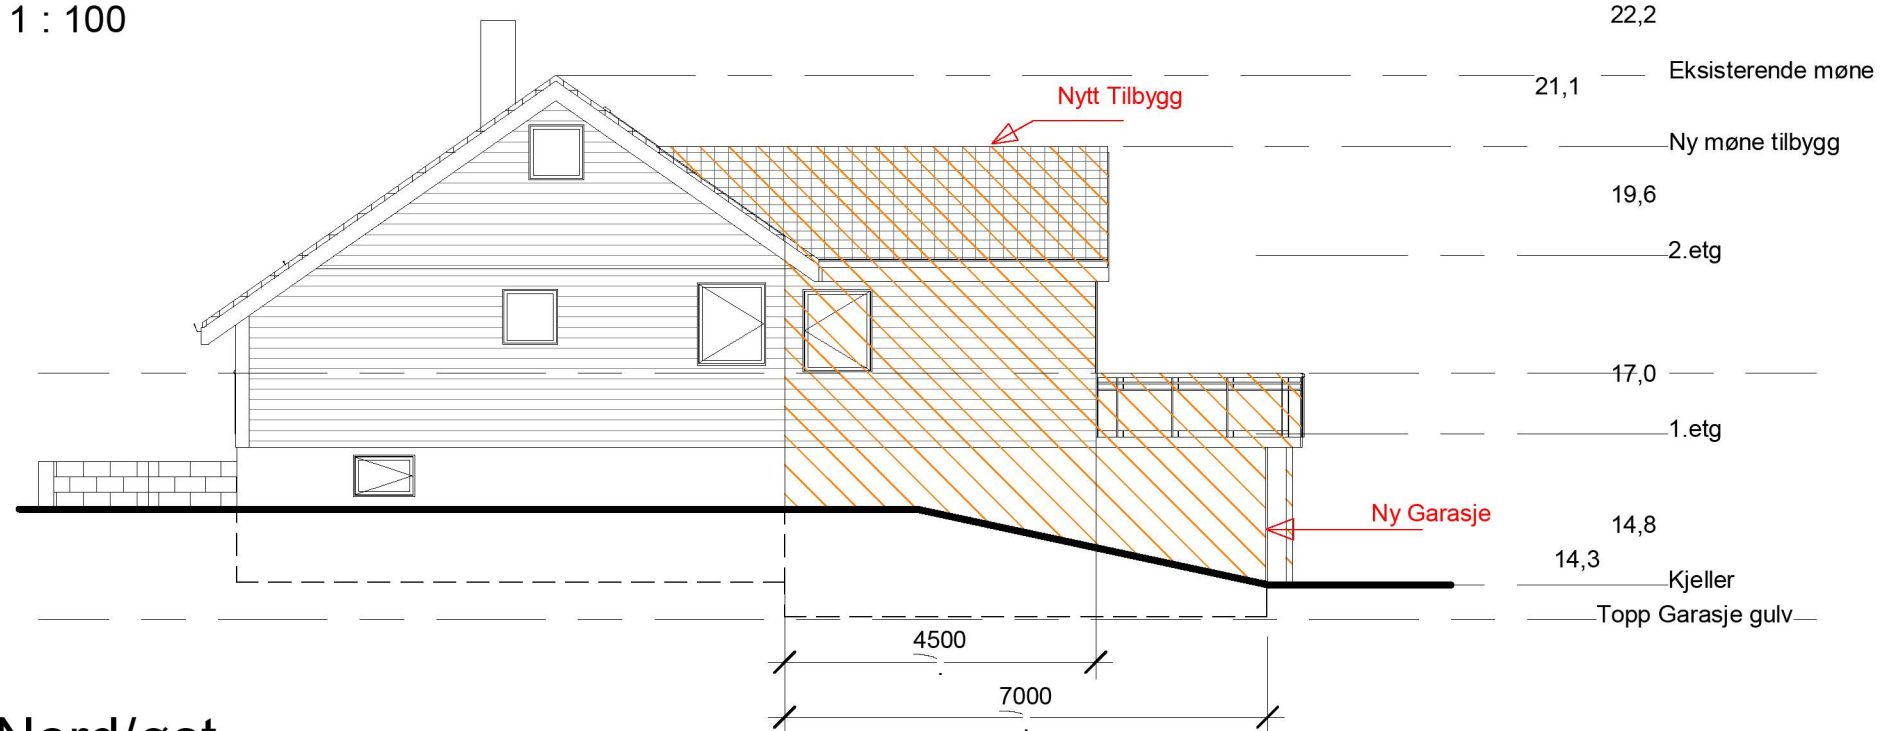

2 Nord/øst
1 : 100

Nord/Vest

- Nytt tilbygg 6,9 meter
- Ny garasje
- Garasje 2 vinduer 600*1100
- Tilbygg 2 vinduer 1200*2000 og
1 Vindu 1200*1400 25°
1 Vindu 1200*800 25°
- Erstatte vindu 1180*1480 med ny skyvedør 2000*2100
- Erstatte 2 Vinduer 1180*1480 med 1180*2050
- 2 nye Velux vinduer 700*1200

Nord/Øst

- Nytt tilbygg 4,5 meter
- Ny Garasje 7,0 meter
- Nytt vindu i tilbygg 1000*1200

Arealer er beregnet fra tegningsgrunnlag og kan avvike fra stedlige forhold



Arkitekt Jameson AS

| No. | Description | Date |
|-----|-------------|------|
| | | |
| | | |
| | | |
| | | |
| | | |
| | | |

Jan Erik Hansen
Hjelten 35
4631-1/188

Ny Fasade Nord/Vest-Nord/Øst

| | | |
|----------------|------------|-------------|
| Project number | 0001 | AA1101 |
| Date | 11.11.2020 | |
| Drawn by | Jameson | Scale 1:100 |
| Checked by | Checker | |