


**Snitt B**


**Snitt A**

**Snitt A**

**Snitt B**

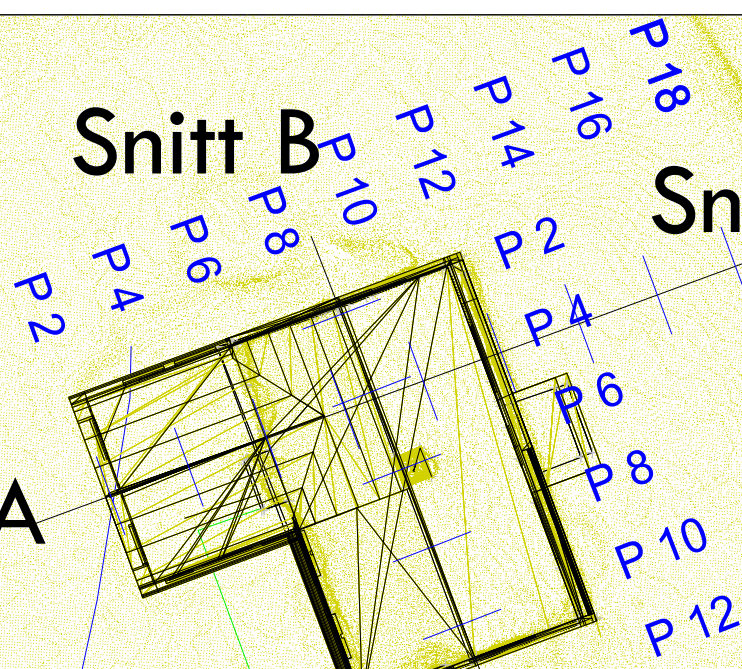

SP110PP24:646

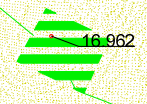

Dato: 28.08.2016	Konstr./tegnet	Godkjent	Målestokk	
EUREF89 - SONE 32		NN 2000 høyder		1:200
Kart				Erstatning for:
				Erstattet av:
				001
Henvisning:			Beregning:	