

ASJONSKART

Gnr/Bnr:	27/166
Adresse:	Heiane 35A, B
Eigar/søkar:	Elin og Alf Ove Andersen

Gnr/Bnr: 27/166

Adresse: Heiane 35A, B

Eigar/søkar: Elin og Alf Ove Andersen

Kvalitet :

FKB-B

Gjeldande plan : Reguleringsplan

Planformål:

Vår referanse: PAS



Målestokk: 1:500

Dato: 21.08.2019

MELAND
KOMMUNE

Gjerde


Usikker eiegdomsgrense

Målt eigedomsgrænse

Bolighus

Andre bygg

Sign.

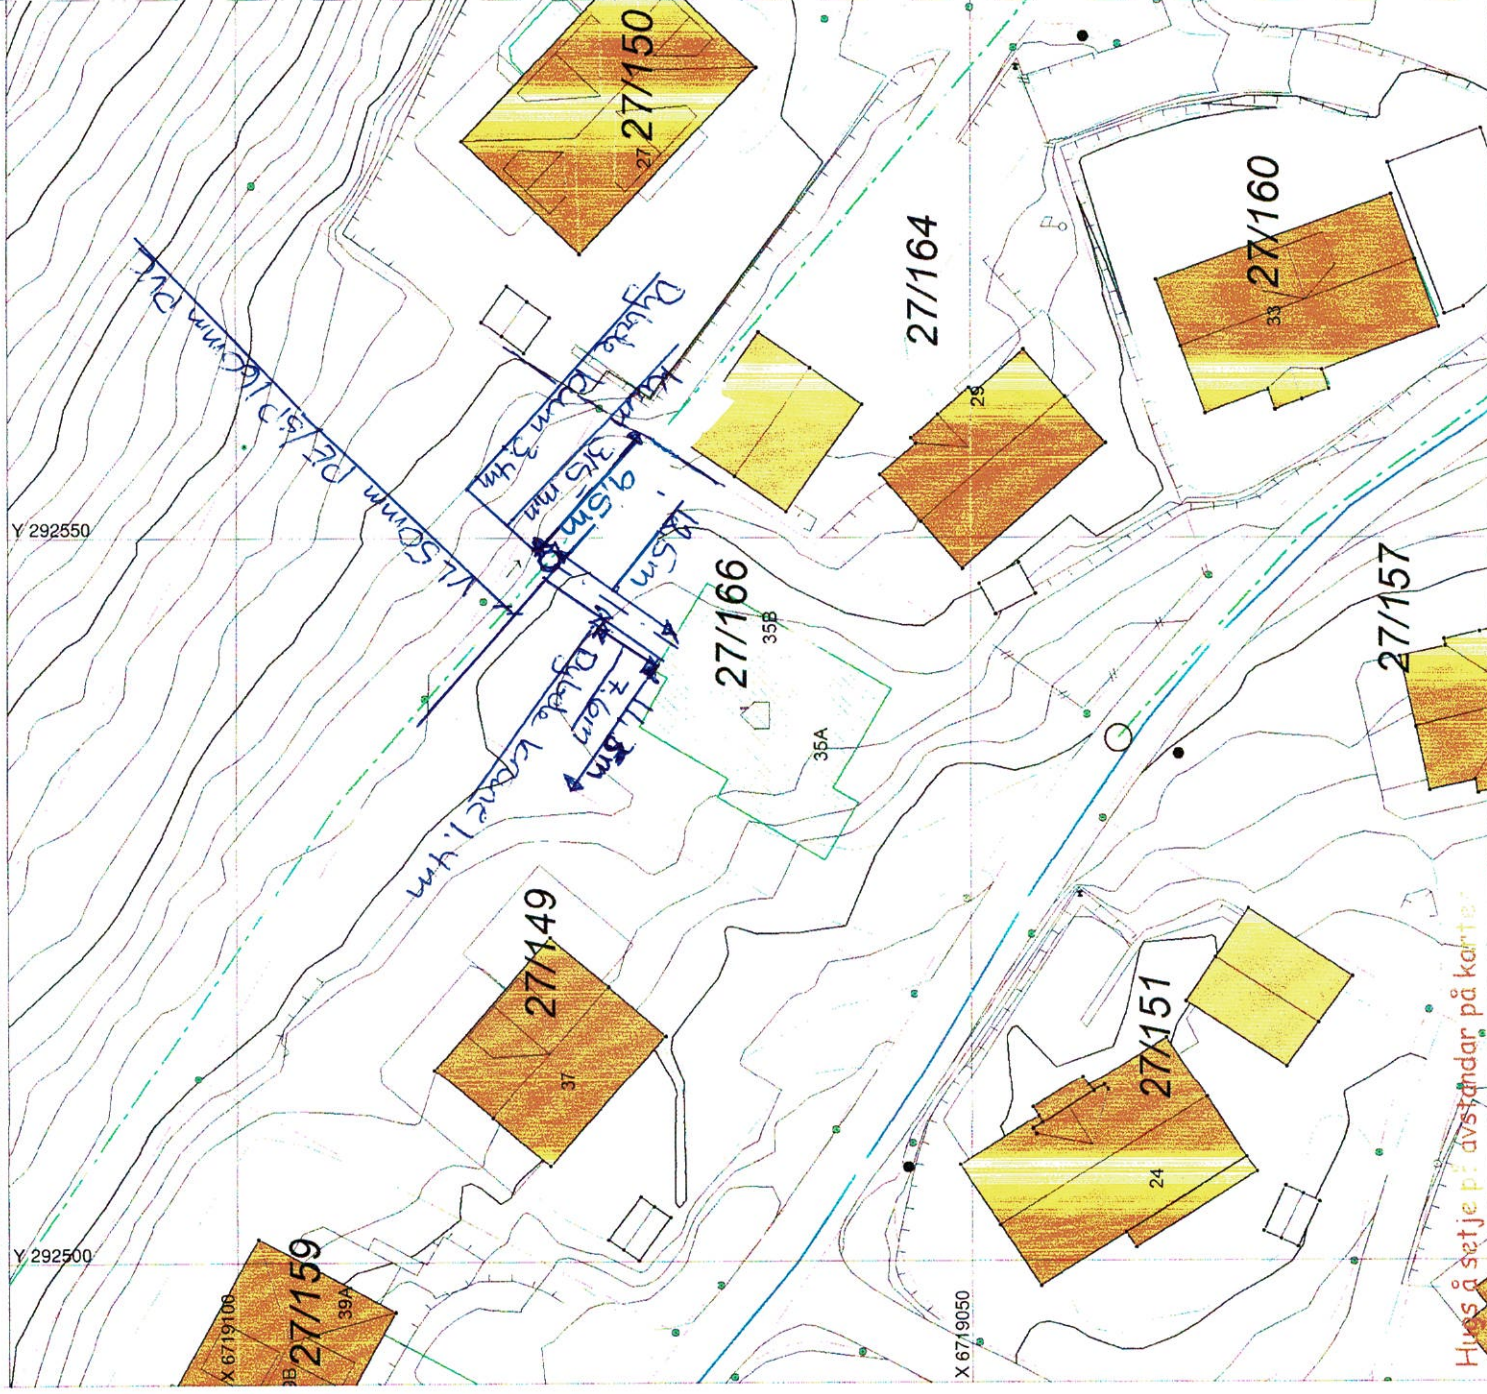


SITUASJONSPLAN



Tiltak

Underskrift Situasjonsplan

Dato