



SITUASJONSKART

Gnr/Bnr: 27/166
Adresse: Heiane 35A, B
Eigar/søkar: Elin og Alf Ove Andersen

Kvalitet: FKB-B

Gjeldande plan: Reguleringsplan
Planformål: Bustad


Vår referanse: PAS

Sign:



Målestokk: 1:500
Dato: 21.08.2019

- Gjerde
- Bolighus
- Andre bygg
- Usikker eigedomsgrense
- Målt eigedomsgrense

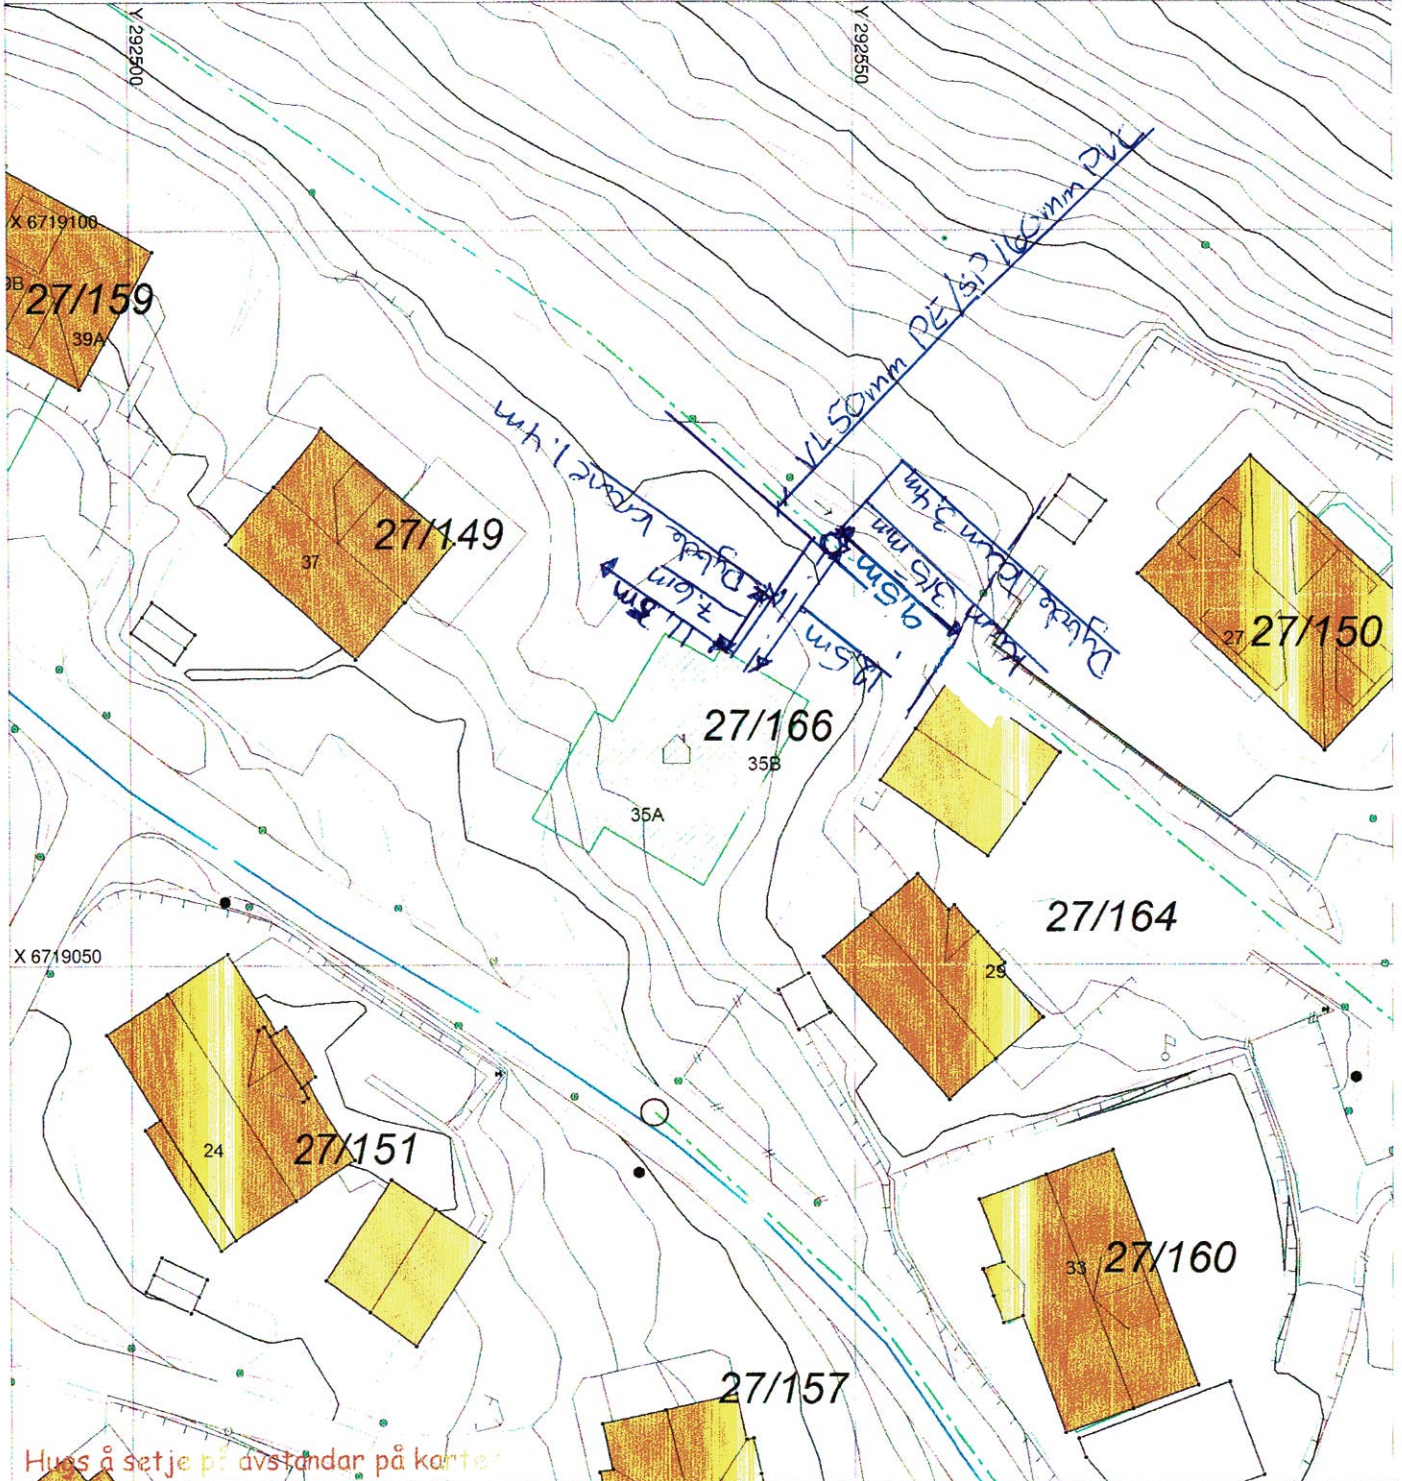

Hus å setje på avstandar på kartet

SITUASJONSPLAN

- Tiltak

Underskrift Situasjonsplan

Dato