

Melding om bygning eller tilbygg som er unntatt søknadsplikt


Dette skjemaet skal brukes for å melde fra til kommunen om at du har bygget en bygning eller et tilbygg som er unntatt søknadsplikt.

Kryss av for hva som skal meldes inn:					
<input type="checkbox"/>	Tilbygg inntil 15 m ²				
<input checked="" type="checkbox"/>	Bygning inntil 50 m ²				
Underkategori (ett kryss):					
<input checked="" type="checkbox"/>	Garasje eller uthus til bolig	<input type="checkbox"/>	Garasje eller uthus til fritidsbolig	<input type="checkbox"/>	Fiskeri- eller landbruksbygning
Annen type bygning, beskriv:		<input type="text"/>			

Informasjon om eiendommen:
Eier:
Sindre og Maria Grotle
Adresse:
Austre Heiane 13, 5919 FREKHAUG
Gårdsnummer (du kan finne gårdsnummer ved å søke opp adresse på www.seeiendom.no)
327
Bruksnummer (du kan finne bruksnummer ved å søke opp adresse på www.seeiendom.no)
257
Festenummer (gjelder kun hvis festetomt):
Seksjonsnummer (gjelder kun hvis sameie):

Informasjon om bygningen eller tilbygget:			
Bruksareal (BRA): Innvending areal (areal innenfor ytterveggene)	15	m ²	Dato for ferdigstillelse: (dag.mnd.år)
			0 5 1 2 2 0 1 9

Legg ved et kart hvor tilbygget eller bygningen er tegnet inn:
<p>Slik gjør du: Bruk et kartutsnitt over eiendommen for å tegne inn hvor bygningen eller tilbygget er plassert.</p> <p>Kartet kan for eksempel være:</p> <ul style="list-style-type: none"> – et situasjonskart fra kommunen – et kart fra kommunens nettside – et kartutsnitt fra www.seeiendom.no <p>Vi anbefaler at du:</p> <ul style="list-style-type: none"> – tegner inn et omriss av bygningen eller tilbygget – oppgir hvor mange meter det er fra bygningen/tilbygget til nabogrensa. <p>Kartet som viser plasseringen sendes til kommunen sammen med dette meldingsskjemaet.</p>

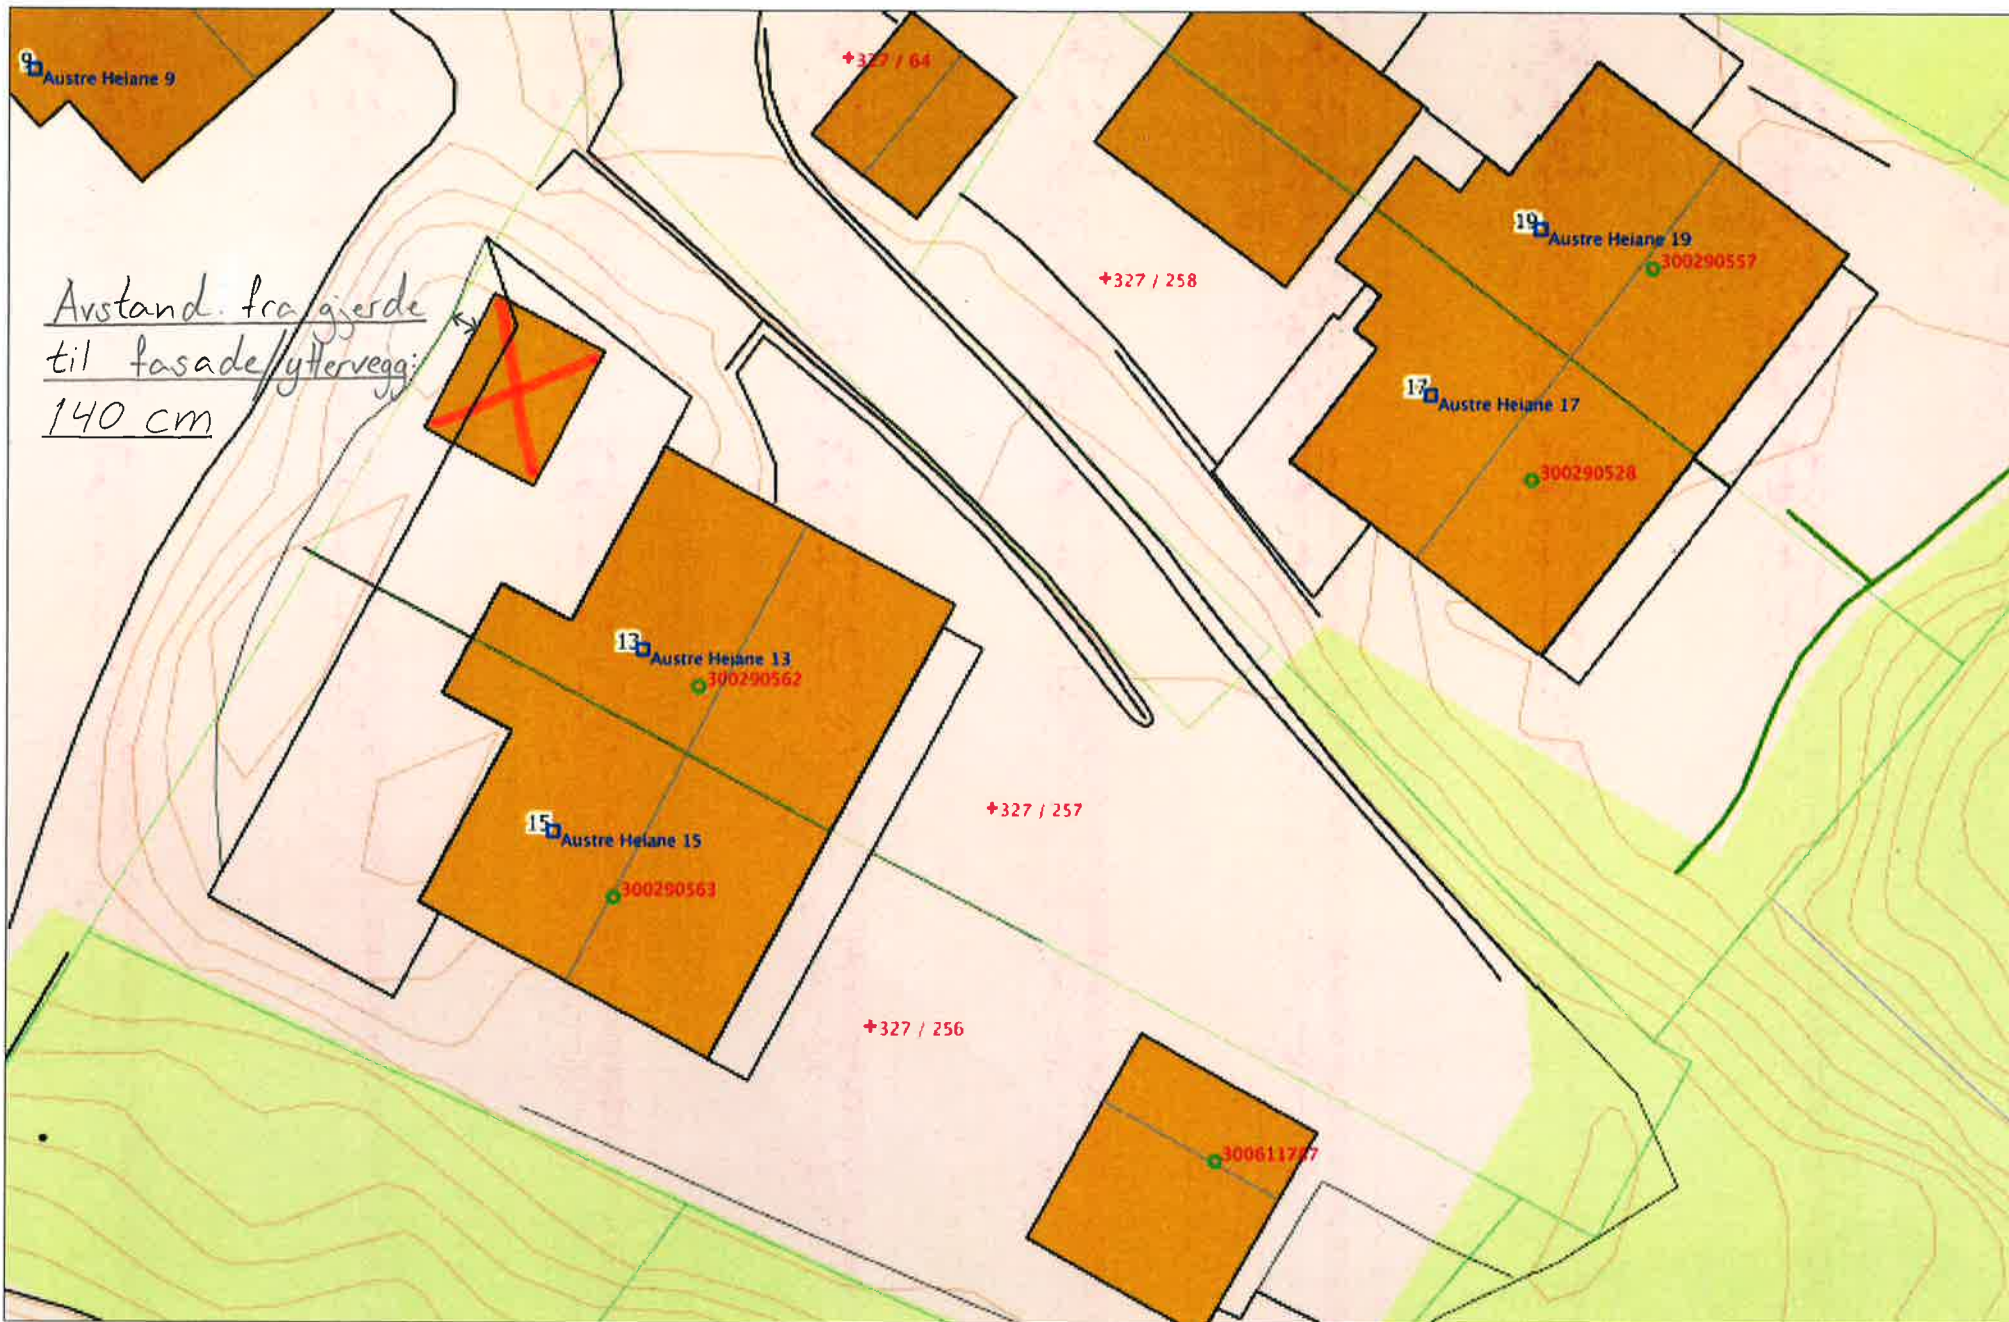

Senterposisjon: -35115.84, 6752841.56
Koordinatsystem: EPSG:25833
Utskriftsdato: 28.10.2020

