16 rekkehus
8 X BRA: 110m²
8 X BRA: 127m²
totalt: 1896m²

42 leiligheter
12 X BRA: 81m²
12 X BRA: 70m₂
12 X BRA: 50m₂
6 X BRA: 45m²
totalt: 2682m²

Sum boliger: 58
BRA bolig total: 4578m²

Parkering:
Krav p-plasser 1,5 pr hus = 87

P-plass rekkehus:
P-plass leilighet:
P-plass gjest:

Tomteutnytting (BRA)
Tomt:

Bebyggelse areal:
Parkering BRA (12m² x 87)

tomteutnytting (BRA) = 47%

Tillatt tomteutnytting (BRA) = 50%

MUA
Uteoppholdsareal:

Krav uteoppholdsareal:
100m² X 58 =

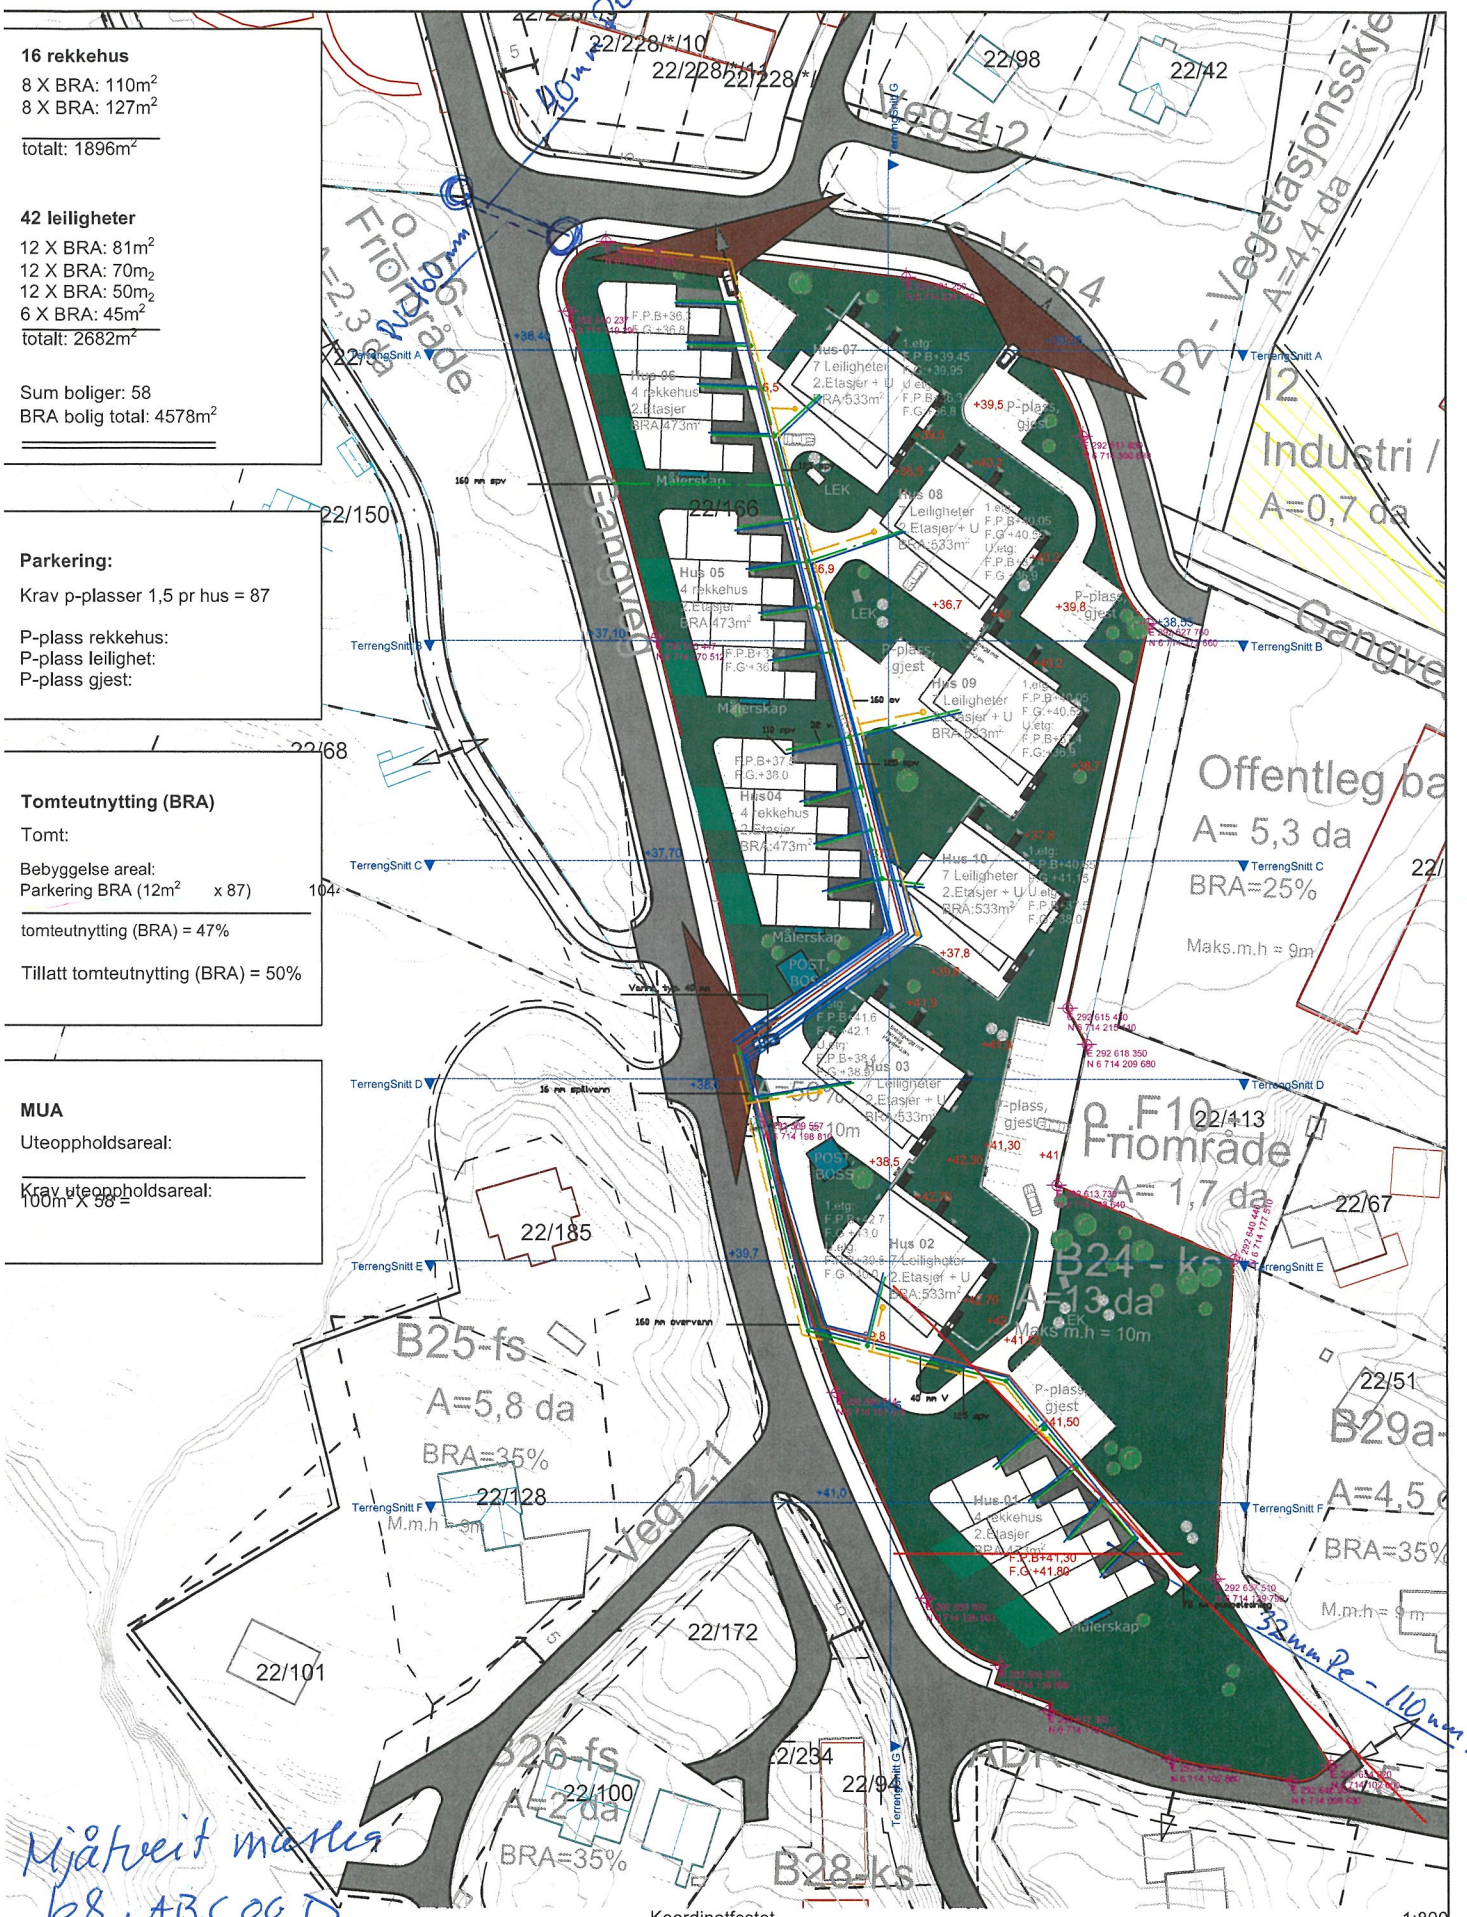

Mjåtveit matrikl
68, A,B,C og D

Koordinatfestet

1:800

SKARSVÅG
Rør og Interior as
Tlf. 56 17 07 10 - www.skarsvag-ror.no
Melandsvegen 15, 5918 Frekhaug

Fase: Skisse		Arkitekt, Ansvarlig søker: Tysseland Arkitektur AS, Valkendorfsgaten 9 5012 Bergen, www.tyArk.no	Revisjon nr: 1
Prosjekt: Mjåtveitkollen B24 Gnr 322 Br. nr. 166	N		Revisjonsdato: 10.05.2016
			Dato: 15.12.2015
		Prosjektnr.: Prosjektnr. / Tegningsnr.: A10-1	Målestokk: 1:800
			Kontroll prosjekt

Hus 1 Mjåtveitkollen