

ALVER
KOMMUNE

- 3 DES. 2020

2/18688

**Melding om bygning eller tilbygg som er unntatt søknadsplikt**

Dette skjemaet skal brukes for å melde fra til kommunen om at du har bygget en bygning eller et tilbygg som er unntatt søknadsplikt.

Kryss av for hva som skal meldes inn:
 Tilbygg inntil 15 m²
 Bygning inntil 50 m²

Underkategori (ett kryss):

 Garasje eller uthus til bolig

 Garasje eller uthus til fritidsbolig

 Fiskeri- eller landbruksbygning

 Annen type bygning, beskriv:

Informasjon om eiendommen:

Eier:

SVEN ROAR JENSSON HUMMELSUND/ELI EIDSHEIM HUMMELSUND

Adresse:

BROVA VEGEN 10. 5913 EIKANGERVÅB

Gårdsnummer (du kan finne gårdsnummer ved å søke opp adresse på www.seeiendom.no)

24

Bruksnummer (du kan finne bruksnummer ved å søke opp adresse på www.seeiendom.no)

49

Festenummer (gjelder kun hvis festetomt):

Seksjonsnummer (gjelder kun hvis sameie):

Informasjon om bygningen eller tilbygget:

Bruksareal (BRA):

Innvending areal (areal innenfor ytterveggene)

31,36 m²Dato for ferdigstillelse:
(dag.mnd.år)

3 | 0 | 1 | 1 | 2 | 0 | 2 | 0

Legg ved et kart hvor tilbygget eller bygningen er tegnet inn:**Slik gjør du:**

Bruk et kartutsnitt over eiendommen for å tegne inn hvor bygningen eller tilbygget er plassert.


Kartet kan for eksempel være:

- et situasjonskart fra kommunen
- et kart fra kommunens nettside
- et kartutsnitt fra www.seeiendom.no

Vi anbefaler at du:

- tegner inn et omriss av bygningen eller tilbygget
- oppgir hvor mange meter det er fra bygningen/tilbygget til nabogrensa.

Kartet som viser plasseringen sendes til kommunen sammen med dette meldingsskjemaet.

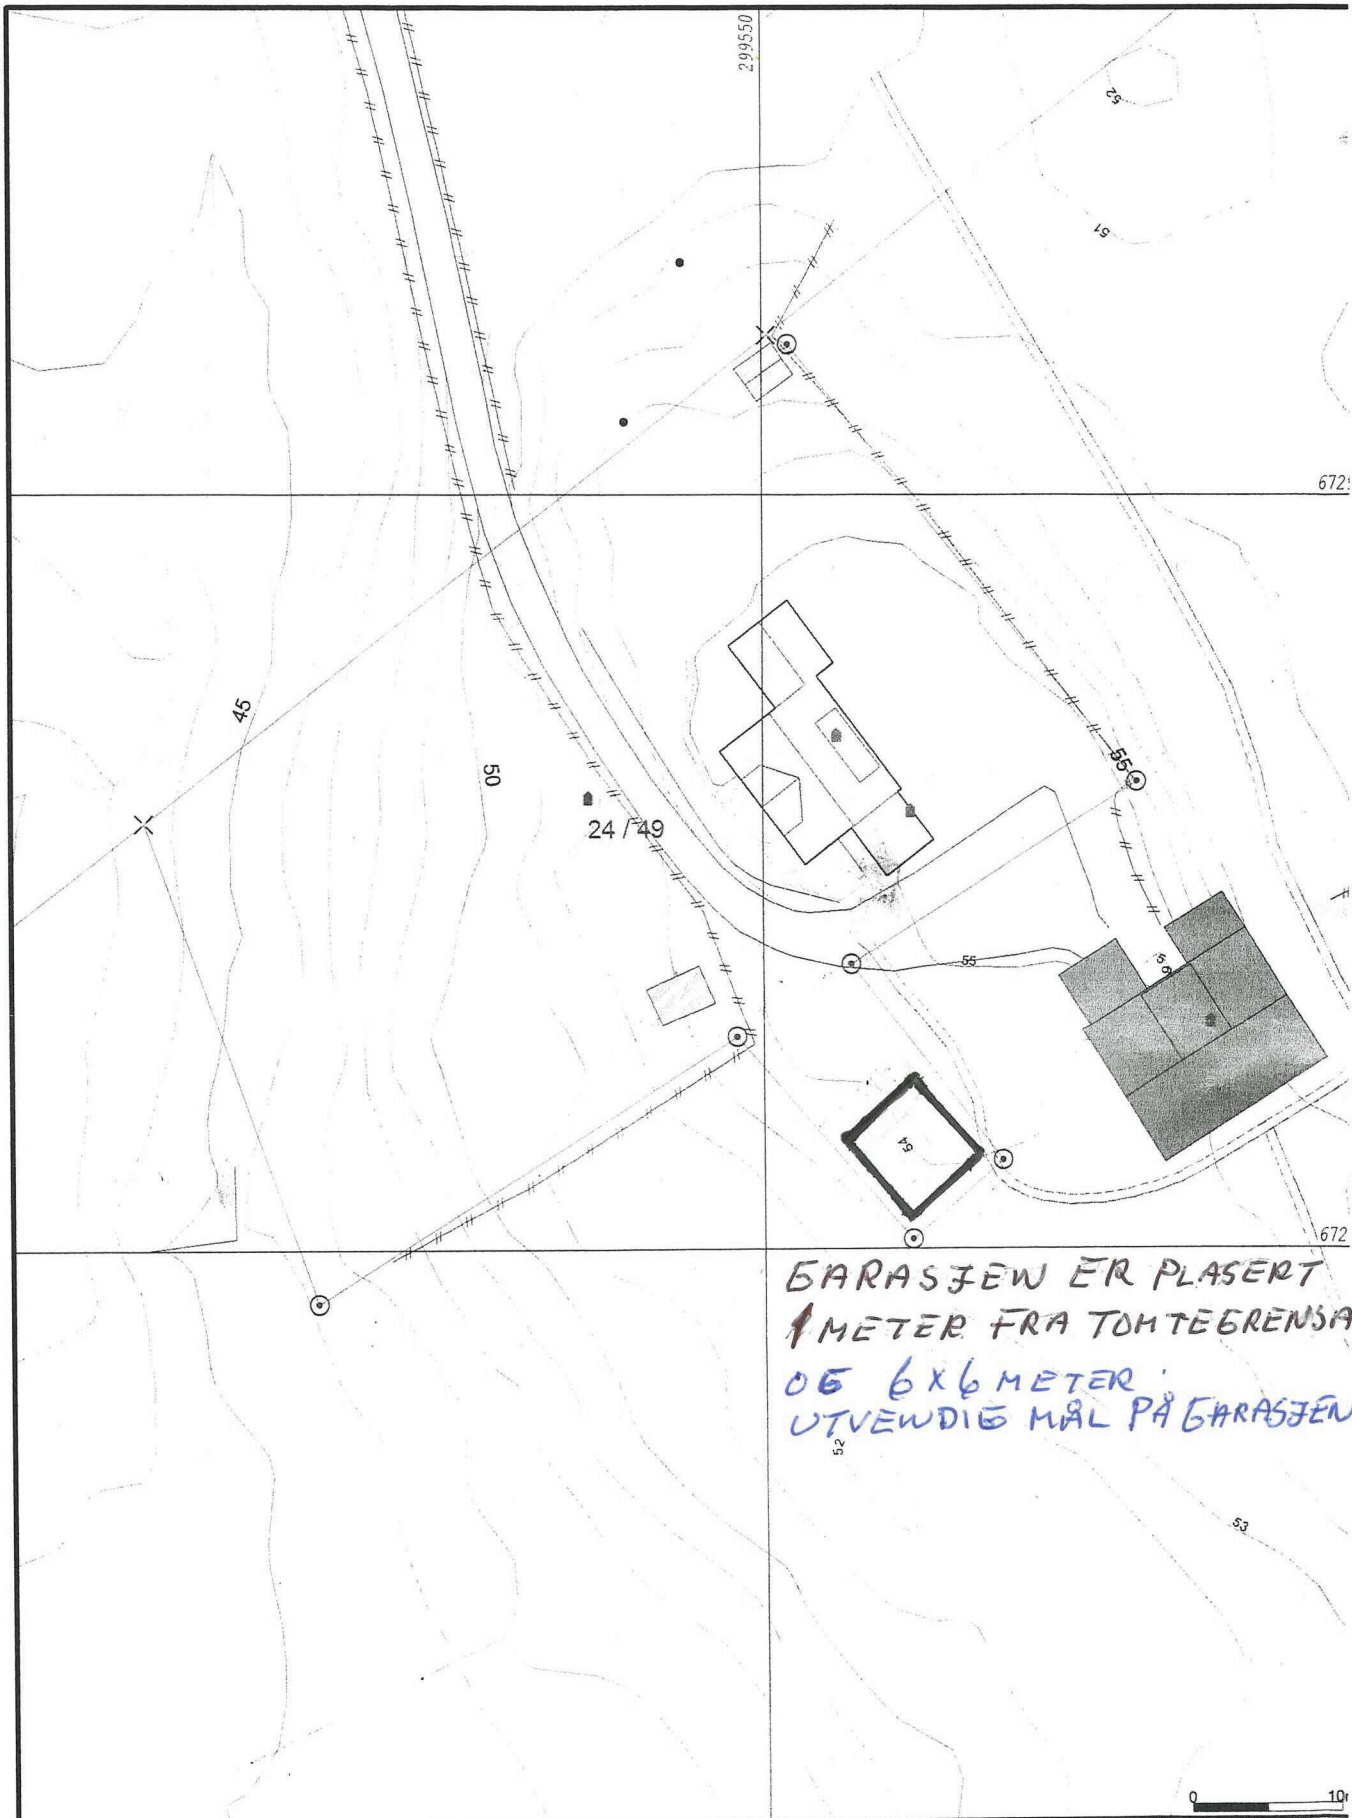

BARASJEN ER PLASERT
 1 METER FRA TOMTEGRENSEN
 OG 6x6 METER.
 UTVEVDIG MÅL PÅ BARASJEN

- | | |
|--------------------------|-------------------|
| — Målte Grenser | ■ Større bustader |
| — Registrerte Grenser | ■ Hytte/feriehus |
| - - - Udefinert grenser | ■ Garasje/uthus |
| ⌋ Terrengmålte grense | ■ Industri/lager |
| ⊙ Konstruert grensepunkt | ■ Andre bygg |
| □ Bolig | |
| ▨ Bustad m/leilighet | |
| □ Våningshus | |

Beliggenhet og høyder må oppfattes som orienterende.



Lindås kommune
 Geodata avdeling

Dato: 2013.05.22
 Sign: onli



Målest.
 1:500

