
Fra: Esben Helland <esbenhelland@gmail.com>
Sendt: torsdag 3. desember 2020 12:58
Til: Post Alver byggesak; Postmottak Alver
Emne: Re: Ferdigstilling av tiltak - gbnr 433/144 Hella indre
Vedlegg: Situasjonsplan gbnr 433-144 .pdf; Oppdatert plantegning som viser plassering av vindauge i samsvar med fasadeteikning sørvest datert 16.01.2020..pdf; Grunnlag for koordinater Ny garasje 433 144.jpg; Søknad om ferdigattest for Løyve til oppføring av tilbygg til bustad gbnr 433 144 Hella indre.pdf; Teikningar gbnr 433-144 .pdf; Løyve til oppføring av tilbygg til bustad - gbnr 433144 Hella indre .pdf

Søknad om ferdigattest for Løyve til oppføring av tilbygg til bustad - gbnr 433/144 Hella indre

Administrativt vedtak. Saknr: 204/20

Tiltakshavar: Esben André Helland

Søknadstype: Søknad om løyve til tiltak med ansvarsrett.

VEDTAK

Med heimel i plan- og bygningslova § 20-1, jf. pbl § 20-3 vert det gjeve løyve i eitt-trinn for oppføring av tilbygg til bustad på følgjande vilkår:

1. Tiltaket skal plasserast som vist i situasjonsplan datert 25.11.2019, jf. pbl. § 29-4, jf. SAK § 6-3.
2. Tilbygget skal utførast i samsvar med oppdatert fasadeteikning datert 16.01.2020.
3. Det vert gitt unntak frå kravet om ansvarsrett, jf. pbl § 23-1.



Før det vert gjeve ferdigattest/mellombels bruksløyve for tiltaket skal følgjande liggja føre:

1. Oppdatert plantegning som viser plassering av vindauge i samsvar med fasadeteikning sør/vest datert 16.01.2020.

Vinduene er plassert identisk med fasadetegning sør /vest datert 16.01.2020.

2. Faktisk plassering av tiltaket må vera målt inn, og koordinatar sendt kommunen.

Viser til plantegninger og vedlegg.

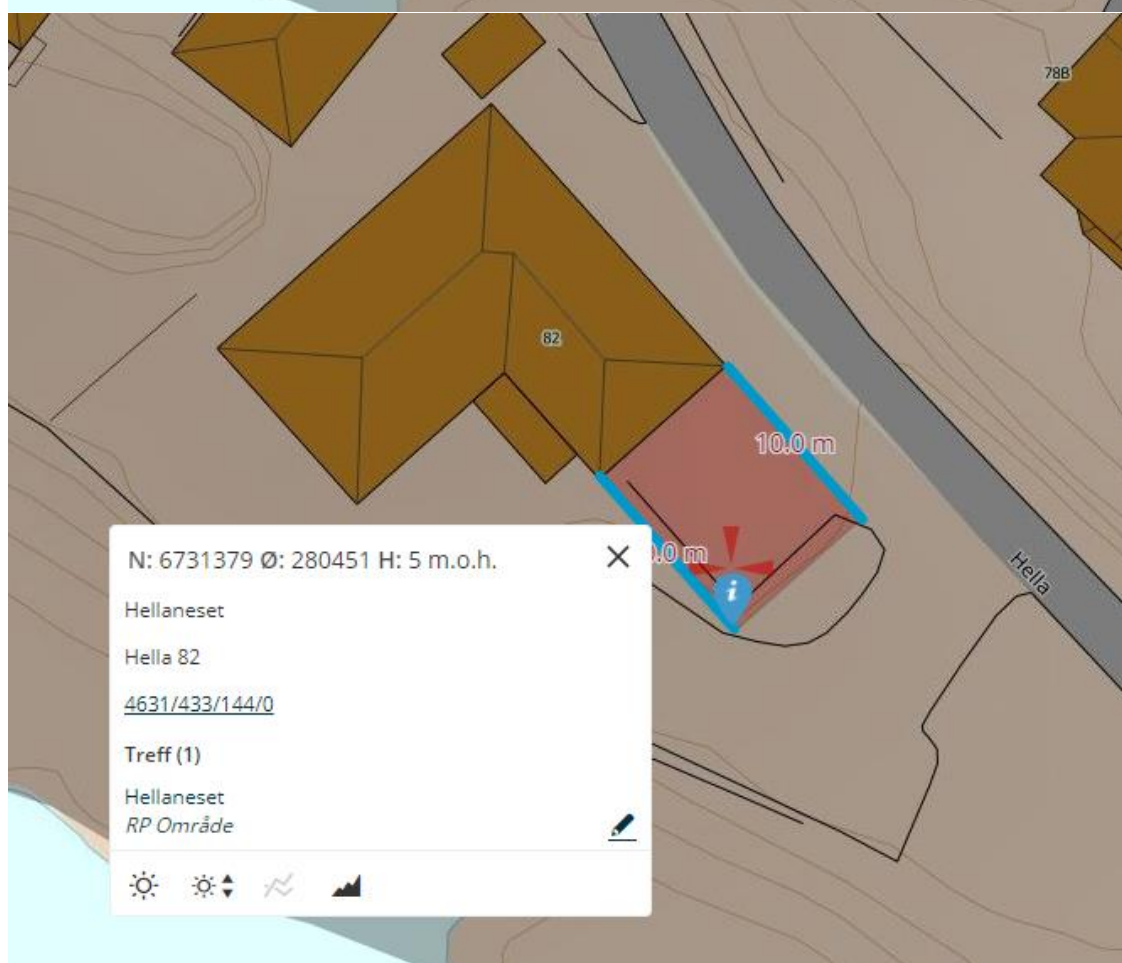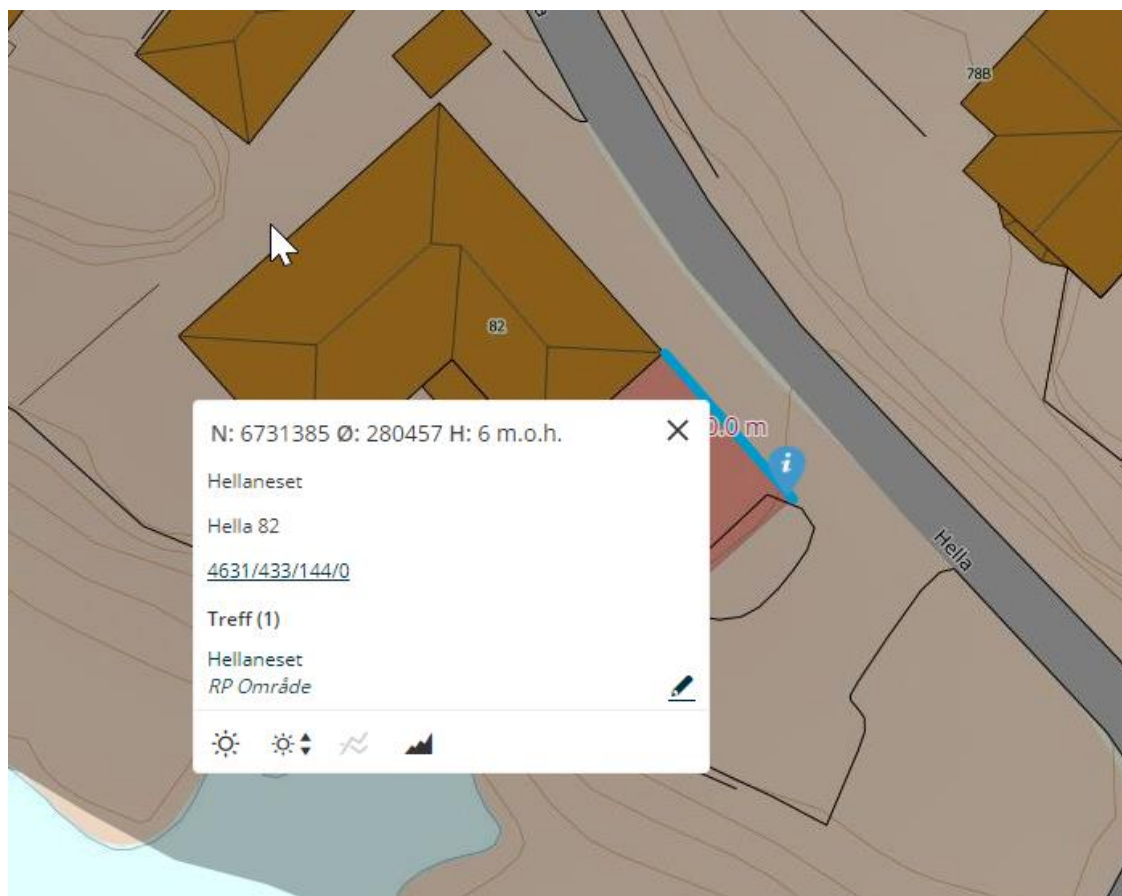

ons. 18. nov. 2020 kl. 13:57 skrev Post Alver byggesak <byggesak@alver.kommune.no>:

Hei Espen Helland

Søknadspåltige tiltak skal avsluttast med ferdigattest. Dette er ein søknad som du må senda til kommunen.

Meir informasjon om ferdigstilling av tiltak og skjema for søknad om ferdigattest finn du her: <https://www.alver.kommune.no/innhald/plan-bygg-og-eiendom/skal-du-byggje-endre-eller-rive/ferdigattest/>

Søknaden om ferdigattest sender du til: post@alver.kommune.no

Vennleg helsing

Anne Lise Molvik | Rådgjevar

E-post: byggesak@alver.kommune.no

Innbyggjarservice: +47 56 37 50 00

www.alver.kommune.no



ALVER
KOMMUNE

Ved ytterlegare spørsmål, ver venleg å ta kontakt med oss på innbyggjarservice. Informasjon om opningstider finn du på www.alver.kommune.no/innhald/plan-bygg-og-eiendom/treng-du-hjelp/ eller ved å ringe telefon 56 37 50 00.

Innsending av søknadar og anna dokumentasjon i saker skal sendast til
postmottak@alver.kommune.no

Fra: Esben Helland [mailto:esbenhelland@gmail.com]

Sendt: onsdag 18. november 2020 09:47

Til: Anne Lise Molvik

Emne: Re: 20/9441 L   ve til oppf  ring av tilbygg til bustad - gbnr 433/144 Hella indre

Hei

Garasjen er ferdig og er identisk med oppdaterte fasade tegninger.

Hvordan leverer man inn ferdigattest. Kan man gj  re dette digitalt ?

Visst ikke kan du sende rett skjema?

Esben Helland

Esben Helland

fre. 21. feb. 2020, 07:53 skrev Anne Lise Molvik <anne.lise.molvik@alver.kommune.no>:

Se vedlegg

--

Esben Helland
5936 Manger
Mobil 95819543