



Alver Kommune  
Kart og oppmålingsavdelinga  
Postboks 4  
5906 Frekhaug  
e-post: [post@alver.kommune.no](mailto:post@alver.kommune.no)

## Varsel om oppmålingsforretning

Saksnr  
202018544

Oppdragsnr

Det vert med dette varsla om at det skal haldast oppmålingsforretning på følgjande matrikkeleining(ar)					
Gateadresse	Eigar/Rekvirent	Gnr	Bnr	Fnr	Snr
Fosse 237	Holst Aili V Mjåtvedt (Hjemmelshaver)	325	41	0	0
Fosse 237	Holst Reidar (Hjemmelshaver)	325	41	0	0

Om forretninga			
Forretninga vert:	Dato	Kl.	Stad
	<b>09.12.2020</b>	<b>10.00</b>	<b>Gbnr 325/41</b>

Rekvirent Holst Aili V Mjåtvedt Holst Reidar	Rekvisisjonsdato 21.10.2020
--	--------------------------------

Forretninga gjeld oppretting av matrikkeleining
<input type="checkbox"/> Grunneigedom <input type="checkbox"/> Festegrunn <input type="checkbox"/> Anleggseigedom <input type="checkbox"/> Uteareal eigarseksjon

Forretninga gjeld registrering av eksisterande grunn
<input checked="" type="checkbox"/> Grensejustering <input type="checkbox"/> Klarlegging av eksisterande grense <input type="checkbox"/> Nymerking av eksisterande grense <input type="checkbox"/> Registrering av ureg. jordsameige <input type="checkbox"/> Matrikulering av umatrikulert grunn
<input checked="" type="checkbox"/> Arealoverføring <input type="checkbox"/> Anna

Forklaring  
Areaoverføring frå 325/41 til 325/5 og gensejustering frå 325/5 til 325/41

**Kven som er varsla**  
Vedlagt følgjer ei oversikt over dei personar som er varsla om forretninga, og i kva eigenskap (partsstilling, rolle) desse er blitt varsla. Du vert oppfordra til å gje melding til kommunen så snart som mogeleg dersom du kjenner til ev. andre som forretninga kan få betydning for.

**For matrikkeleininga gjeld følgjande forhold**  
Dersom nokon av grensene eller andre rettsforhold som vedkjem stadfesta rettar er uklare, er det ynskjeleg at du i samråd med dei andre partane oppklarar dette før oppmålingsforretninga.  
Det er ynskjeleg at kart, bilete og avtalar etc. som kan ha betydning for å fastleggja grenseforløpet og stadfesta rettar vert send til kommunen, helst i god tid før oppmålingsforretninga eller vert teken med til oppmålingsforretninga.  
Oppmøte ved oppmålingsforretninga er frivillig og det kan ikkje krevjast godtgjersle for reiseutgifter, tapt arbeidsforteneste og liknande i samband med oppmålingsforretninga.

**Rettil å klaga**  
Saker som krev oppmålingsforretning etter § 6 i matrikkellova, under dette feil ved varslinga eller utføringa av forretninga, kan klagast på etter reglane i forvaltningslova kap. IV til VI, jfr. matrikkellova § 46.  
Klagefristen vert rekna frå det tidspunktet parten har motteke matrikkelbrev eller underretning om føring i matrikkelen, jfr. matrikkelforskrifta § 21.  
Det kan ikkje setjast fram klage på forhold som formelt høyrer inn under klagebehandling etter anna lovverk, t.d. plan- og bygningslova.

**Andre opplysningar**

Vedlagt følgjer:  Partsliste     Fullmaktsblankett     Kvitteringsblankett     Anna

Landmål			
Stad	Dato	Epost	Underskrift
Frekhaug	03.12.2020	<a href="mailto:kjell.rune.standal@alver.kommune.no">kjell.rune.standal@alver.kommune.no</a>	
Stilling Oppmålingsingeniør	Telefon 97603544	Landmål Kjell Rune Standal	

# Fullmakt Oppmålingsforretning

Saksnr 202018544	Oppdragsnr
---------------------	------------

**NB! Ver nøyaktig med å kryssa av for kva fullmakta gjeld.**

Underteikna, som har grunnboksheimel til matrikkeleininga (viss ikkje tinglyst matrikkeleining; aktuell eigar/festar)				
Gnr	Bnr	Fnr	Snr	Matrikkeleininga si adresse

gjev fullmakt til		
Fullmektig	Navn	Adresse
	Fødselsdato (6 siffer)	
Fullmakta gjeld	<input type="checkbox"/> Løyve til å møta og representera meg/oss ved oppmålingsforretninga, under dette til å godkjenna oppmåling/merking av ny matrikkeleining på grunnlag av offentlig godkjenning, med løyve til å godkjenna mindre avvik, jfr. Matrikkellova § 33	
	<input type="checkbox"/> Løyve til å signera erklæring om rettar i fast eigedom, dersom det er stilt krav om etablering av rettar i vedtak etter plan- og bygningslova.	
	<input type="checkbox"/> Løyve til å rydda opp i rettsforhold som det i samband med forretninga vert avdekka behov for å rydde opp i. (Oppretting og/eller sletting av rettar)	
	<input type="checkbox"/> Løyve til å inngå forlik, ta bindande standpunkt til ev. skilddom eller grensejustering.	
	<input type="checkbox"/> Løyve til å signera skjøyte / erklæring om arealoverføring / pantedokument. NB! Krev vitnestadfesting på heimelshavar si underskrift.	
<input type="checkbox"/> Løyve til andre disposisjonar enn nemnd over.		
Beskriv		
Dersom fullmakt gjeld matrikkeleining i sameige må anten samtlege sameigarar signera på fullmakta, eller det må leggjast fram dokumentasjon for at sameiget har vedteke at styret, anna organ eller person kan representera sameiget, jfr. matrikkelforskrifta § 23, første ledd.		

Forretninga vedkjem					
Gnr	Bnr	Fnr	Snr	Dato for oppmålingsforretninga	
325	41	0	0	09.12.2020	
325	41	0	0		

Underskrift frå heimelshavar (viss ikke tinglyst matrikkeleining; aktuell eigar/festar)		
Stad og dato	Underskrift	Fødselsnr./Organisasjonsnr. (11/9 siffer)

### Vitnestadfesting på heimelshavar si underskrift (jfr. tinglysingsforskrifta § 3)

(Skal berre fyllast ut dersom det blir gjeve fullmakt til å signera på skøyte / erklæring om arealoverføring / pantedokument)

Vi stadfestar at heimelshavar sin signatur er skriven eller vedkjend i vårt nærvær og at vedkommande er over 18 år: (Advokatar og autoriserte eigedomsmeklarar m.fl. kan vitna ei underskrift aleine)

Vitneunderskrift 1		
Stad	Dato	Underskrift


Vitneunderskrift 2		
Stad	Dato	Underskrift



Partar			Varsling			Under forretninga				
Namn	Gnr./Bnr./Fnr./Snr.	Partsstilling	Sendt	Svar		Opp- møte	Godkj.	Signatur ved avløysar		ID 2)
			Dato	Mottakskvitt.	Ev. fullm. 1)			Signatur - registrert eigar		
Adresse		Eigarforhold	Måte							
Holst Aili V Mjåtvedt	325/41	Rekvirent	03.12.2020			<input type="checkbox"/>	<input type="checkbox"/>			
Fosse 189, 5919 Frekhaug		Hjemmelshaver	E-post			<input type="checkbox"/>	<input type="checkbox"/>			
Holst Reidar	325/41	Rekvirent	03.12.2020			<input type="checkbox"/>	<input type="checkbox"/>			
Fosse 189, 5919 Frekhaug		Hjemmelshaver	E-post			<input type="checkbox"/>	<input type="checkbox"/>			
Holst Aili V Mjåtvedt	325/5	Hjemmelshaver	03.12.2020			<input type="checkbox"/>	<input type="checkbox"/>			
Fosse 189, 5919 Frekhaug		Hjemmelshaver	E-post			<input type="checkbox"/>	<input type="checkbox"/>			
Holst Reidar	325/5	Hjemmelshaver	03.12.2020			<input type="checkbox"/>	<input type="checkbox"/>			
Fosse 189, 5919 Frekhaug		Hjemmelshaver	E-post			<input type="checkbox"/>	<input type="checkbox"/>			
Skråmestø Wilhelm	325/13	Nabo	03.12.2020			<input type="checkbox"/>	<input type="checkbox"/>			
Fosse 147, 5919 Frekhaug		Hjemmelshaver	Altinn			<input type="checkbox"/>	<input type="checkbox"/>			
						<input type="checkbox"/>	<input type="checkbox"/>			
						<input type="checkbox"/>	<input type="checkbox"/>			
1) Avløysar: (SUF)  
 Avløysar med  
 avgjerdsfullmakt: (SMF)

2) Førarkort: (F)  
 Pass: (P)  
 Bankkort m/ bilde: (B)

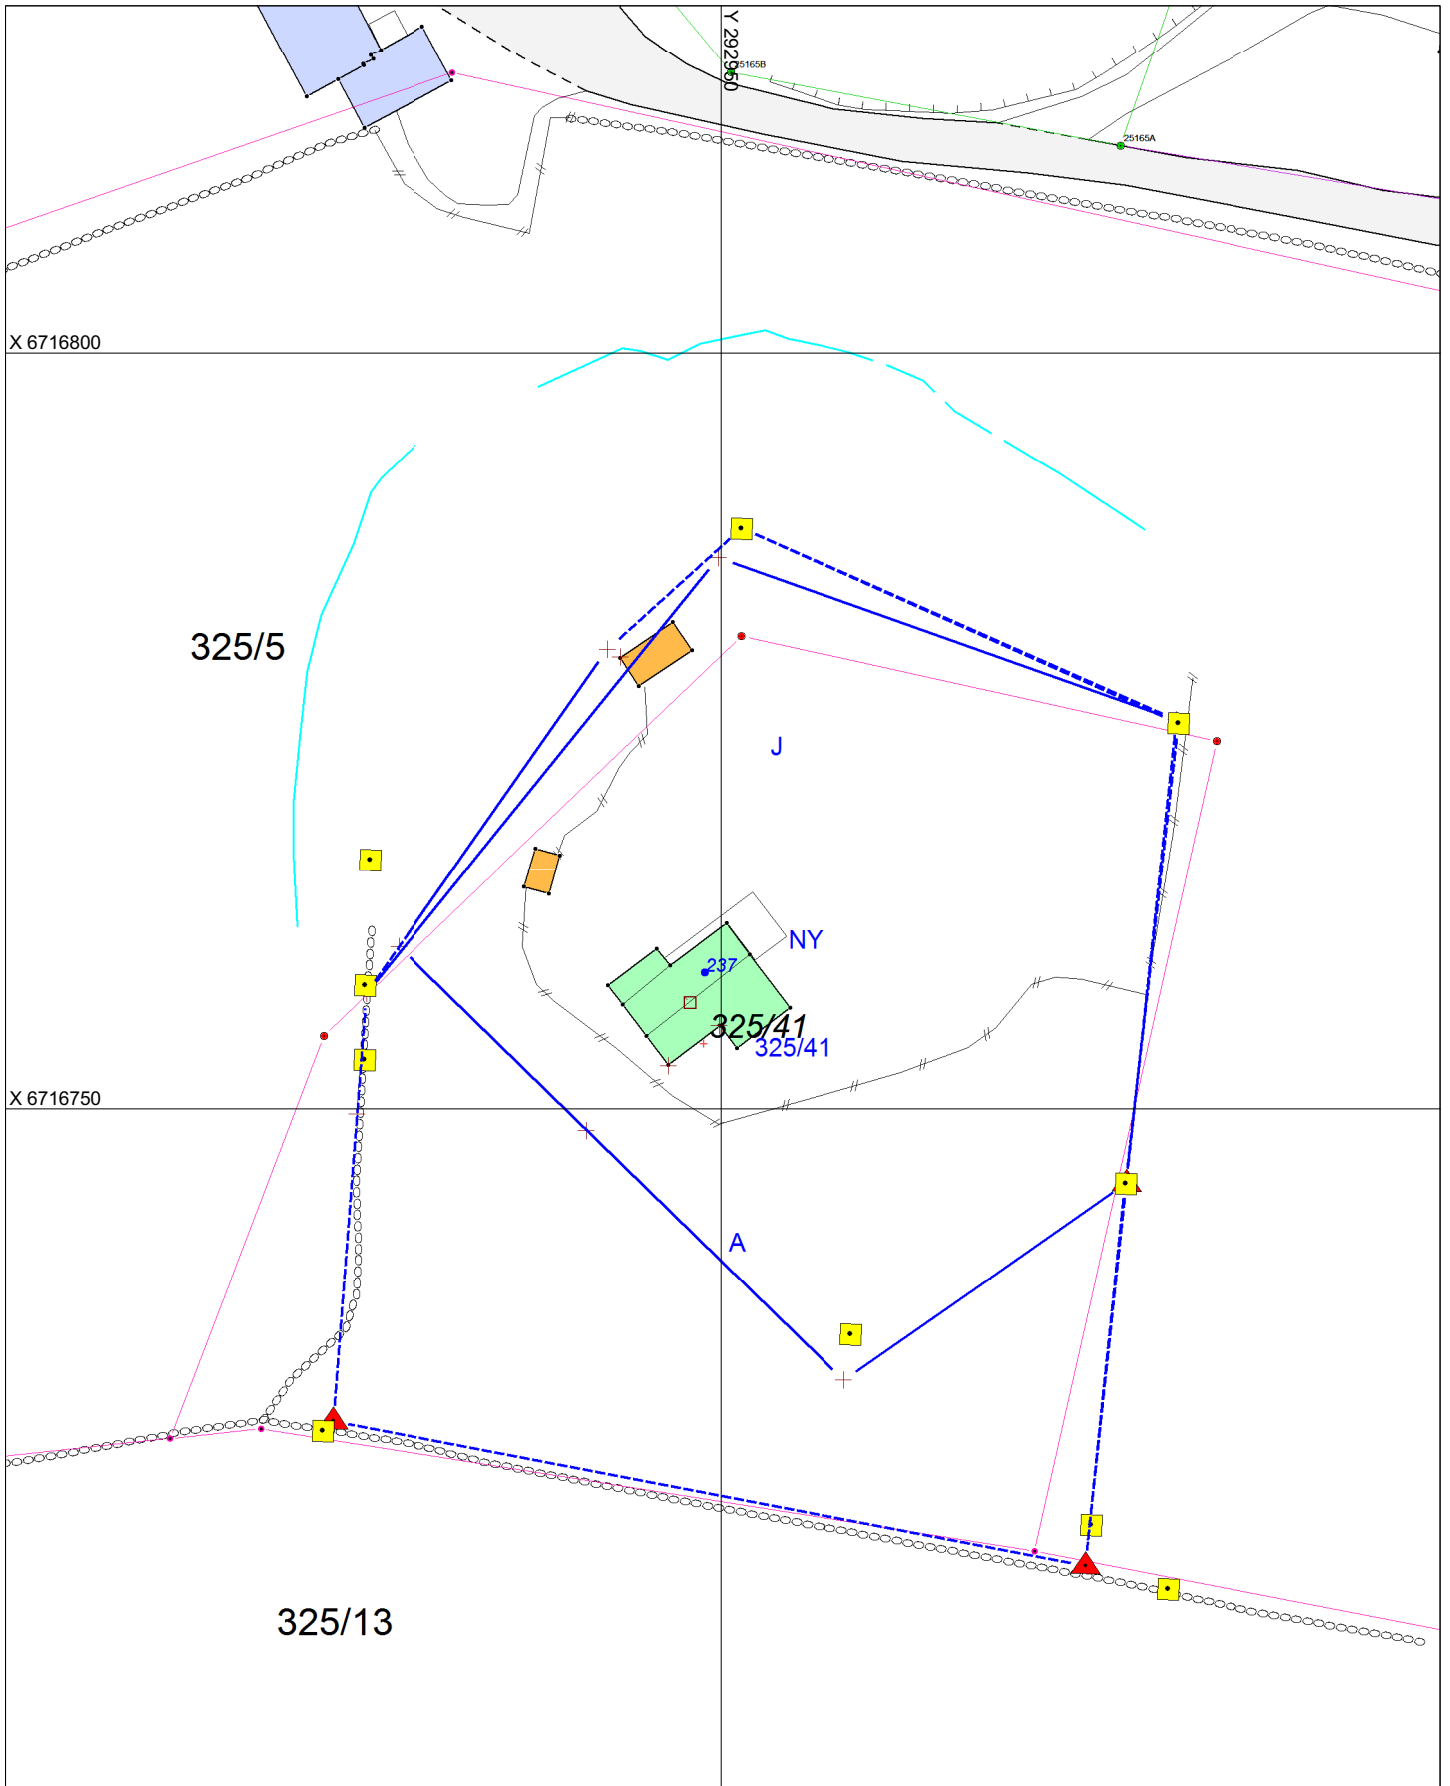

**Kartvedlegg til varsel  
for oppmålingsforretning**

Eigedom  
325/41, 325/41

Rekvirent  
Holst Aili V Mjåtvedt, Holst Reidar

Alver Kommune


Saks nr  
202018544

Forretningsdato  
9/12/2020

Målestokk 1:500

Oppdragnr

Landmålar  
Kjell Rune Standal

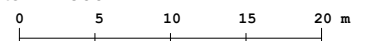

X 6716700