


Fra: Larissa Dahl
Sendt: fredag 4. desember 2020 13:46
Til: 'Knut Henanger'
Emne: vedr. leidninger gbnr 351/106

Ser at avløpsleidninger og utsleppsanlegg er vist på kart frå Fløysand i utsleppsaka 20/15577:

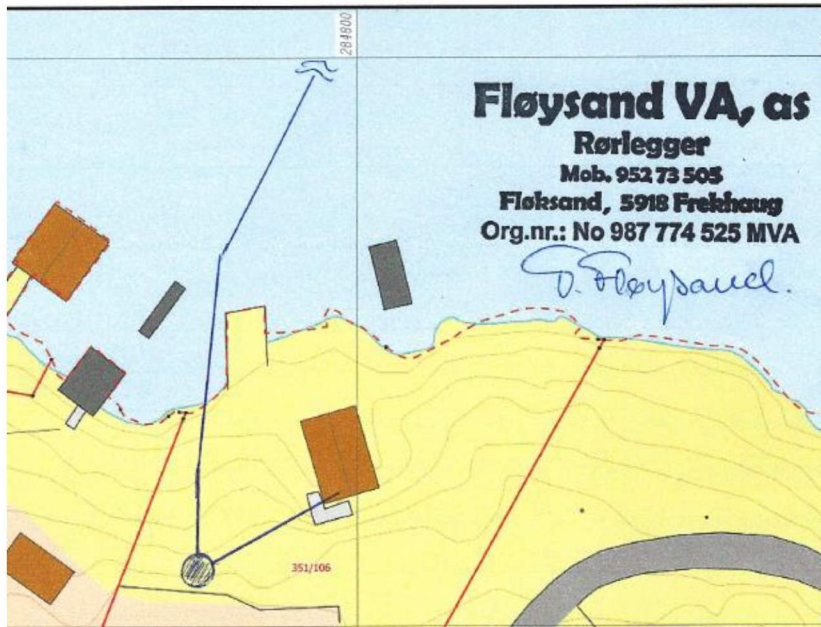

Men eg trenger resten: andre vassleidningar i det eg beskrev i tidligere mail. Takker!

Larissa Dahl | Rådgjevar Plan og byggesak

E-post: byggesak@alver.kommune.no

Innbyggjarservice: +47 56 37 50 00

www.alver.kommune.no



Ved ytterlegare spørsmål, ver venleg å ta kontakt med oss på innbyggjarservice. Informasjon om opningstider finn du på www.alver.kommune.no/innhald/plan-bygg-og-eiendom/treng-du-hjelp/ eller ved å ringe telefon 56 37 50 00.

Innsending av søknadar og anna dokumentasjon i saker skal sendast til postmottak@alver.kommune.no