


Floy sand VA, as
Rørlegger
Mob. 952 73 505
Fjøsland, 5918 Fekshaug
Org.nr.: NO 987 774 525 MVA

32 ml/m
kanledning

*Monteres Jordings
 evulfe.*

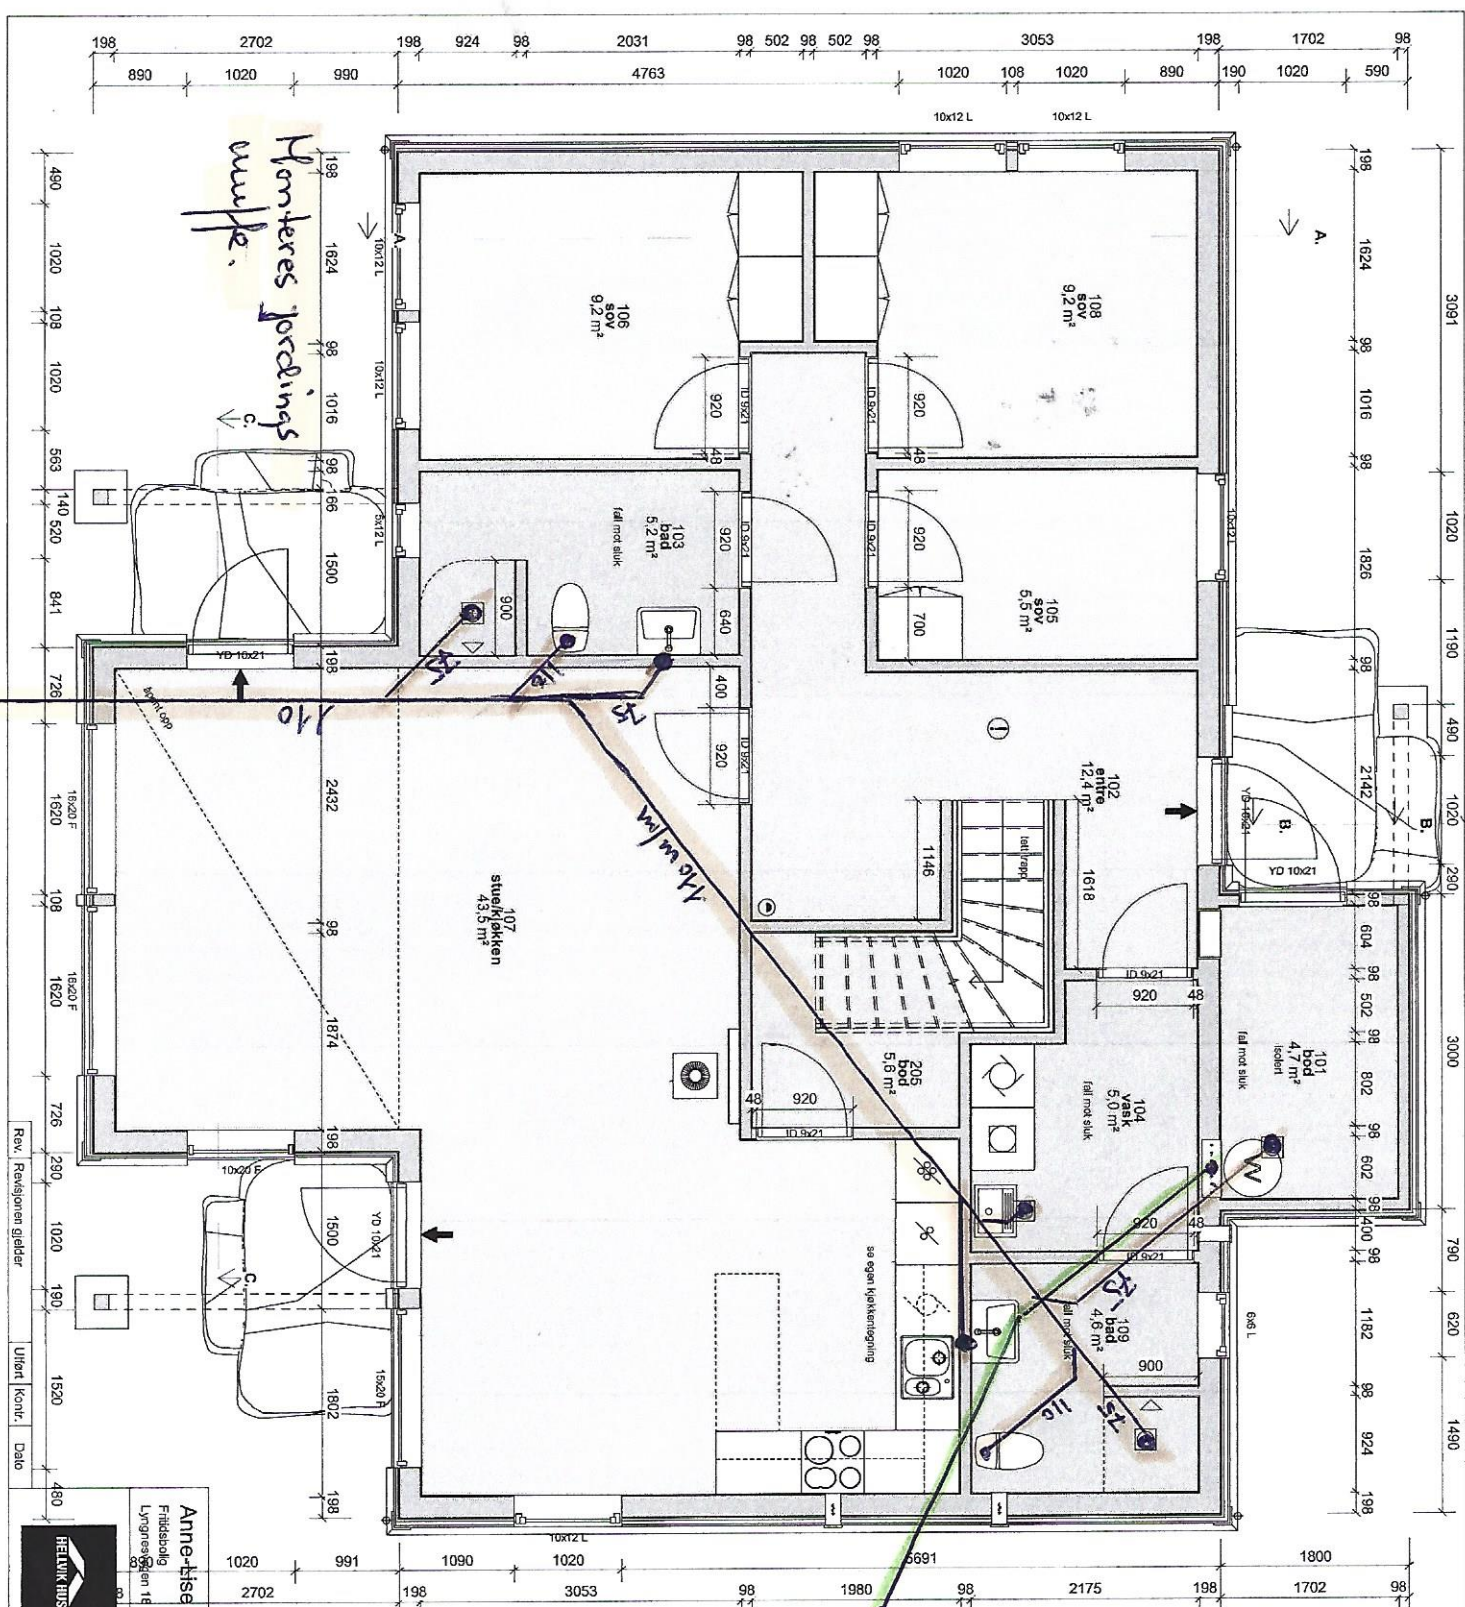

Anne-tise & Morten L. Morken Fritidsbolig Lynnesveien 16 5918 Fekshaug		Målestokk 1 : 50 Tegnet 03.11.20	
Prosjektstatus Arbeidsdegning Tegning nr. Prosjekt nr. B-02 Tittel Plan 1, etg. arb.tegn.		Dato 03.11.20 Tegnet 03.11.20 Kontrollert 03.11.20 Revisjon 03.11.20	