

SITUASJONSKART

Gnr/Bnr: Gnr 107 bnr 7
Adresse: Kolås
Eigar/søkar:

Kvalitet: FKB-B

Gjeldande plan:
Planformål:


Vår referanse: HOK

Sign.



Målestokk: 1:500
Dato: 07.10.2020

- | | | | |
|--|------------------------|--|------------|
| | Gjerde | | Bolighus |
| | Usikker eigedomsgranse | | Andre bygg |
| | Målt eigedomsgranse | | |

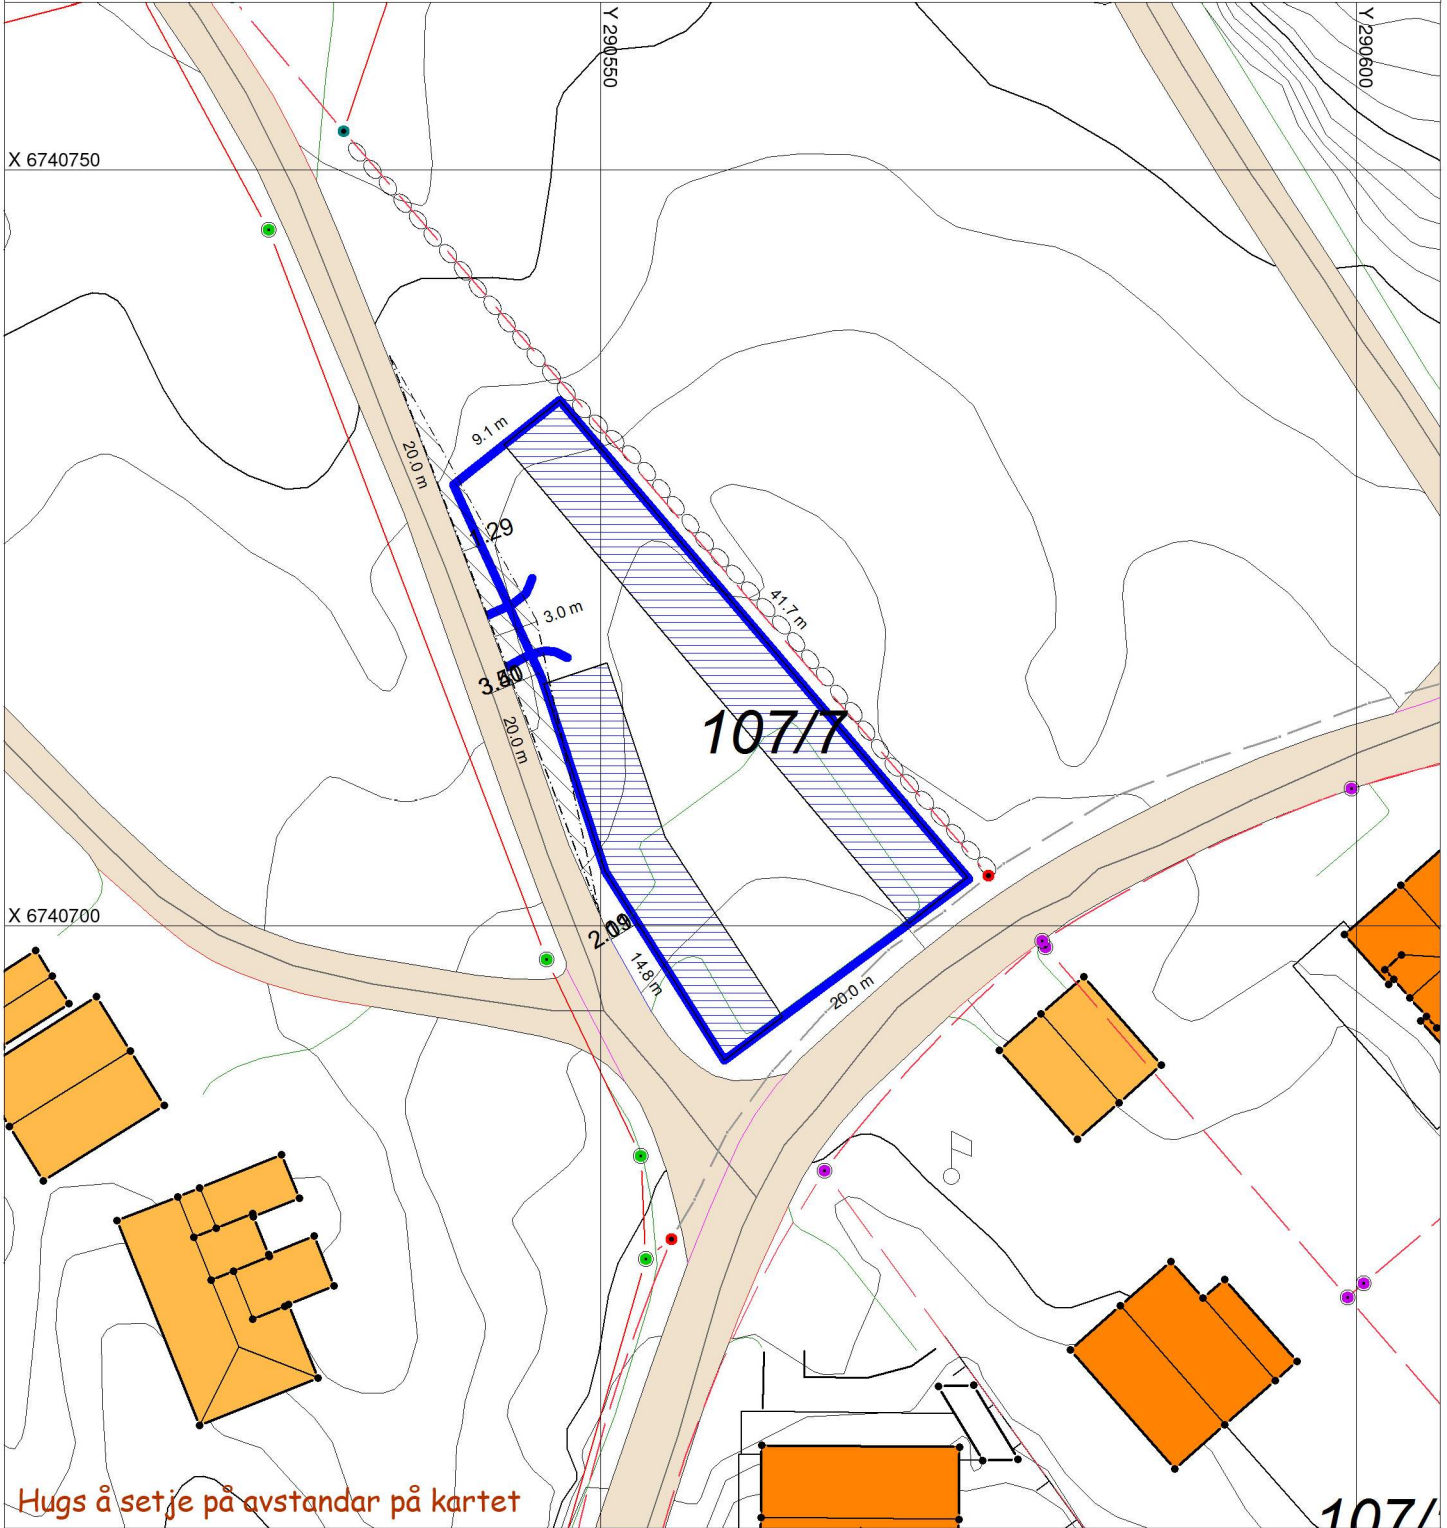

SITUASJONSPLAN

Tiltak

Underskrift Situasjonsplan

Dato